

Схема водоснабжения ул. Назарова 1

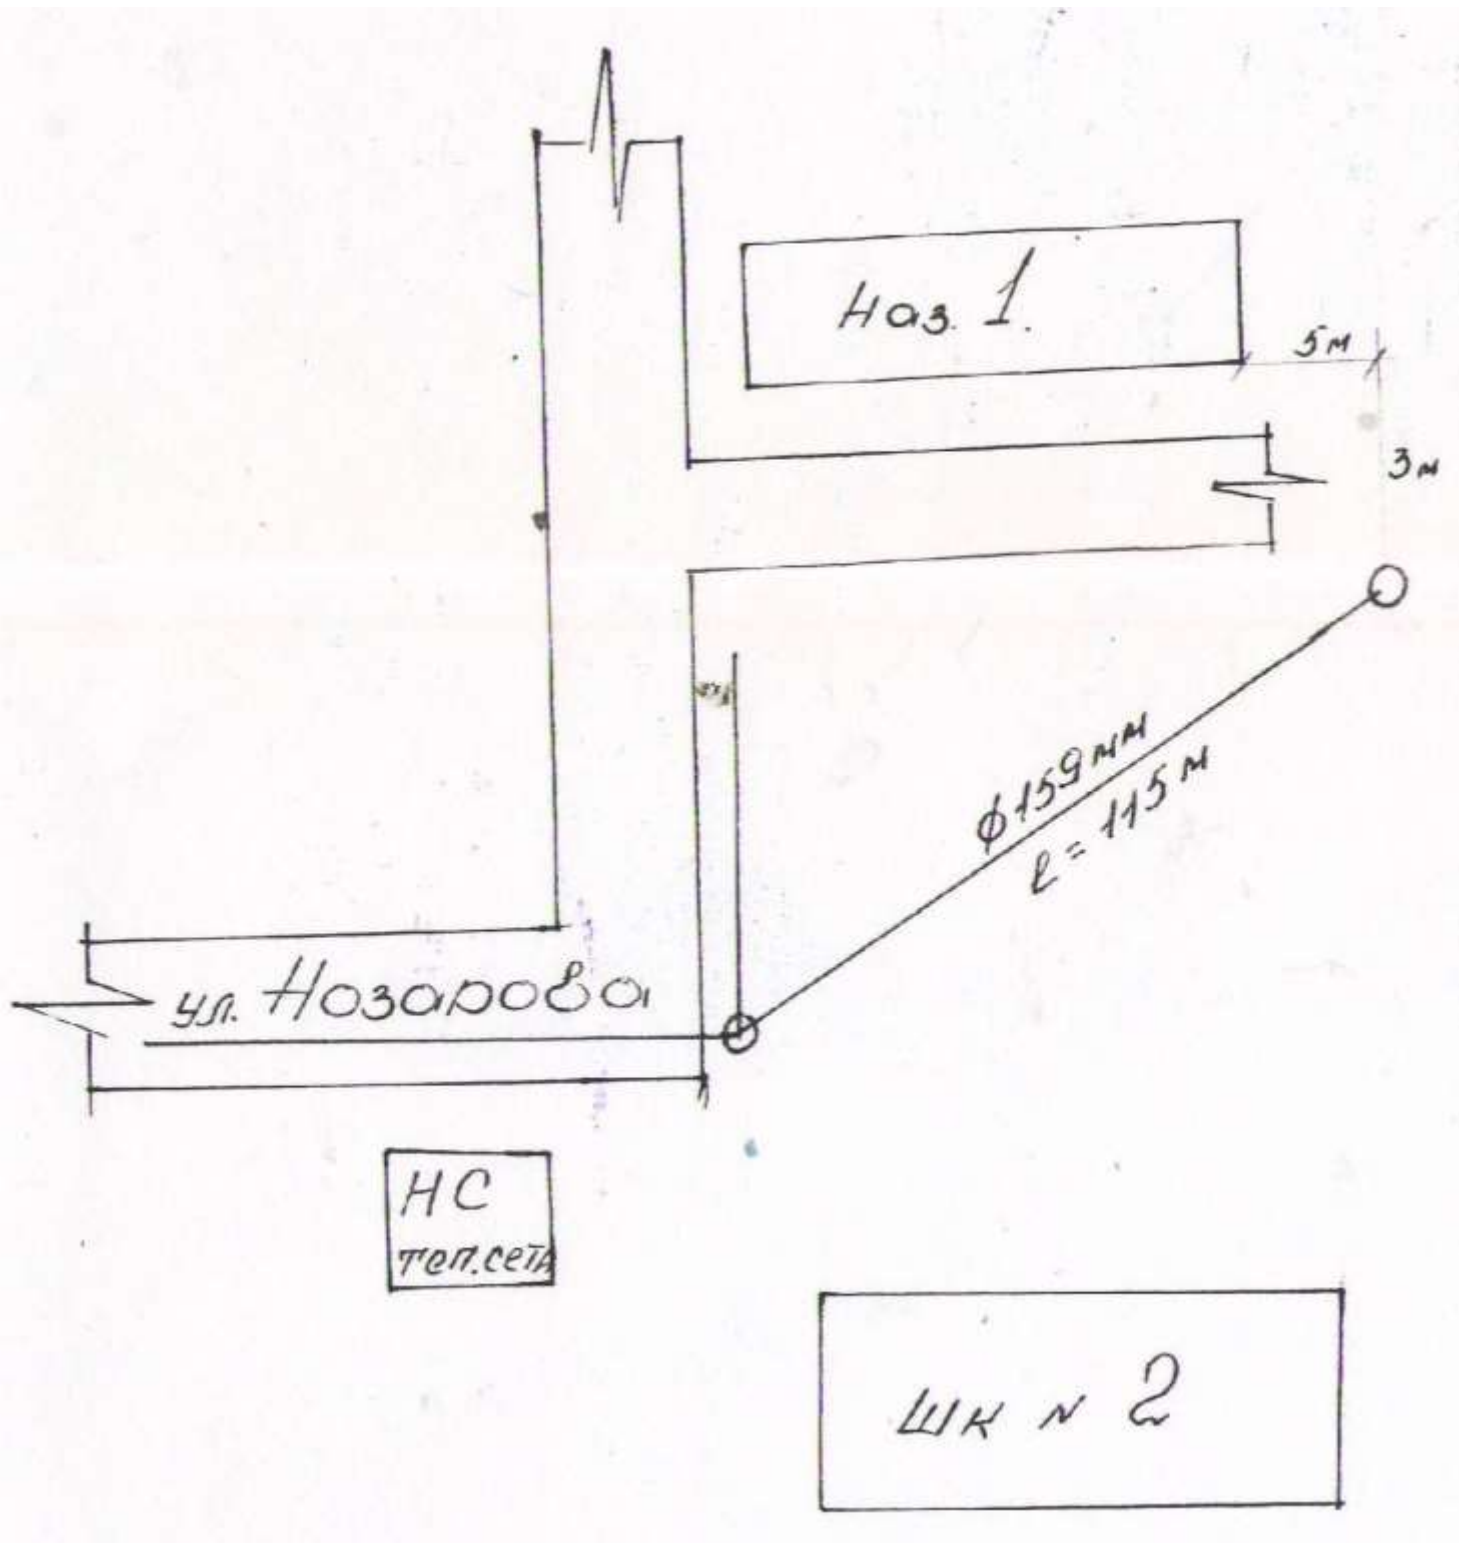
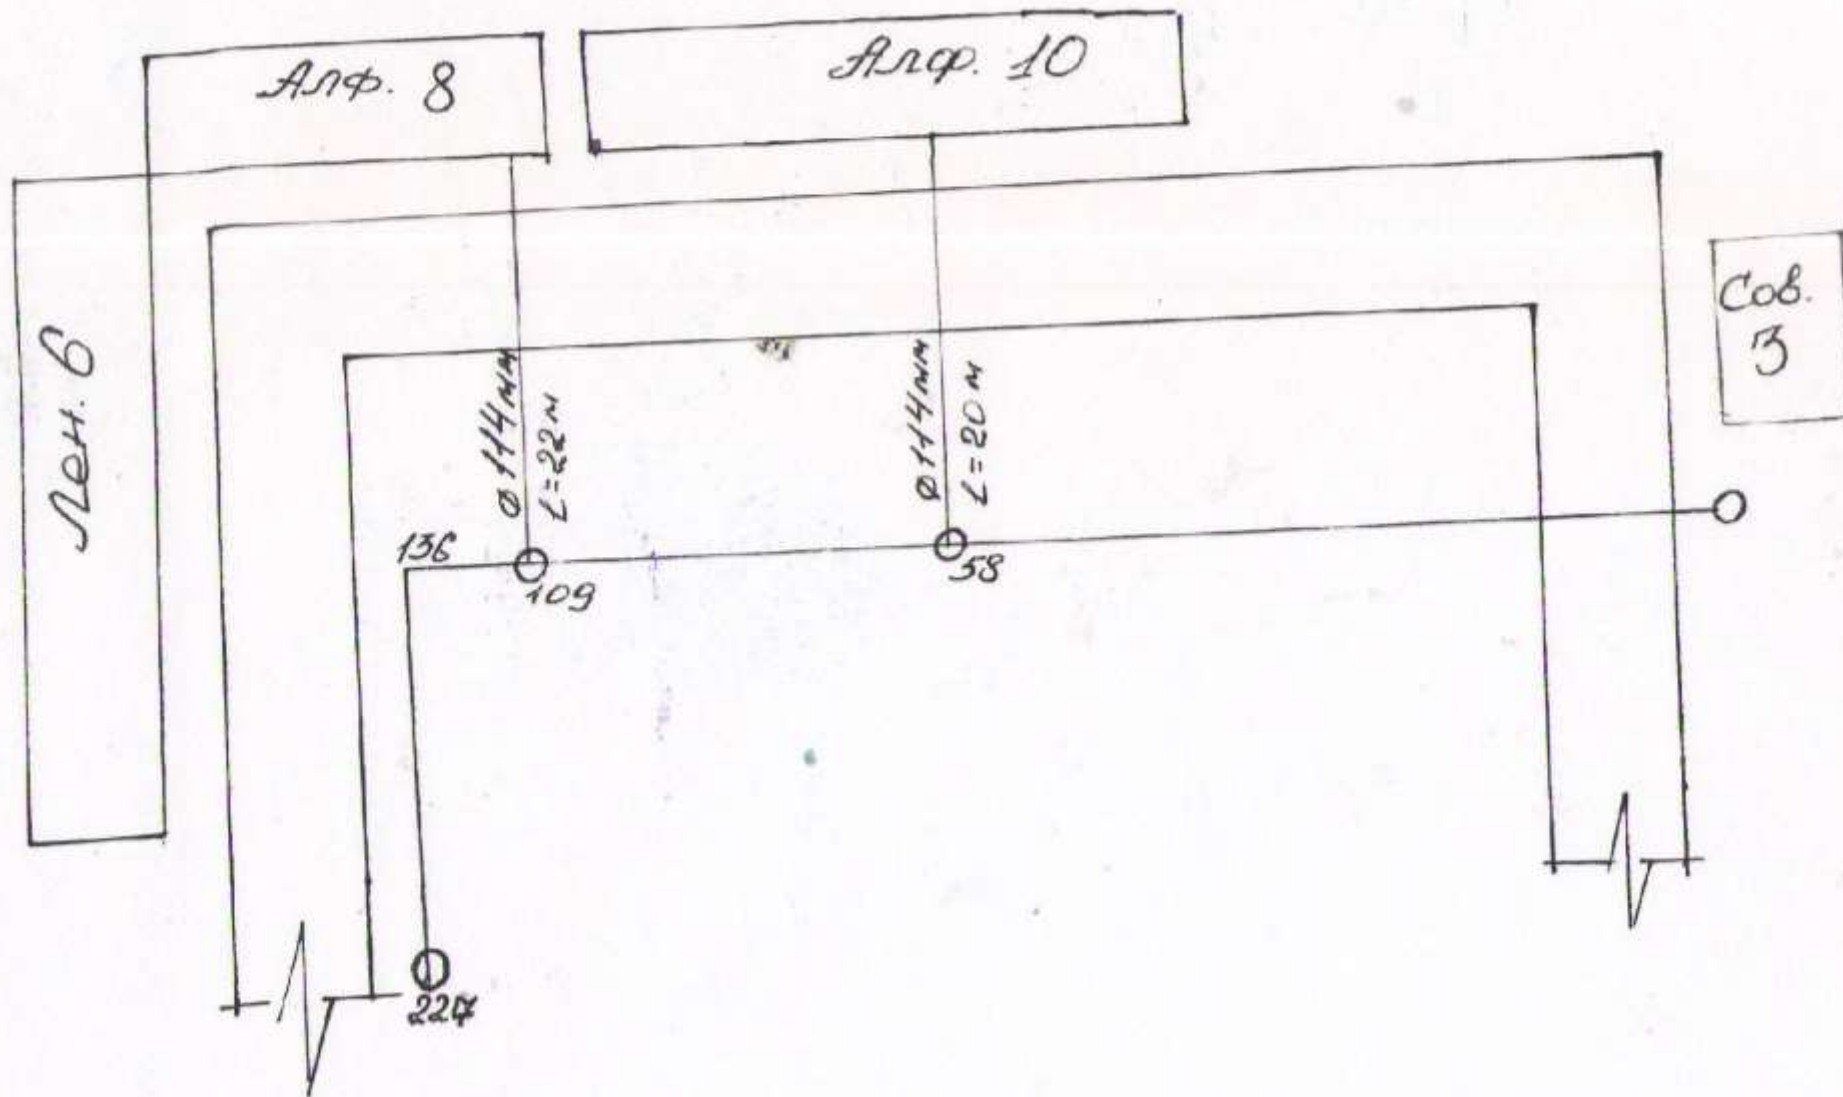
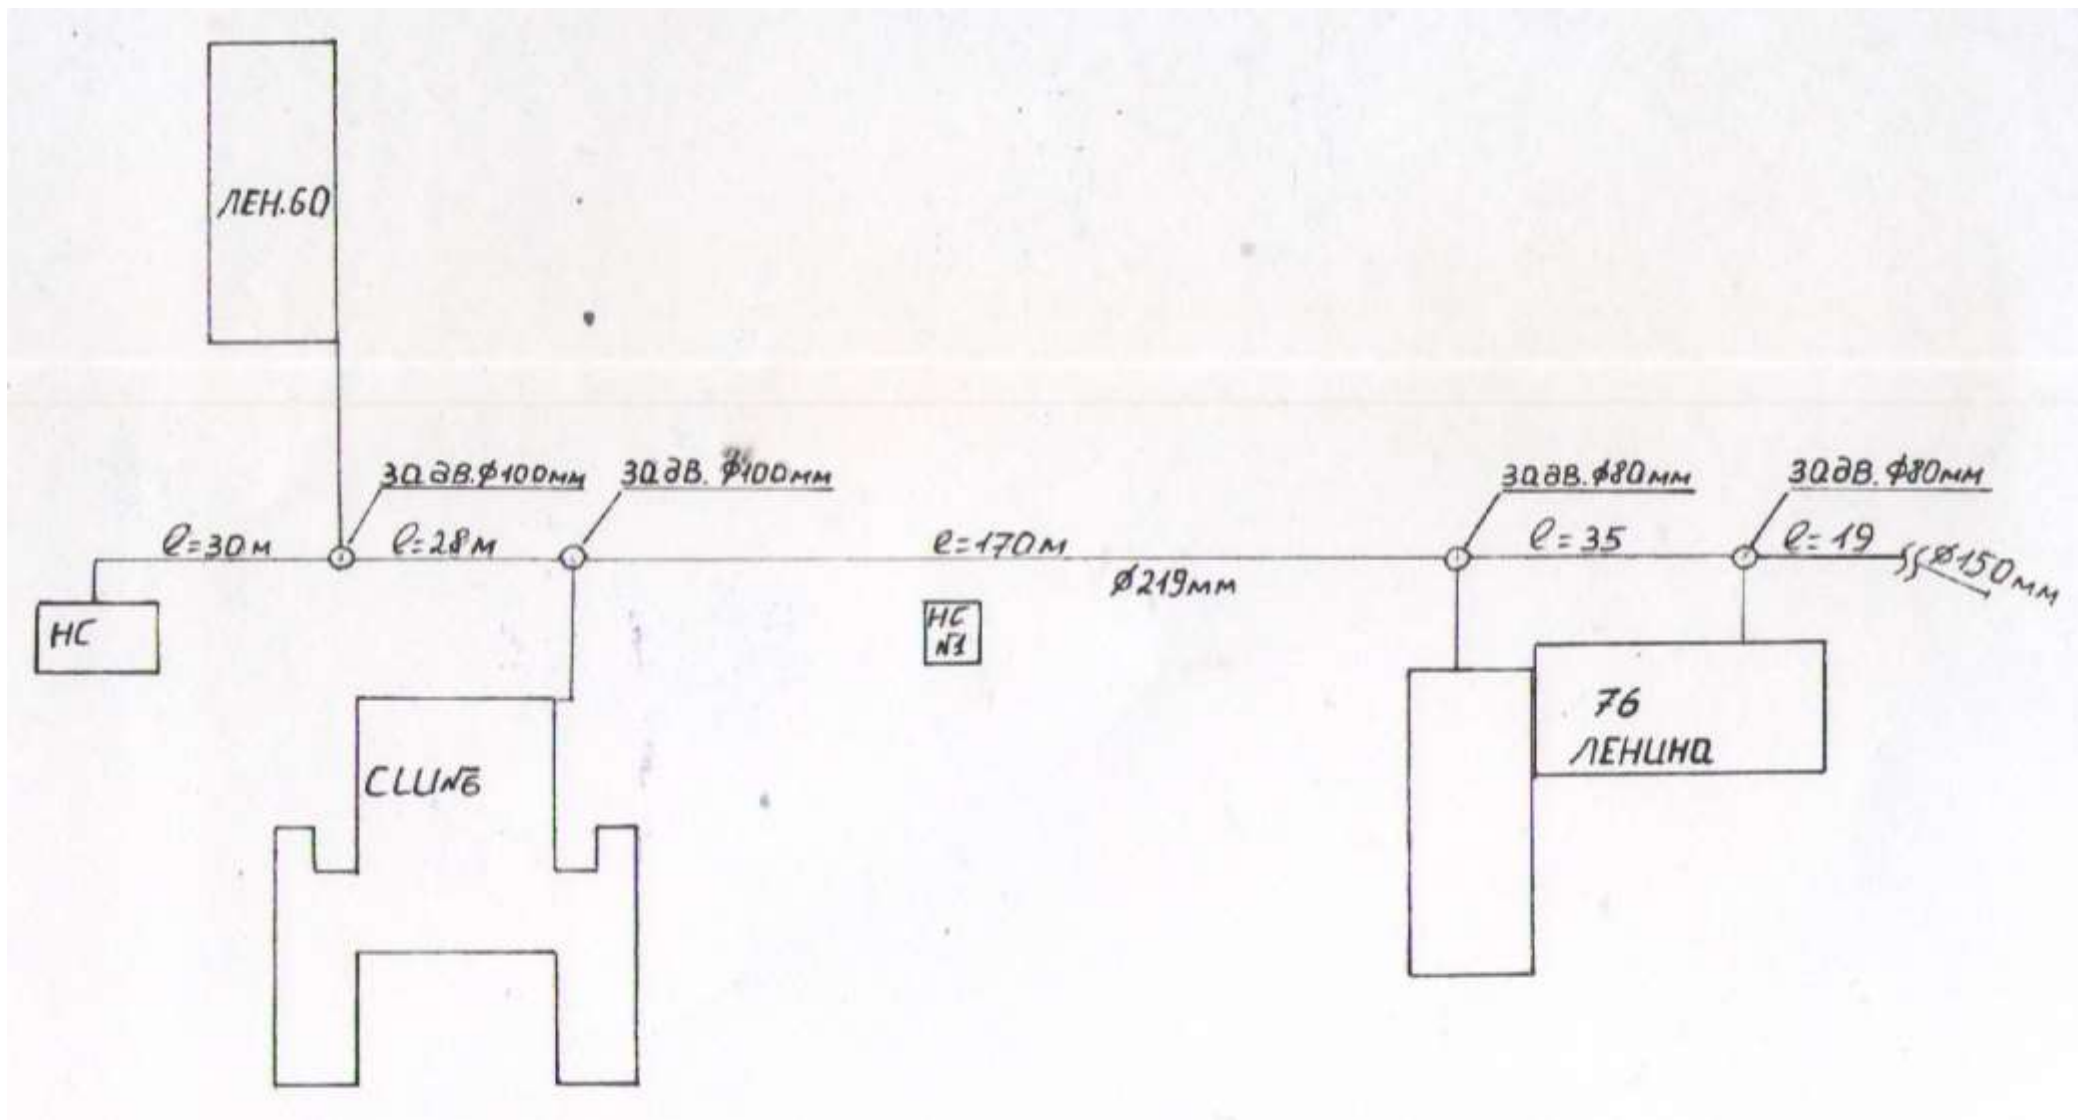
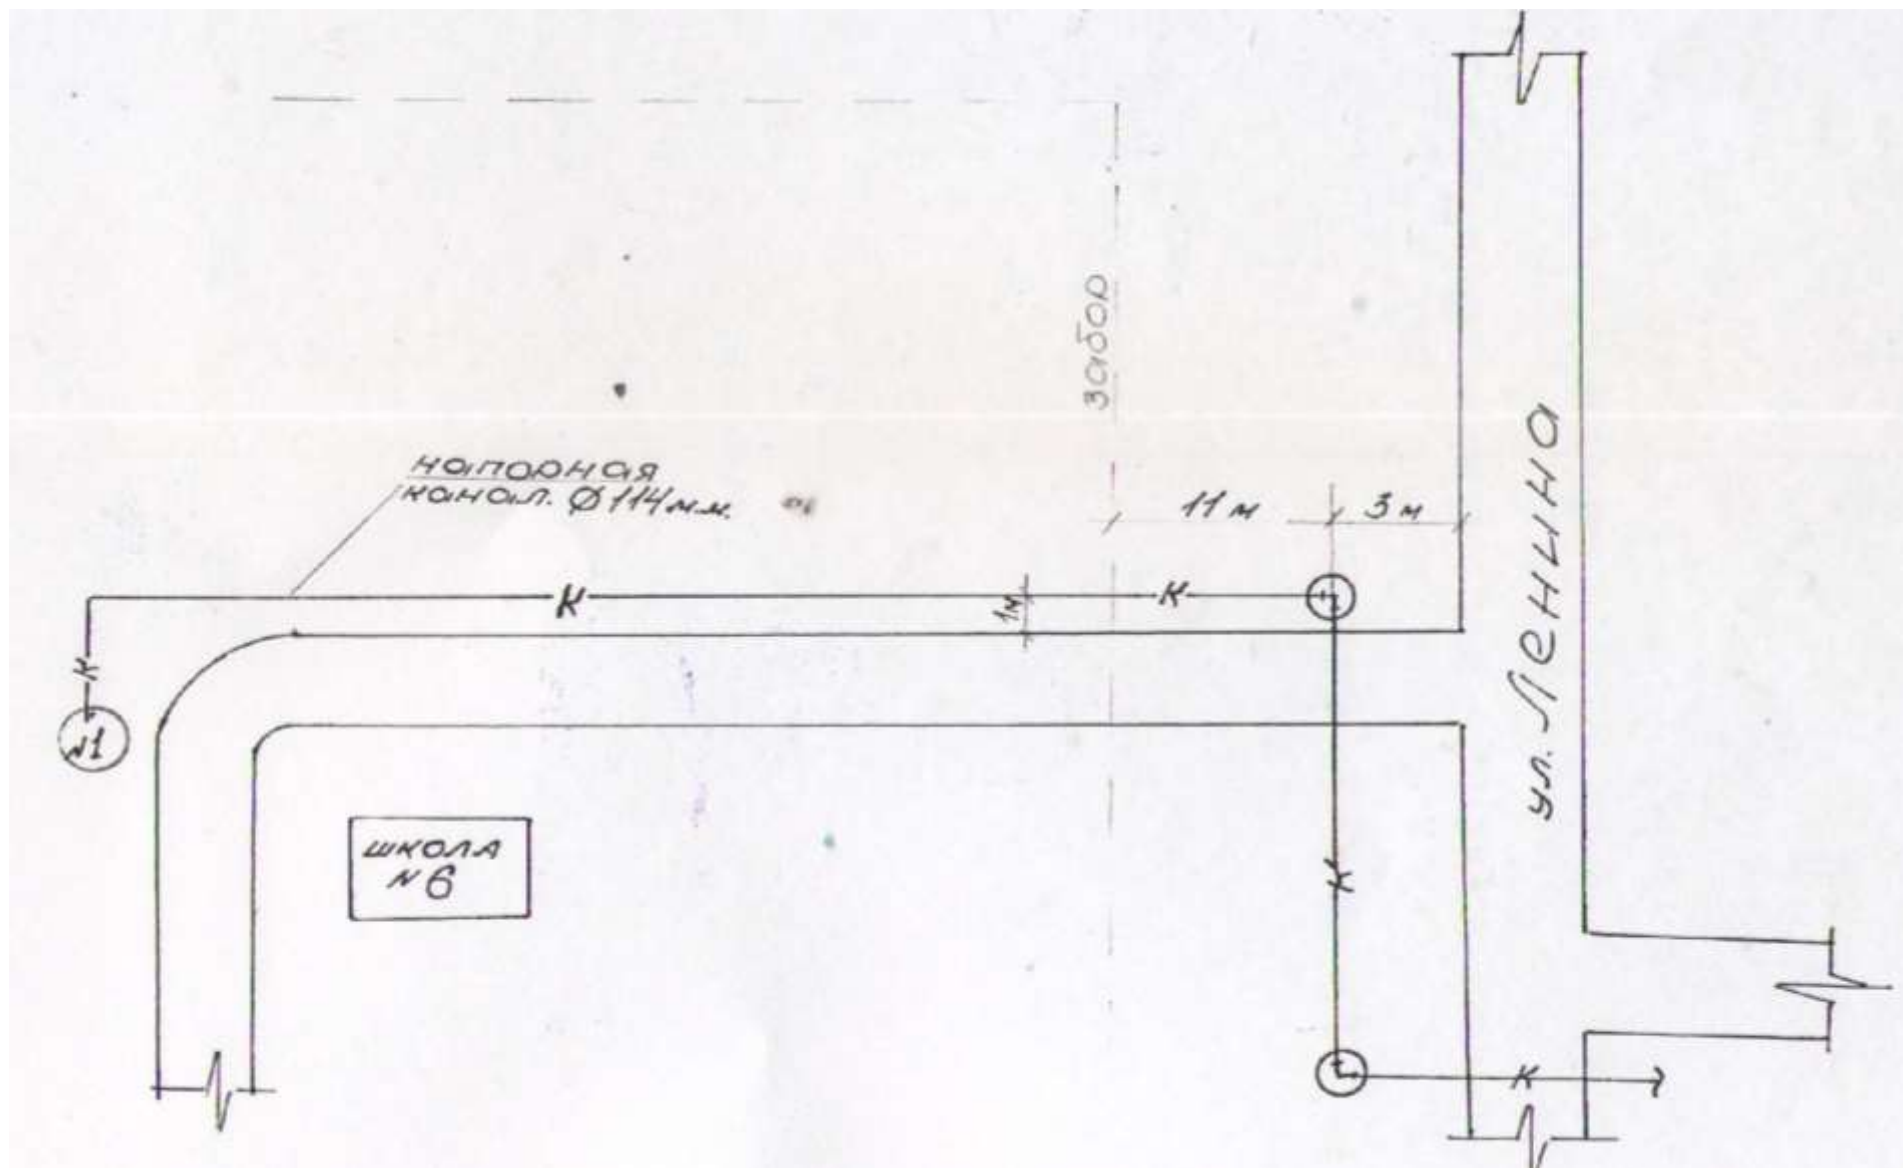


Схема водоснабжения ул. Советская 3 – улица Ленина 6







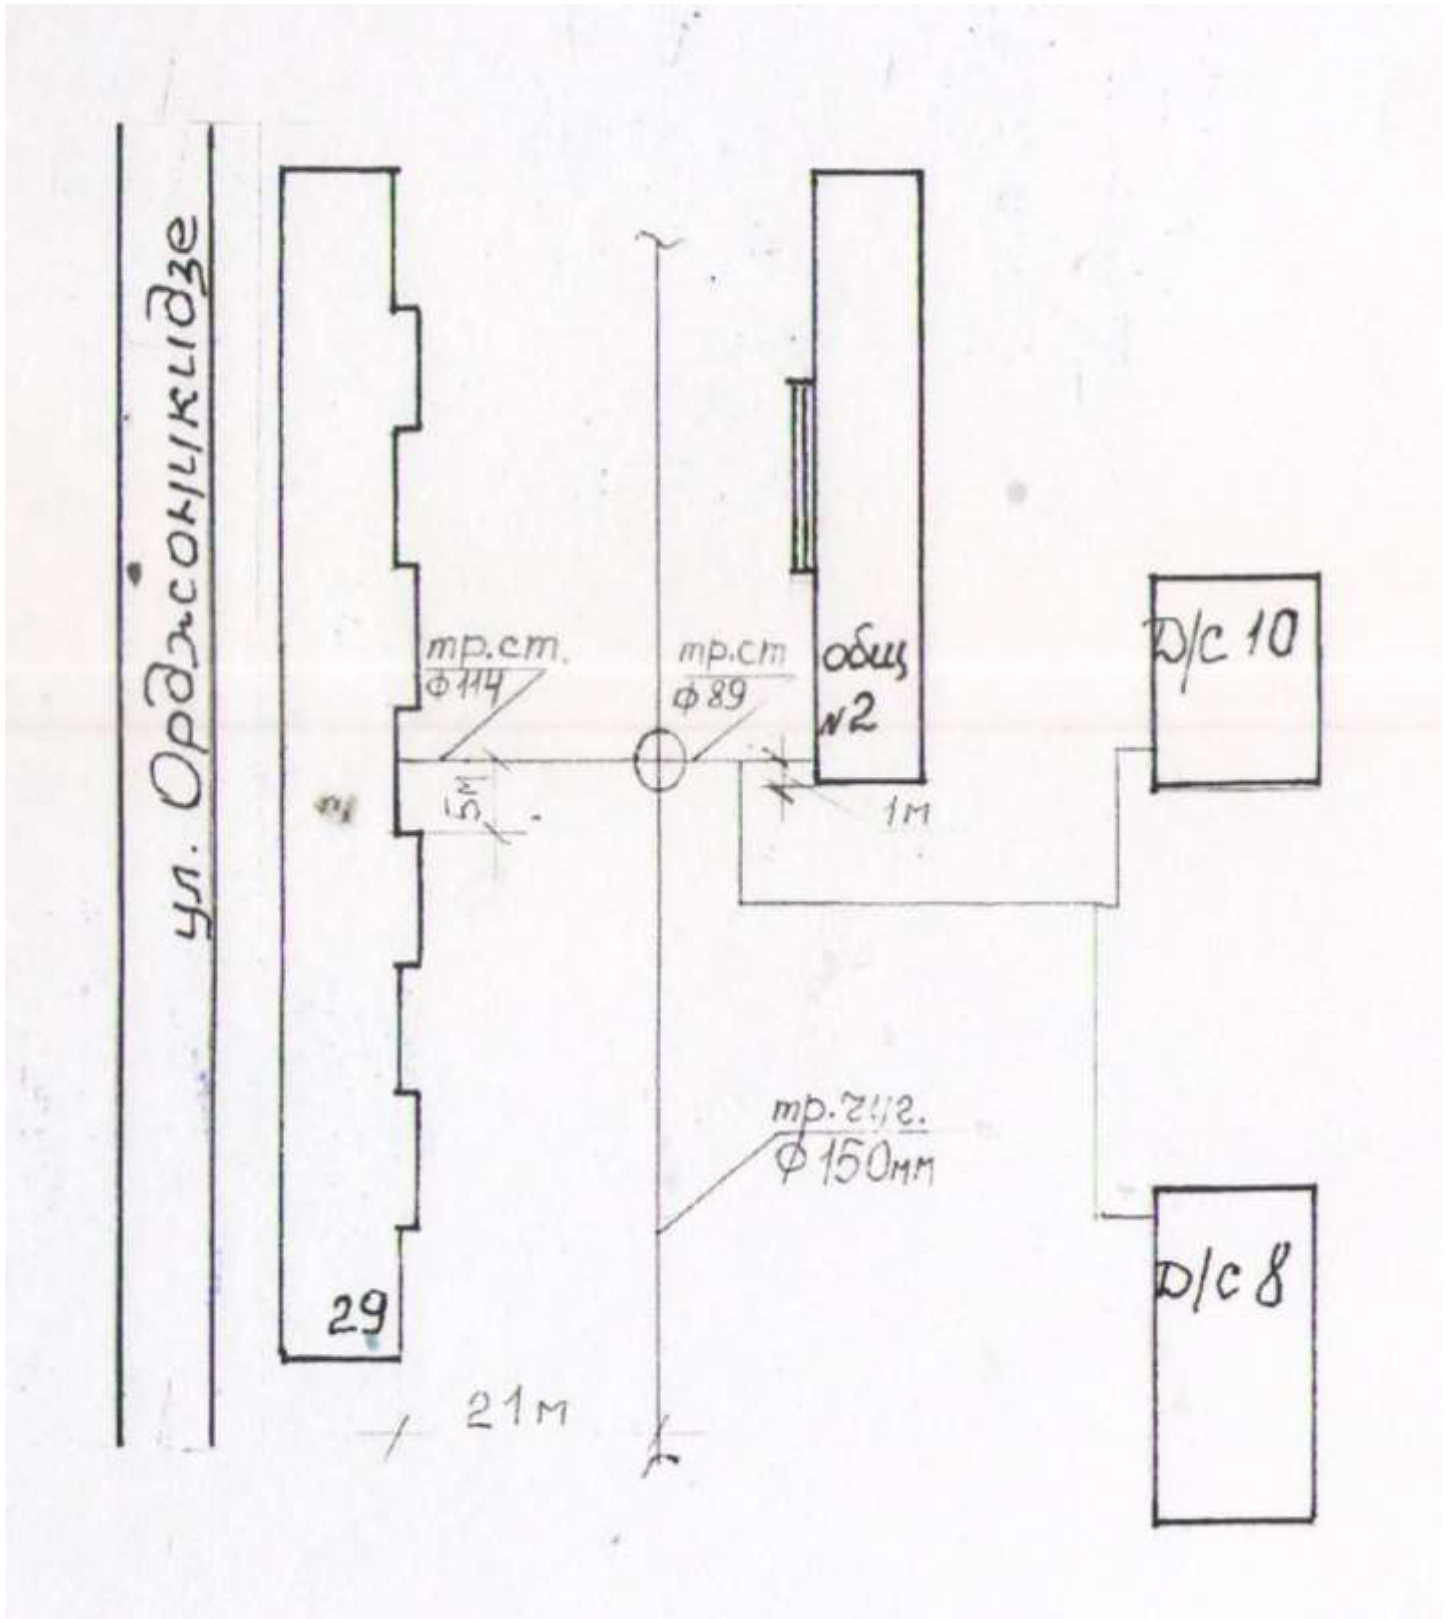


Схема водоснабжения в здания ГорОНО и ГорПрокуратуры

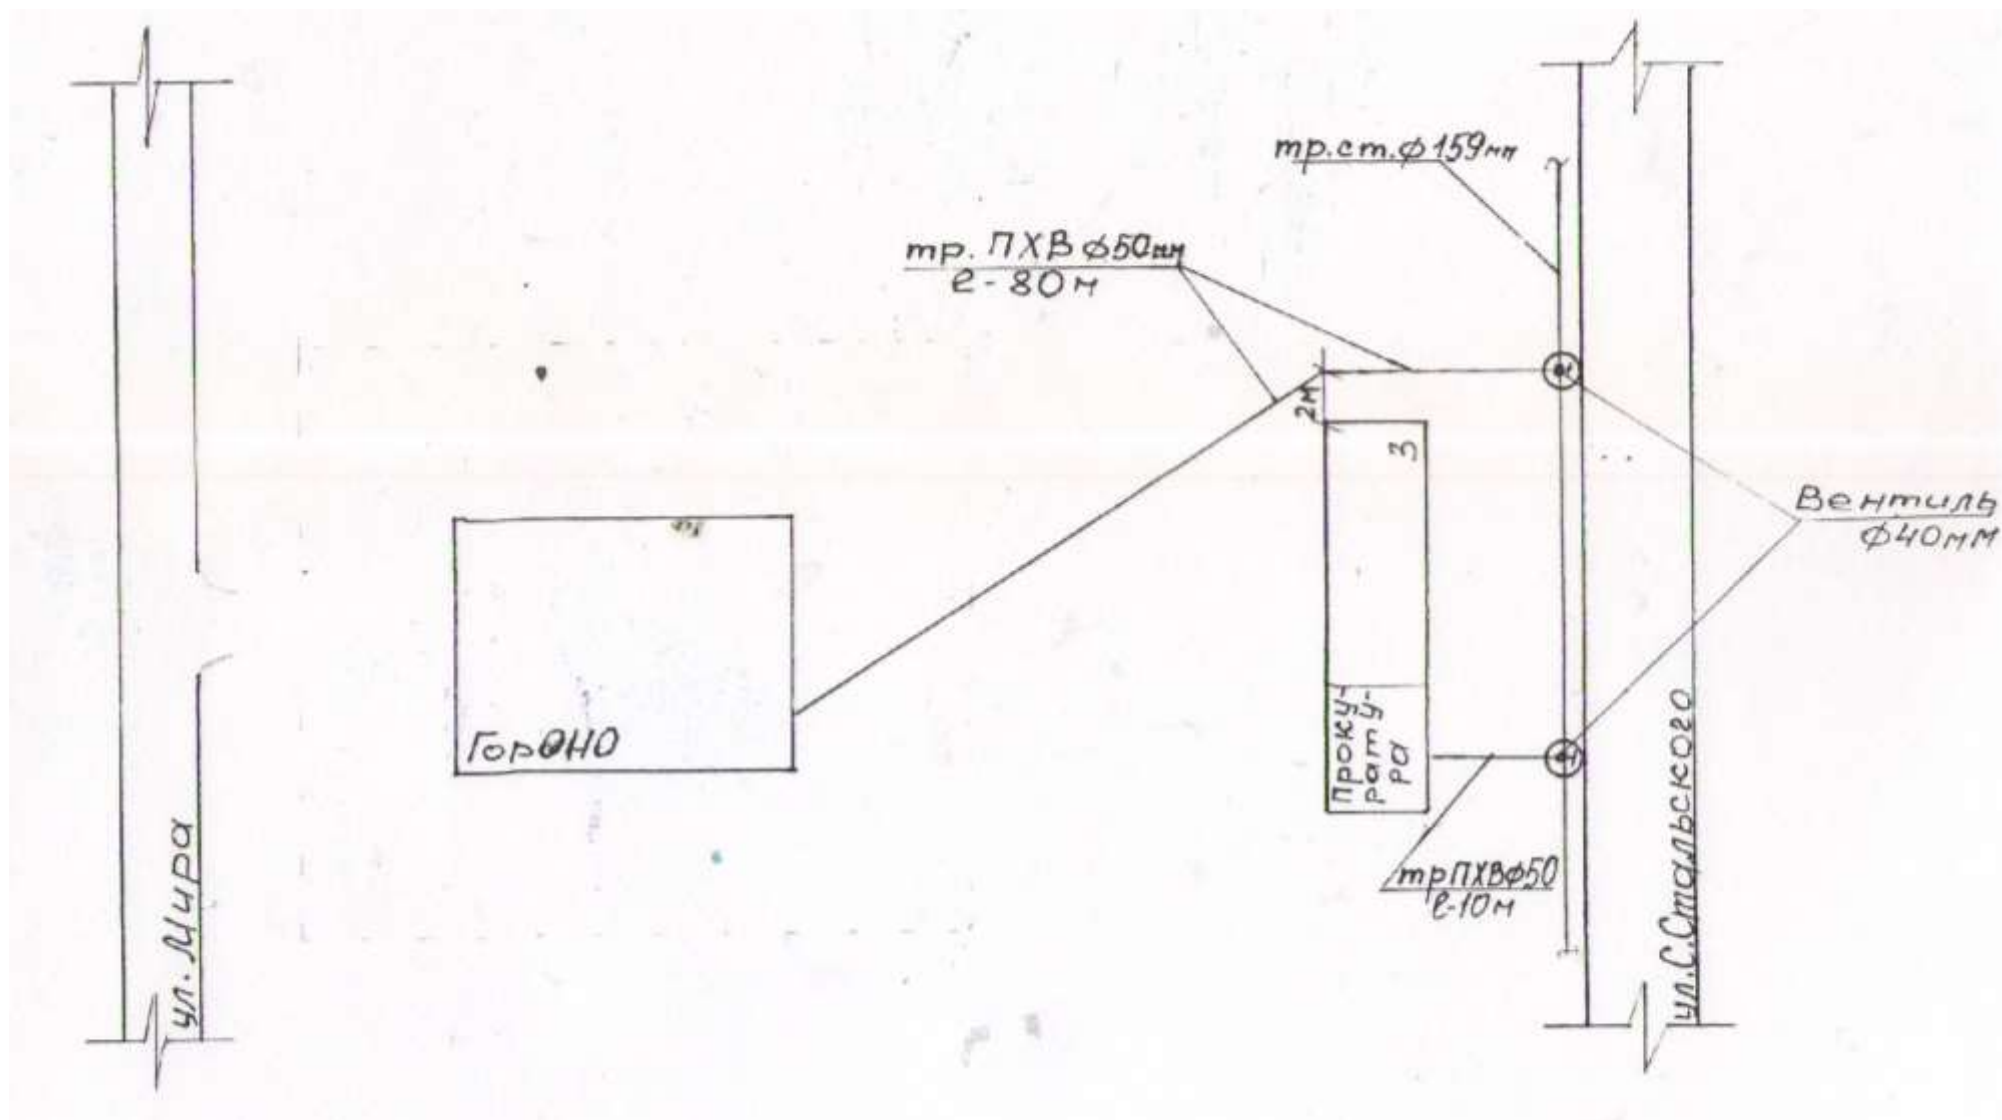






Схема водоснабжения в зданиях Ленина 36 до Ленина 34

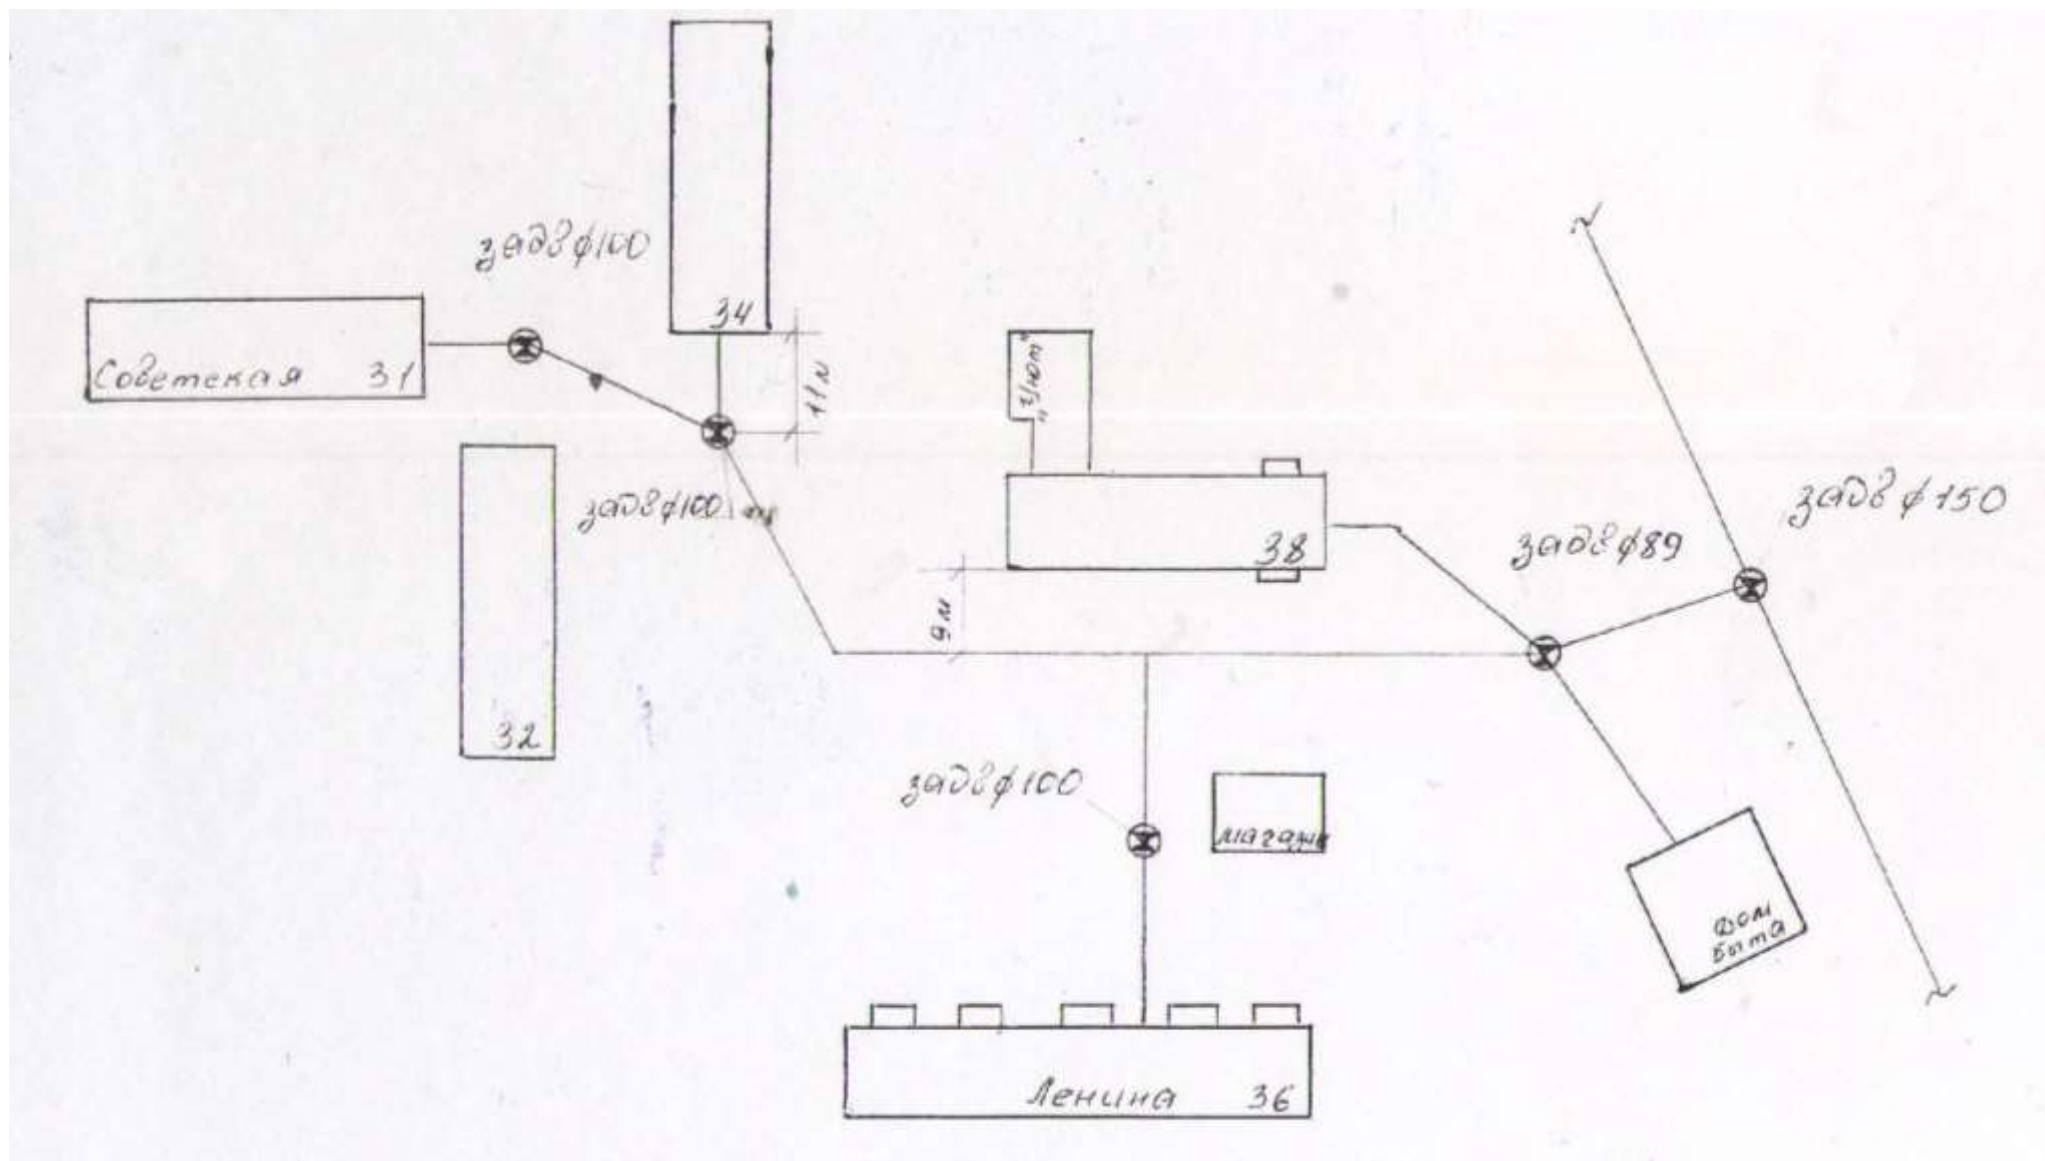
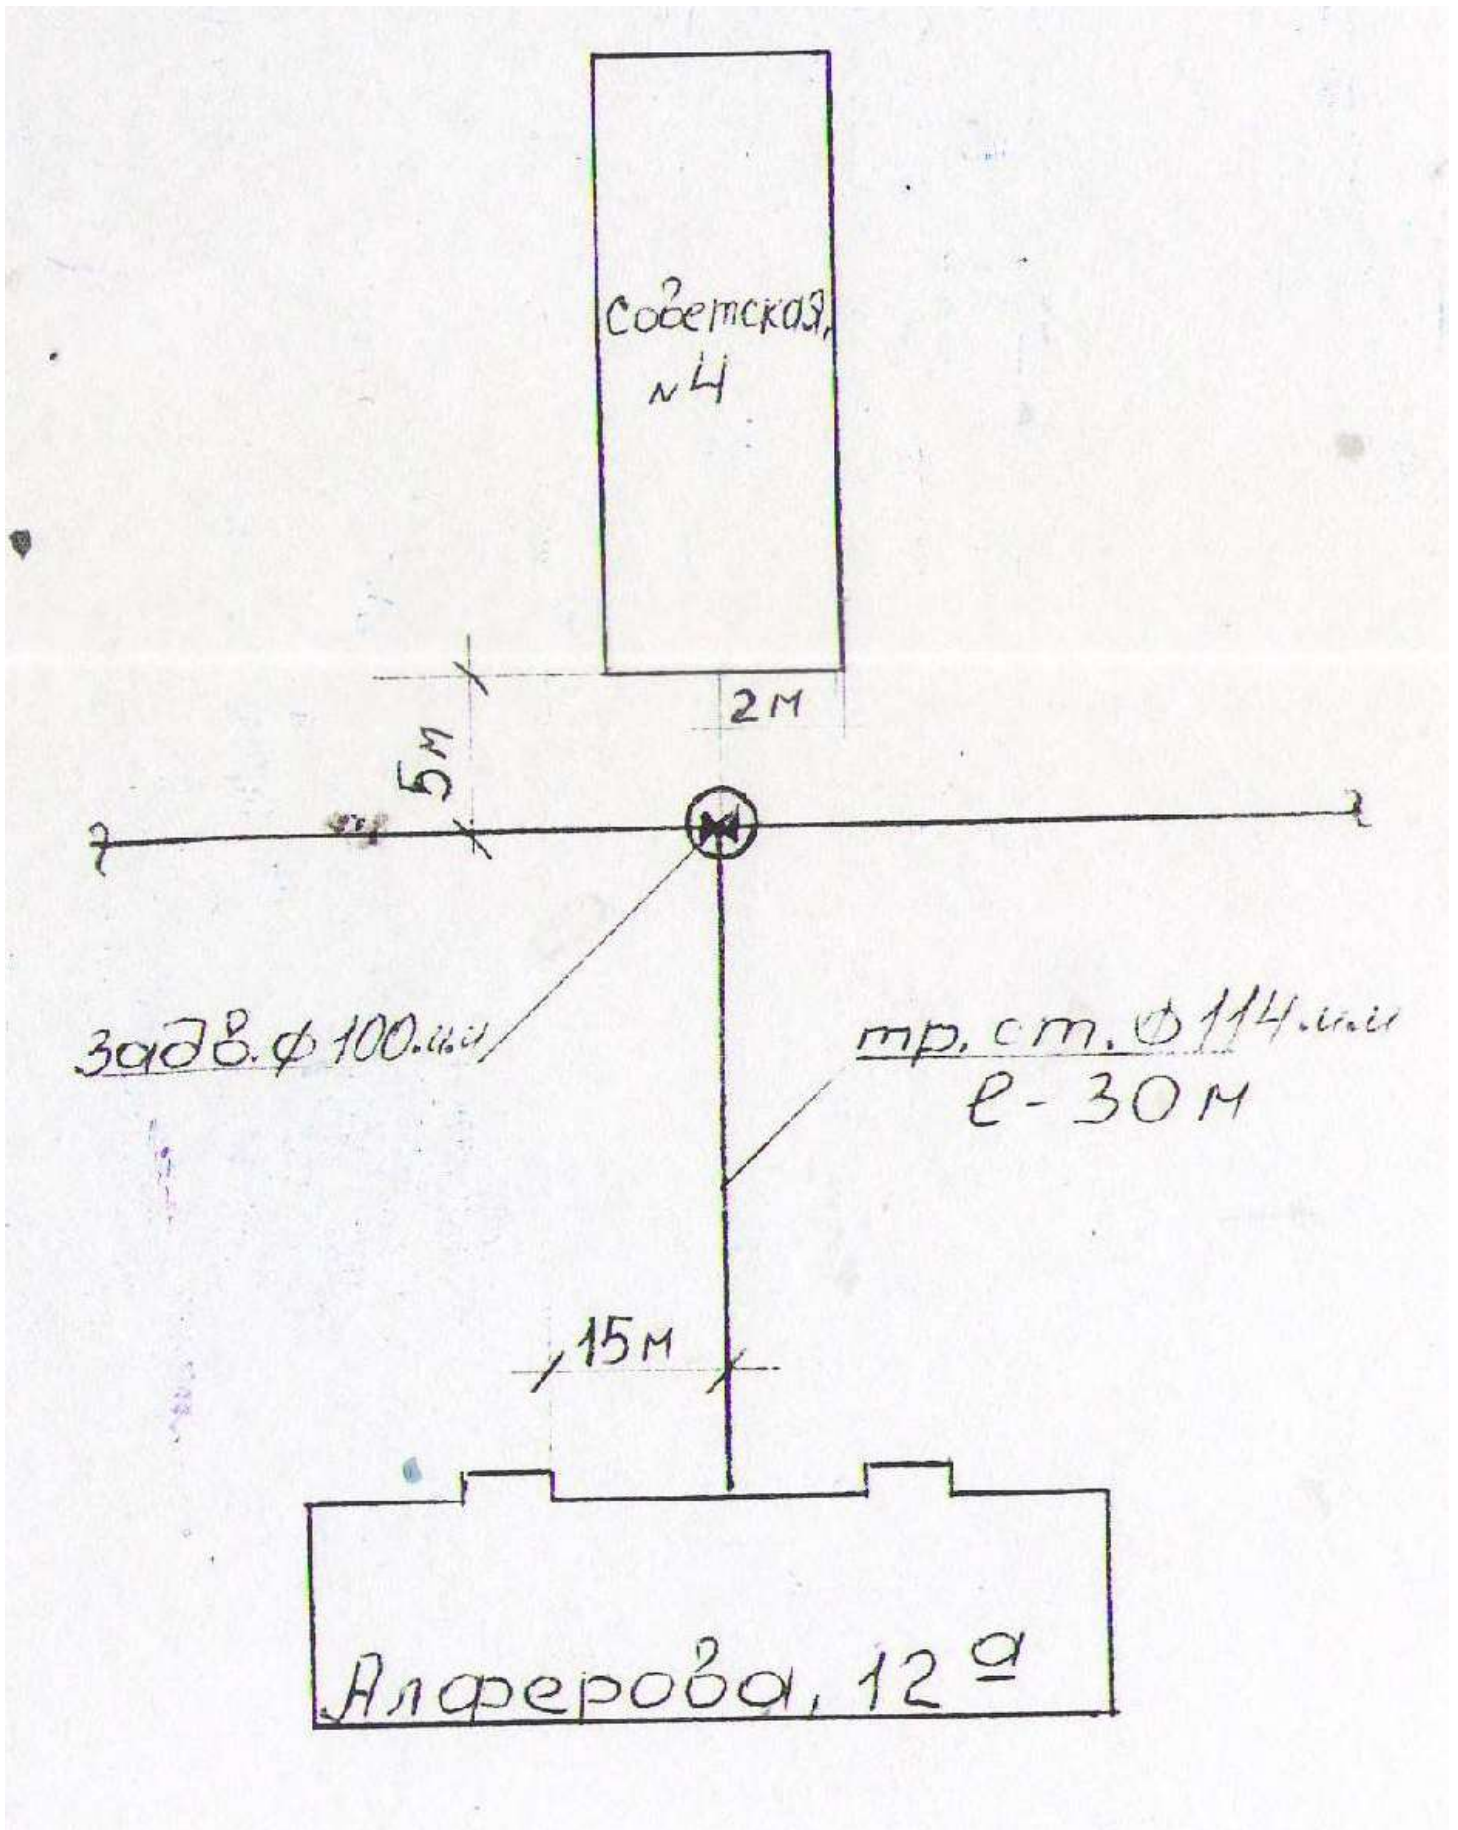


Схема водопровода к жд. 12-а по улица Алферова





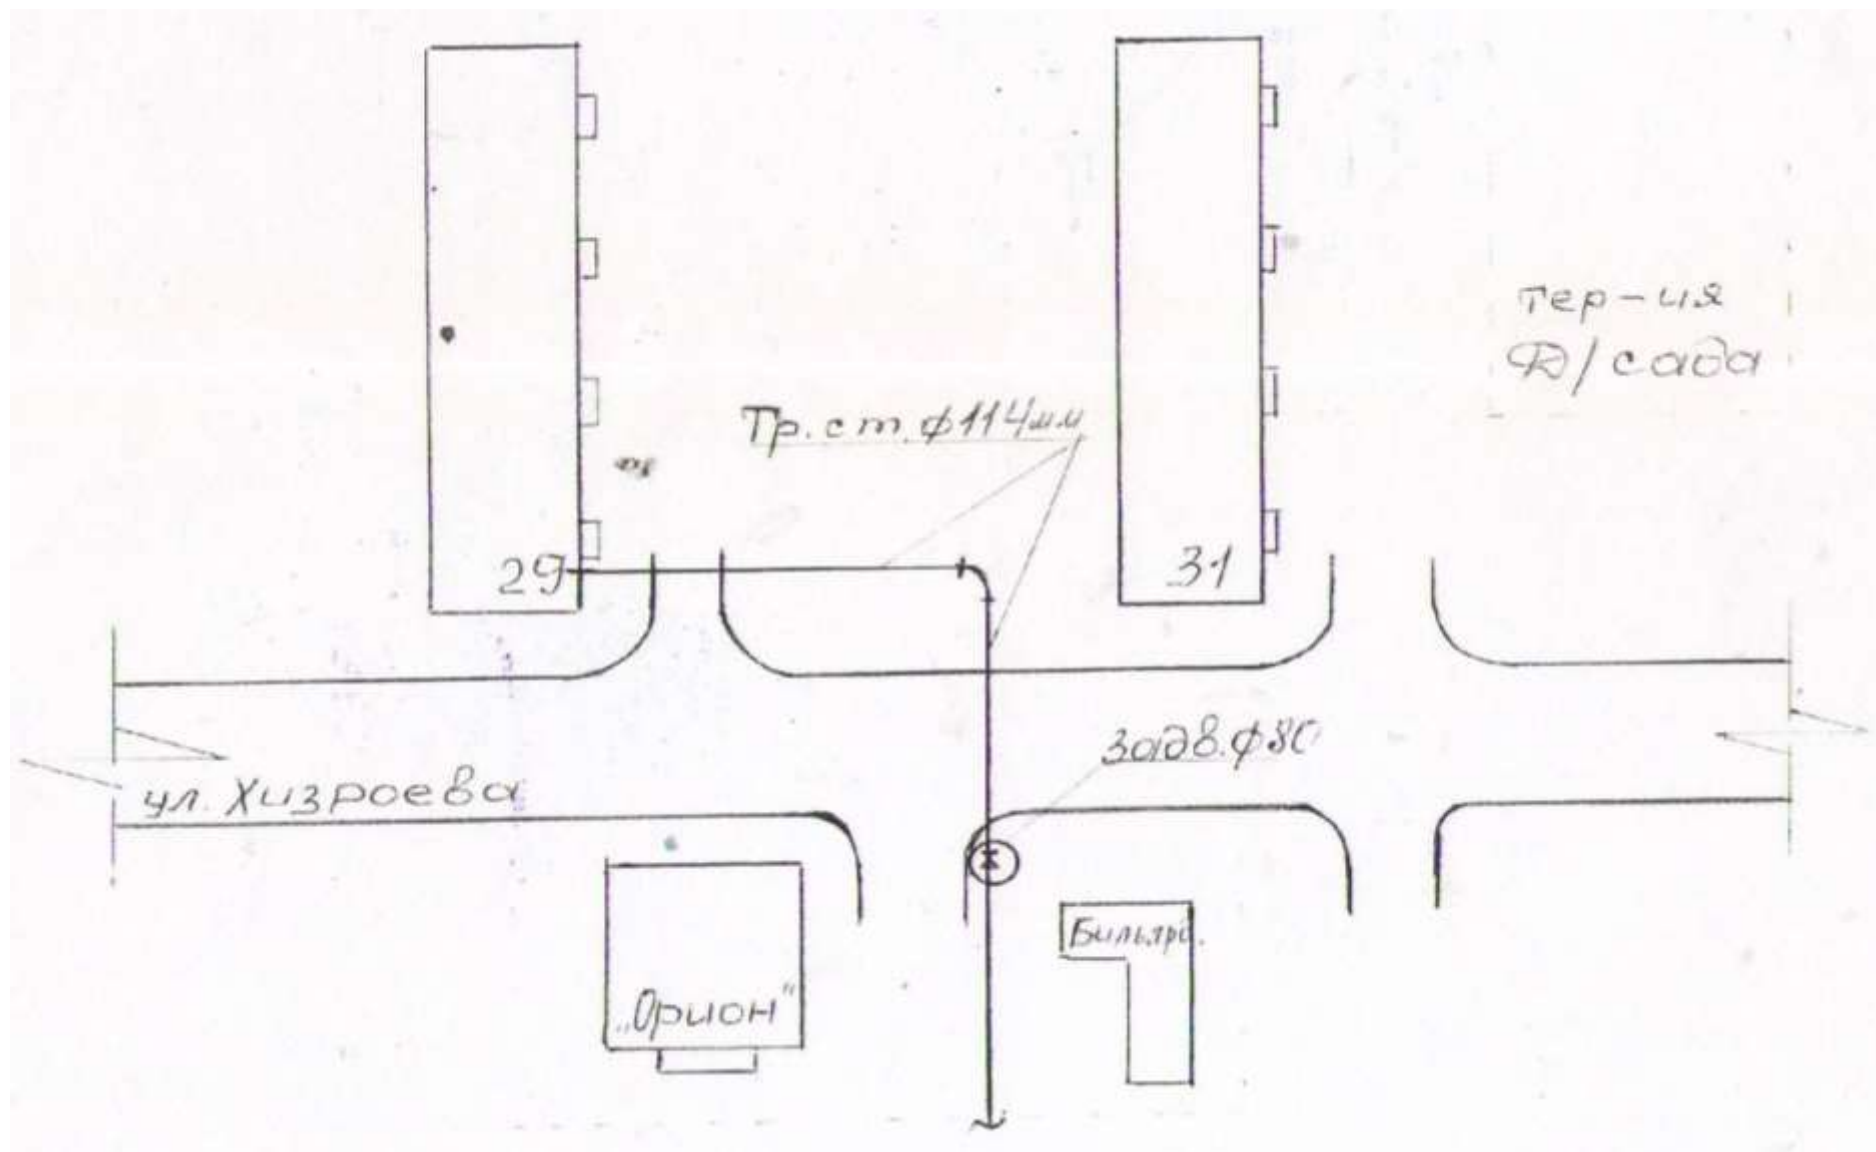


Схема водоснабжения и водоотведения МО ГО «г. Каспийск»


Приложение 112 Схема водопровода домов № 25-27 улица Советская

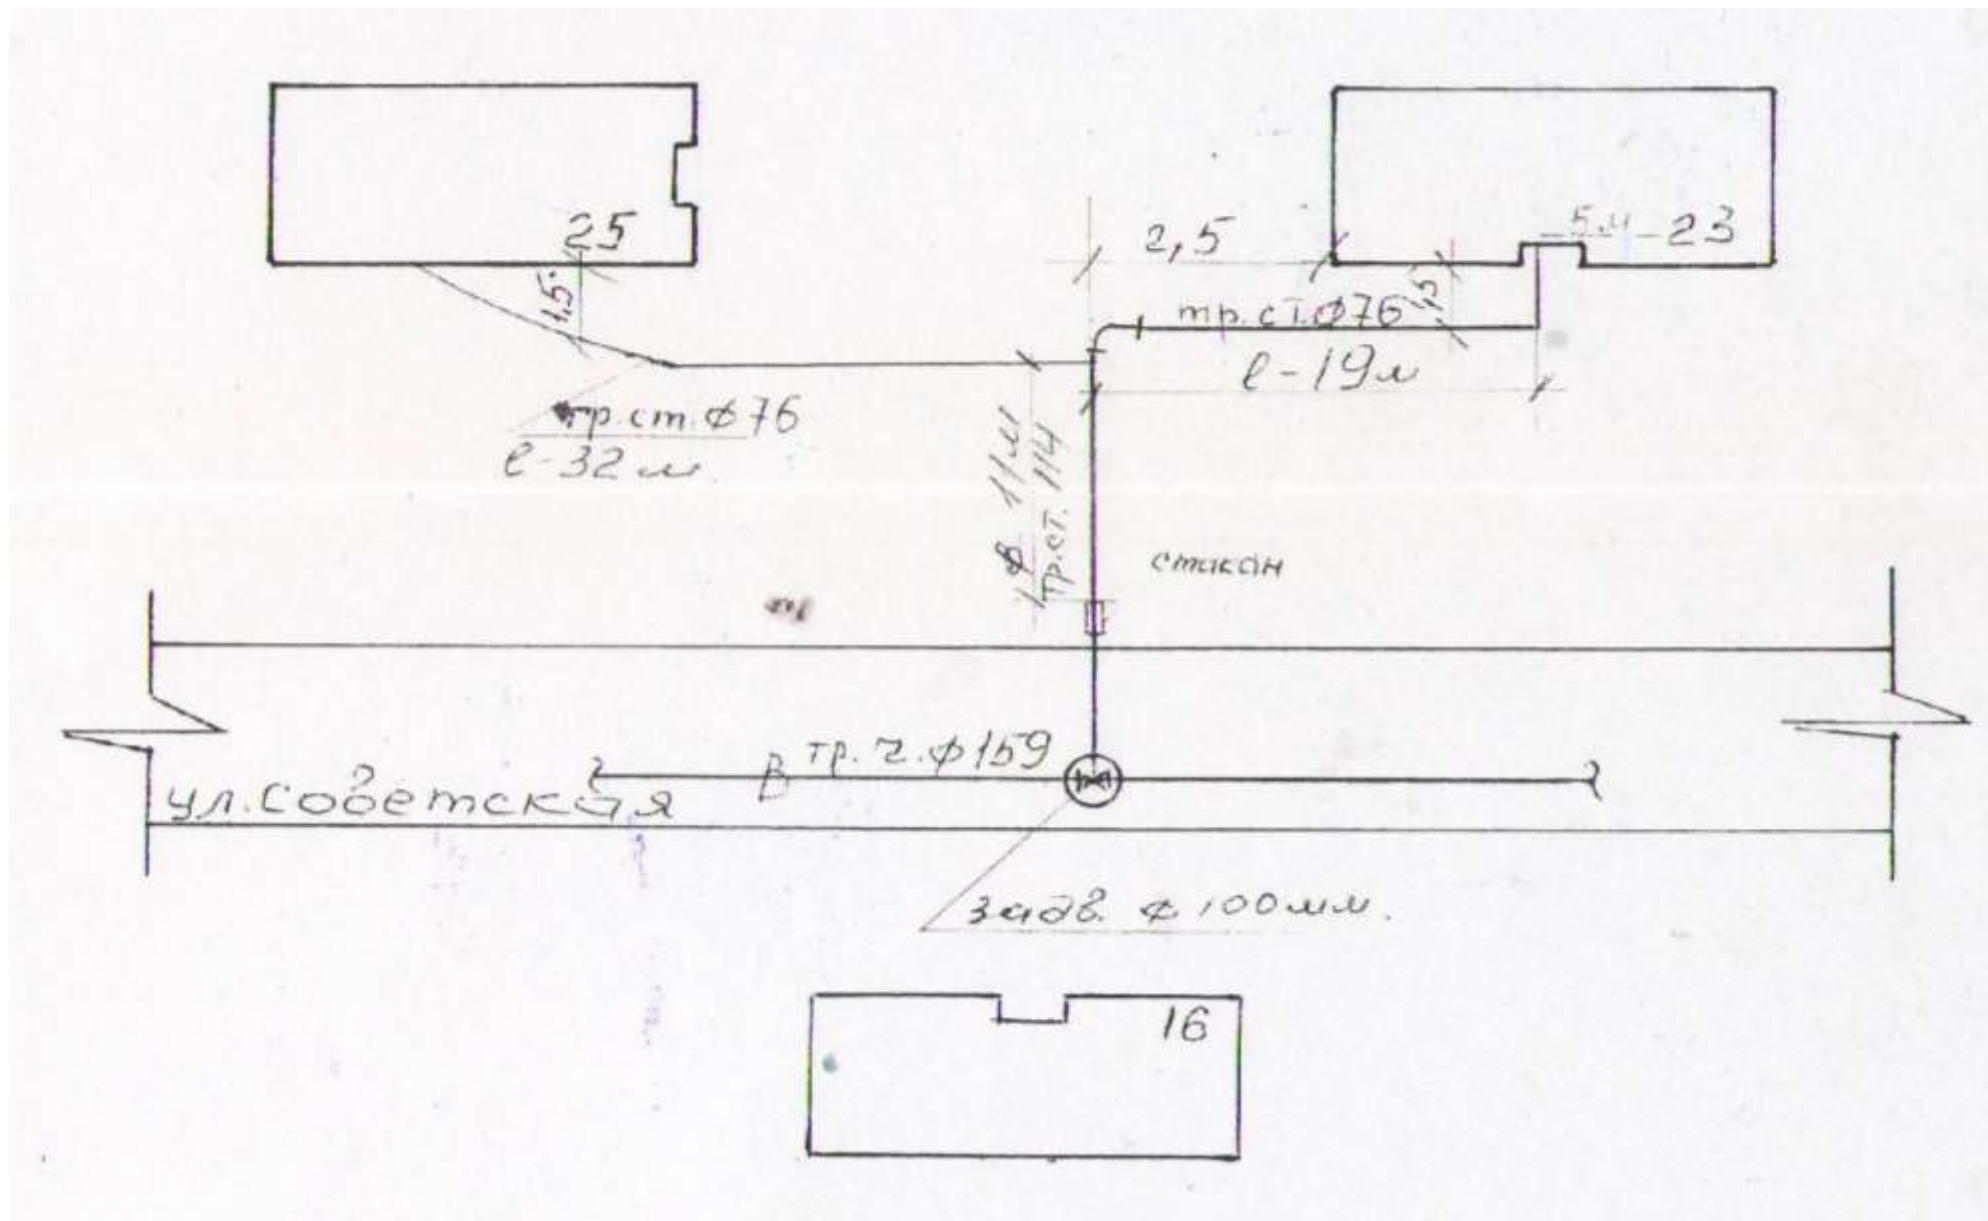


Исполнительная схема водопровода район жилых домов Ленина, 60 –Аметхана Султана, 4

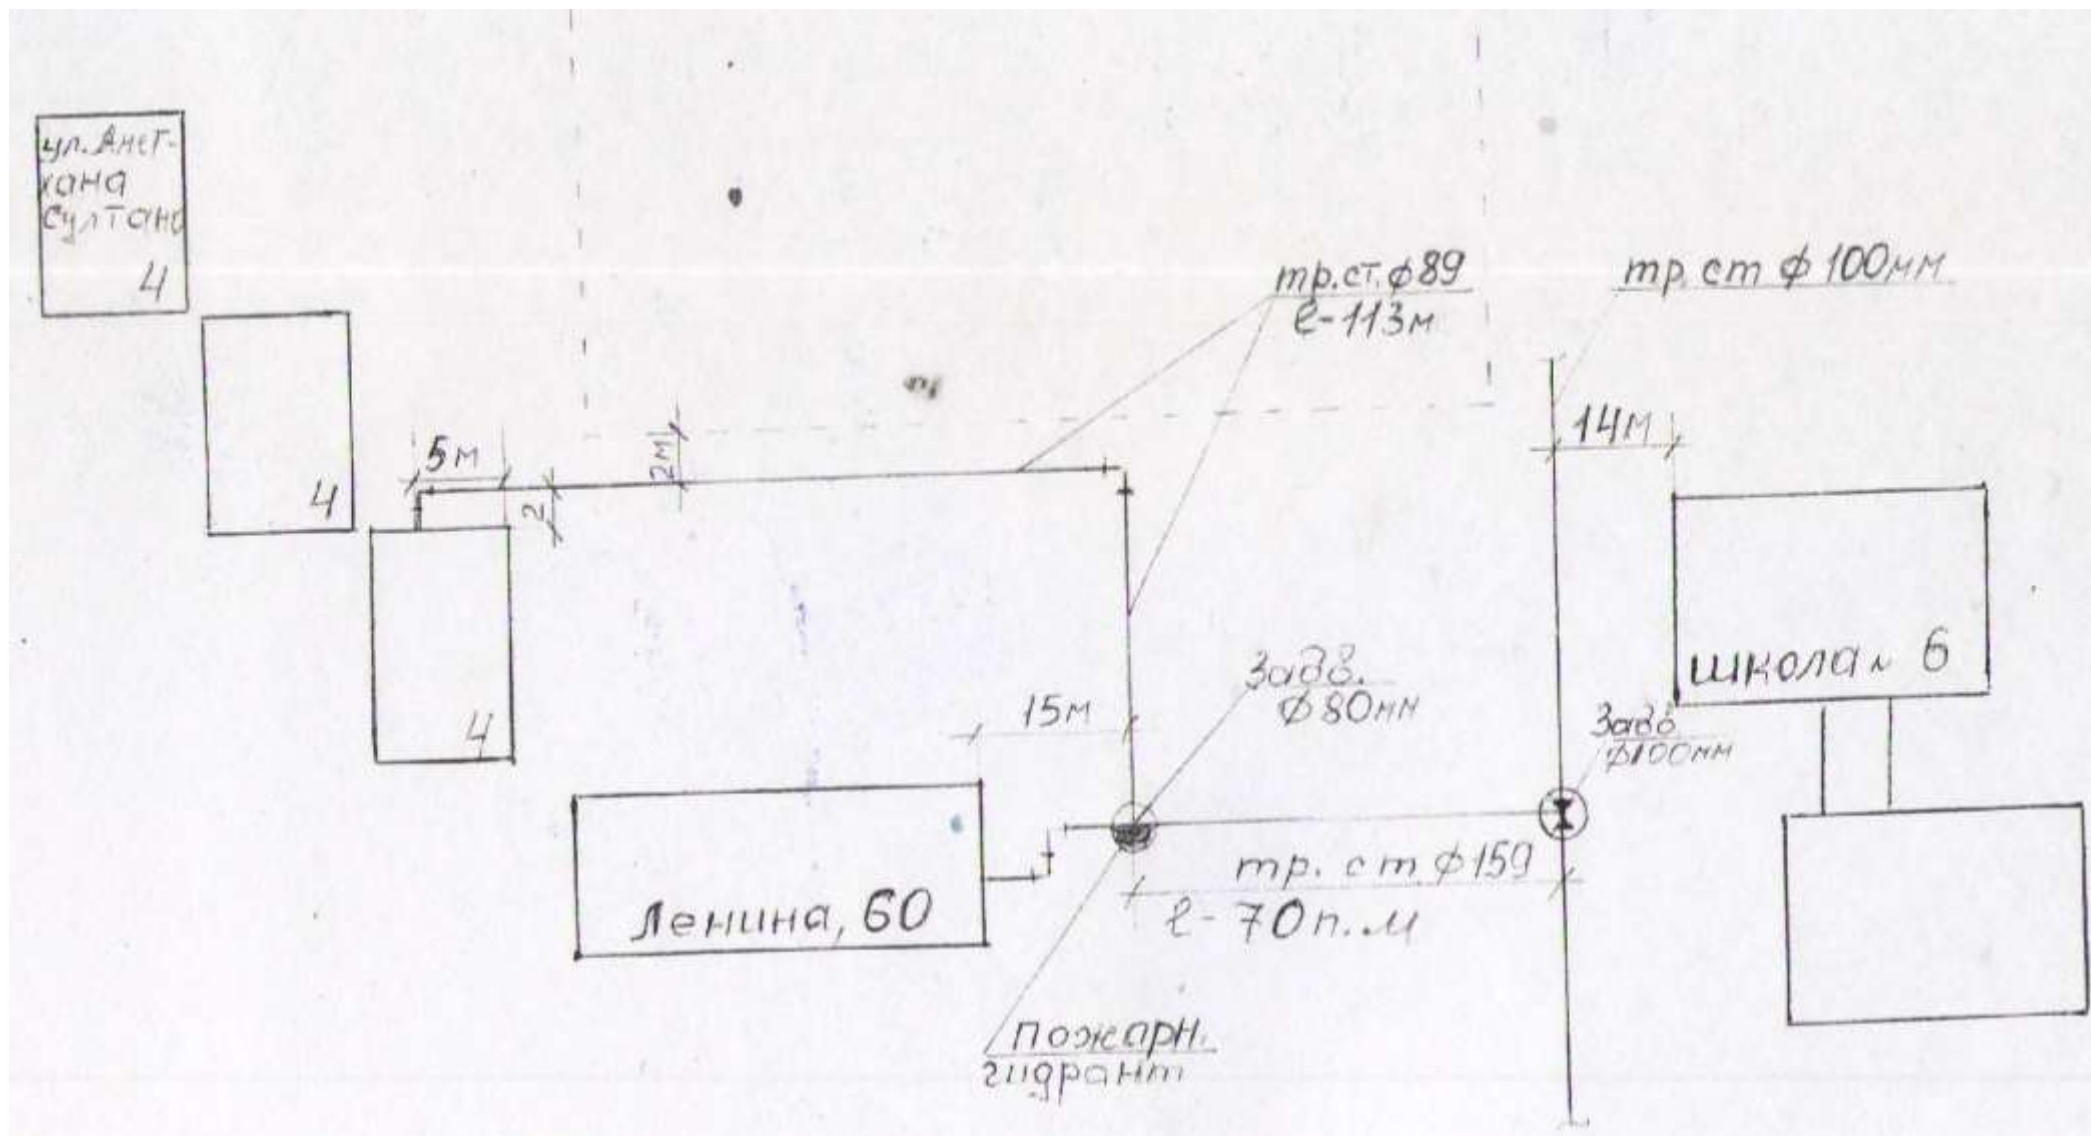

Исполнительная схема наружного водопровода к жилым домам 1-5 по ул. Байрамова

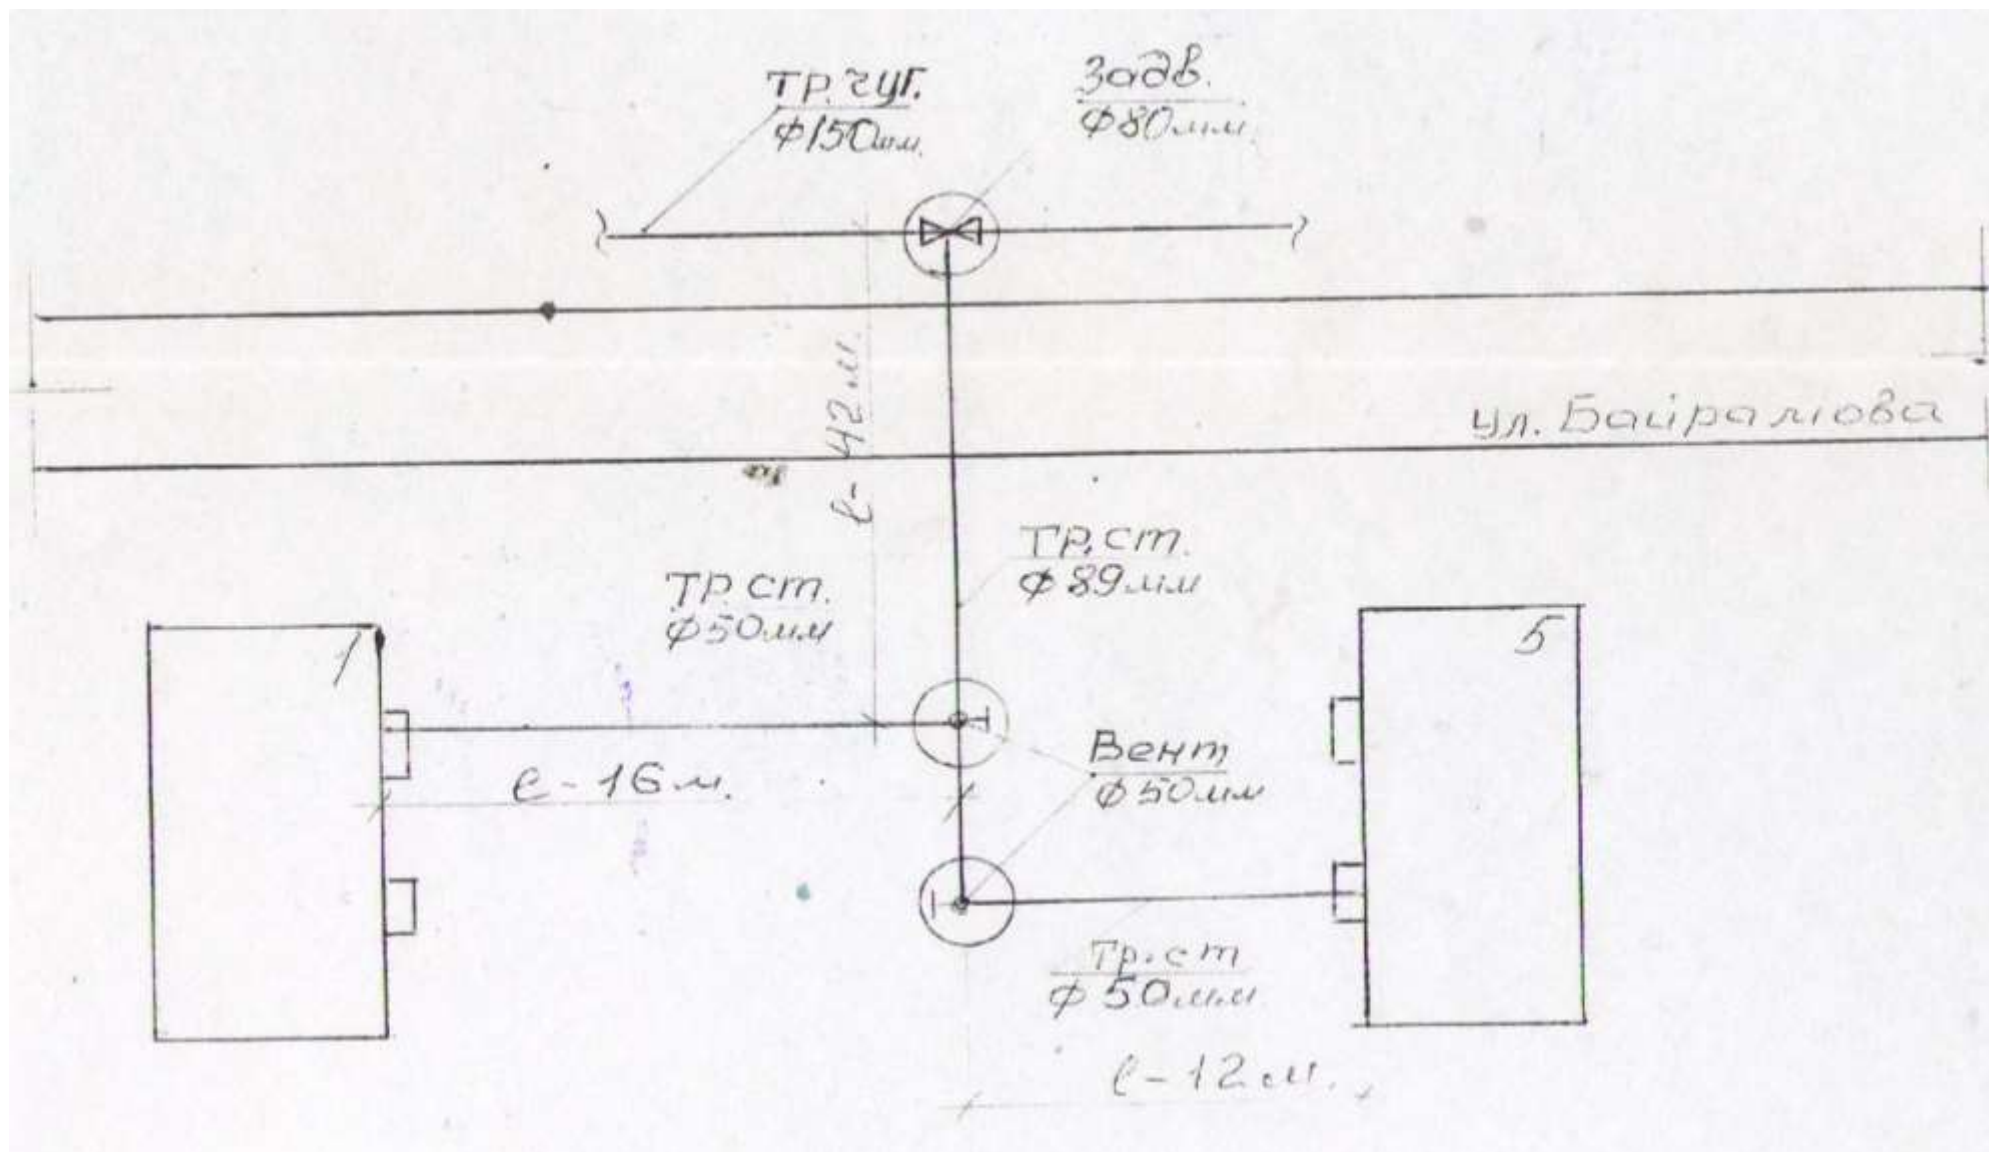


Исполнительная схема водоснабжения пер. Каспийский

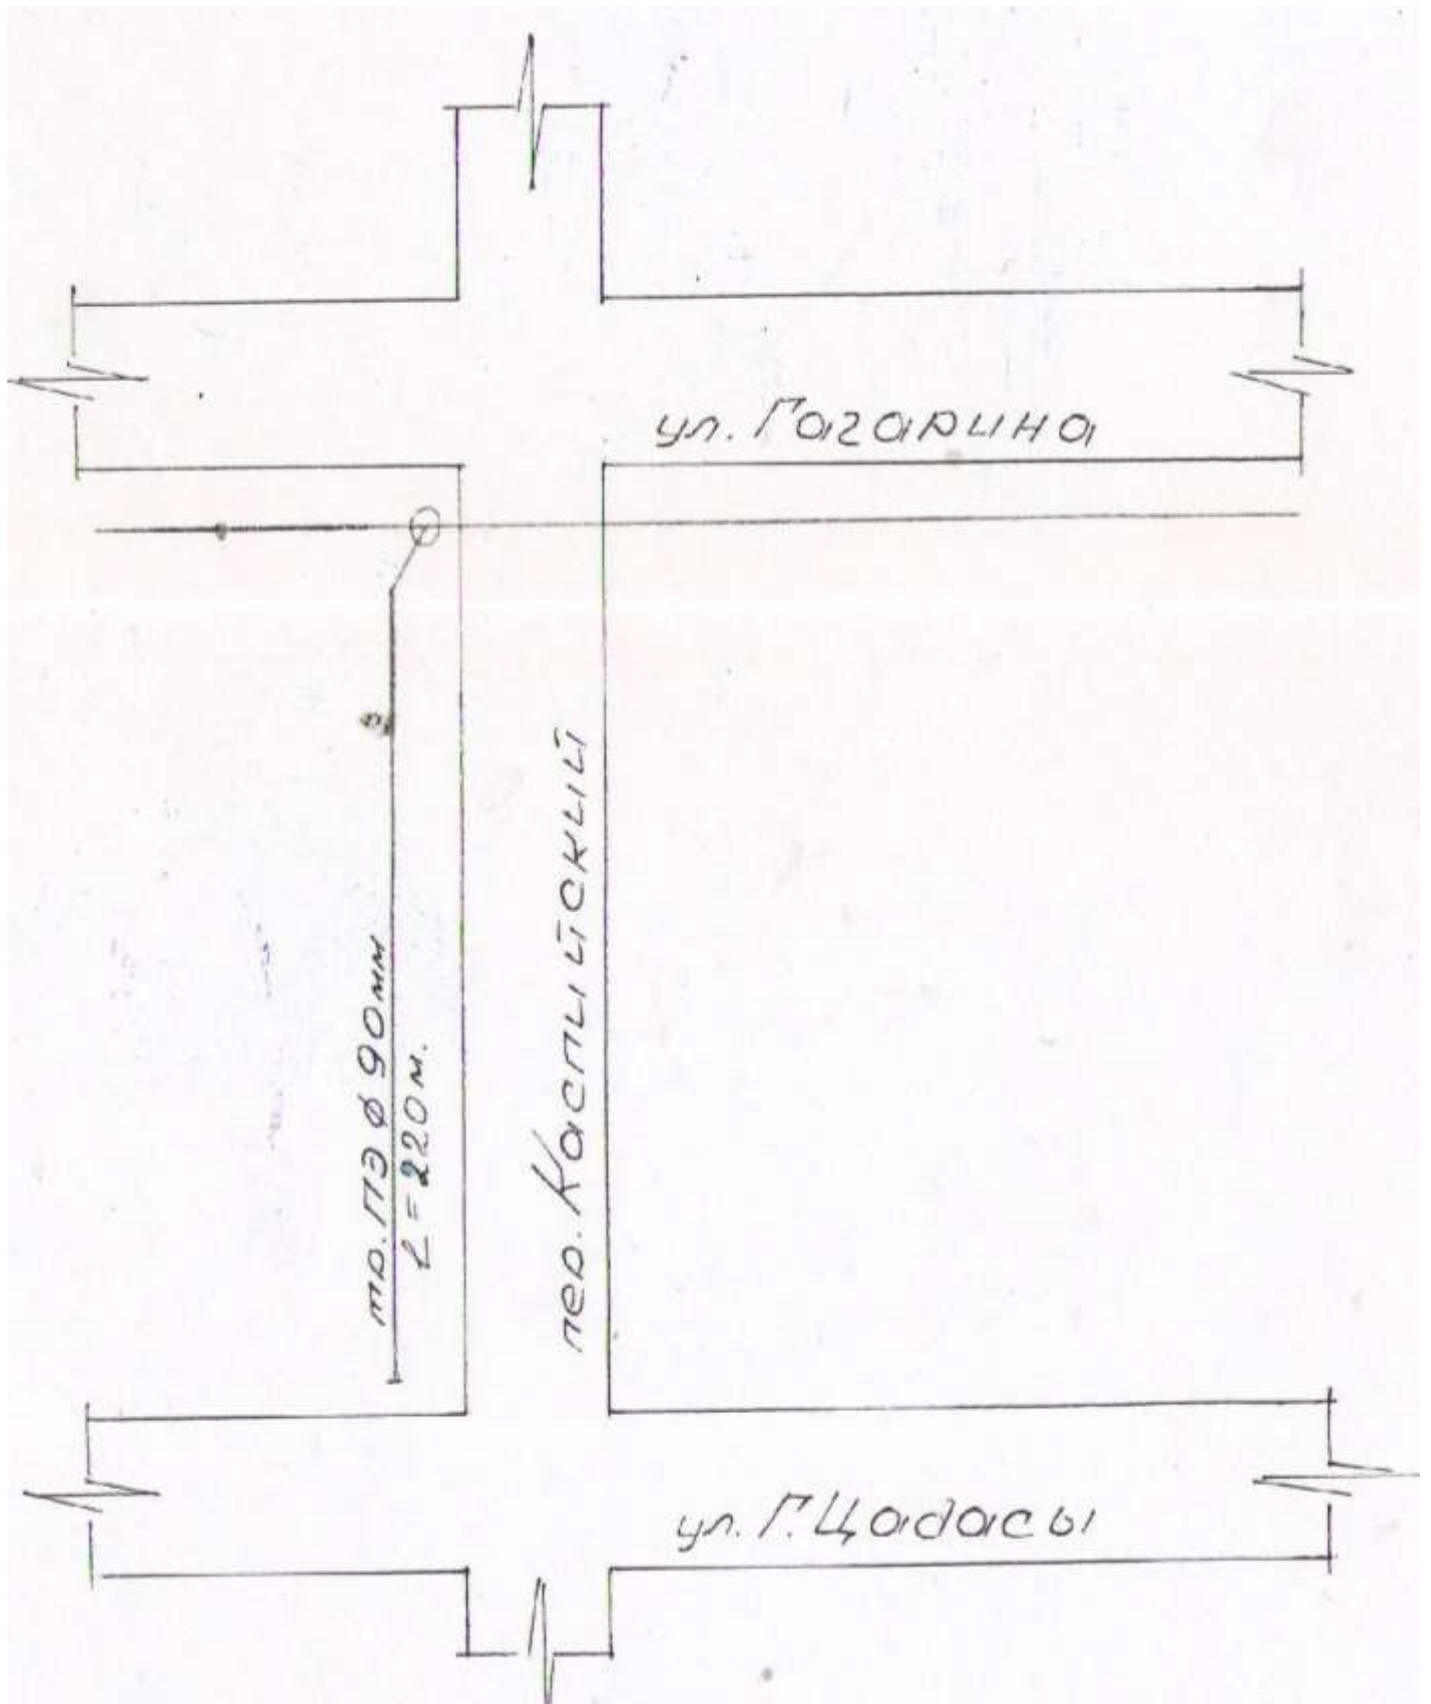





Исполнительная схема водоснабжения пер. Советский

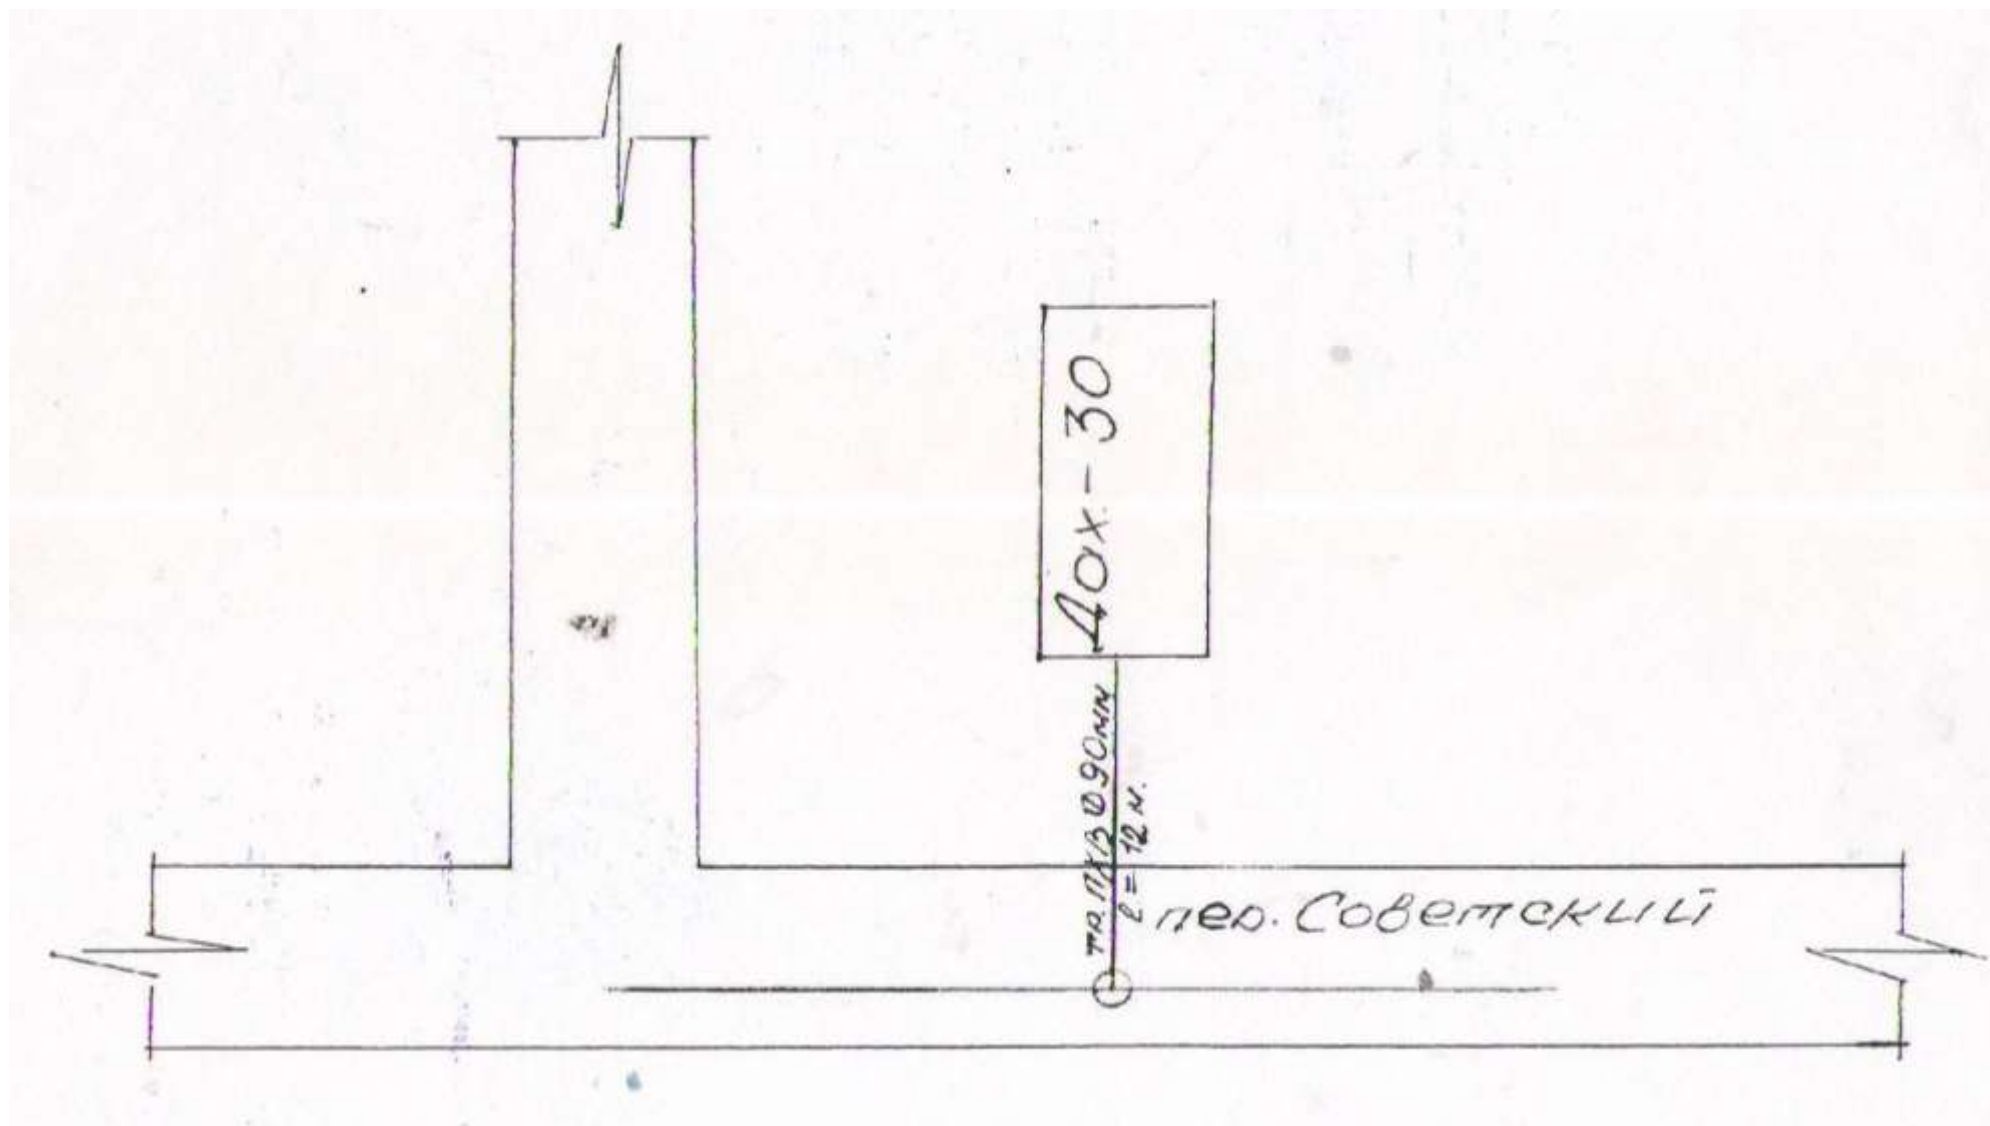



Исполнительная схема водоснабжения ул. Махачкалинская

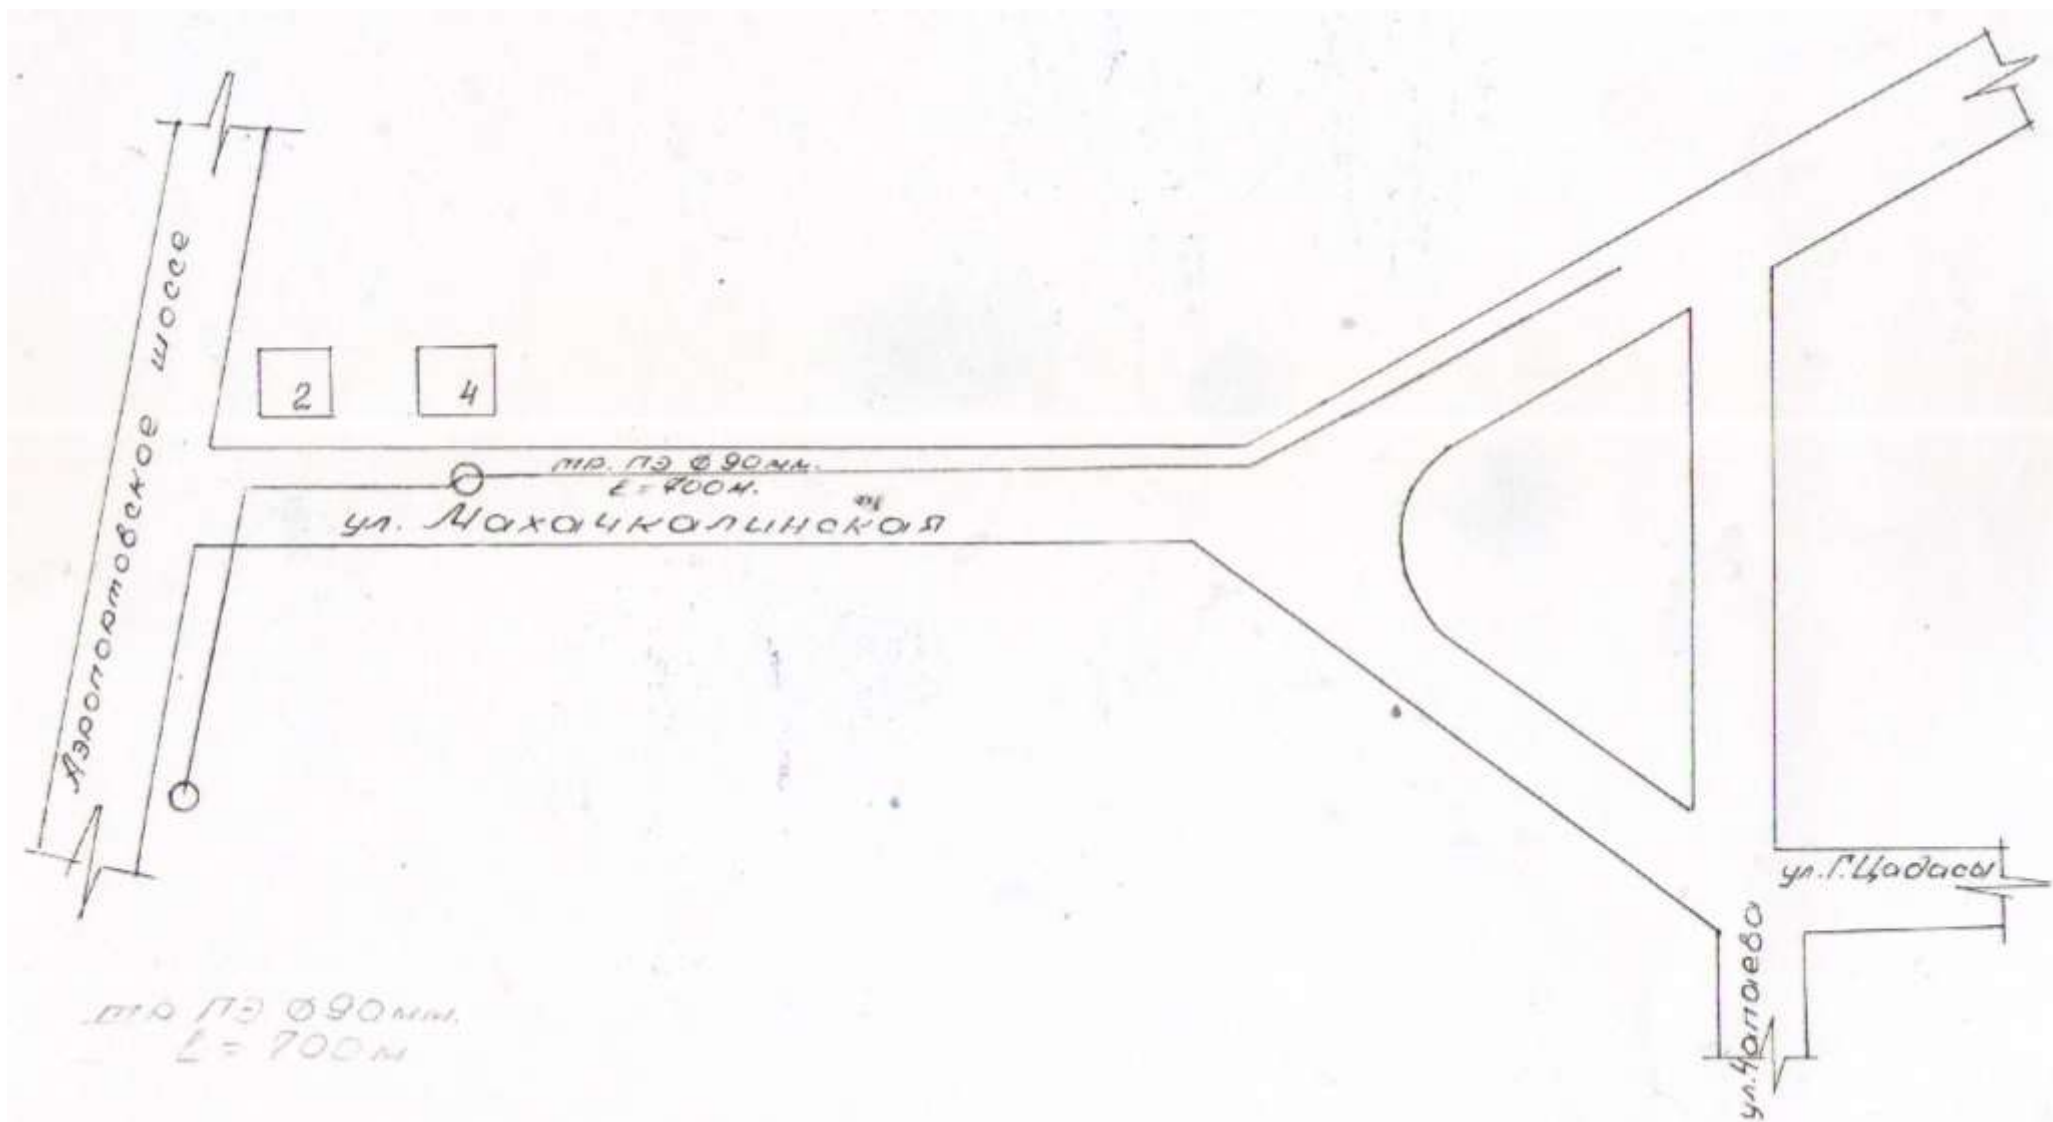


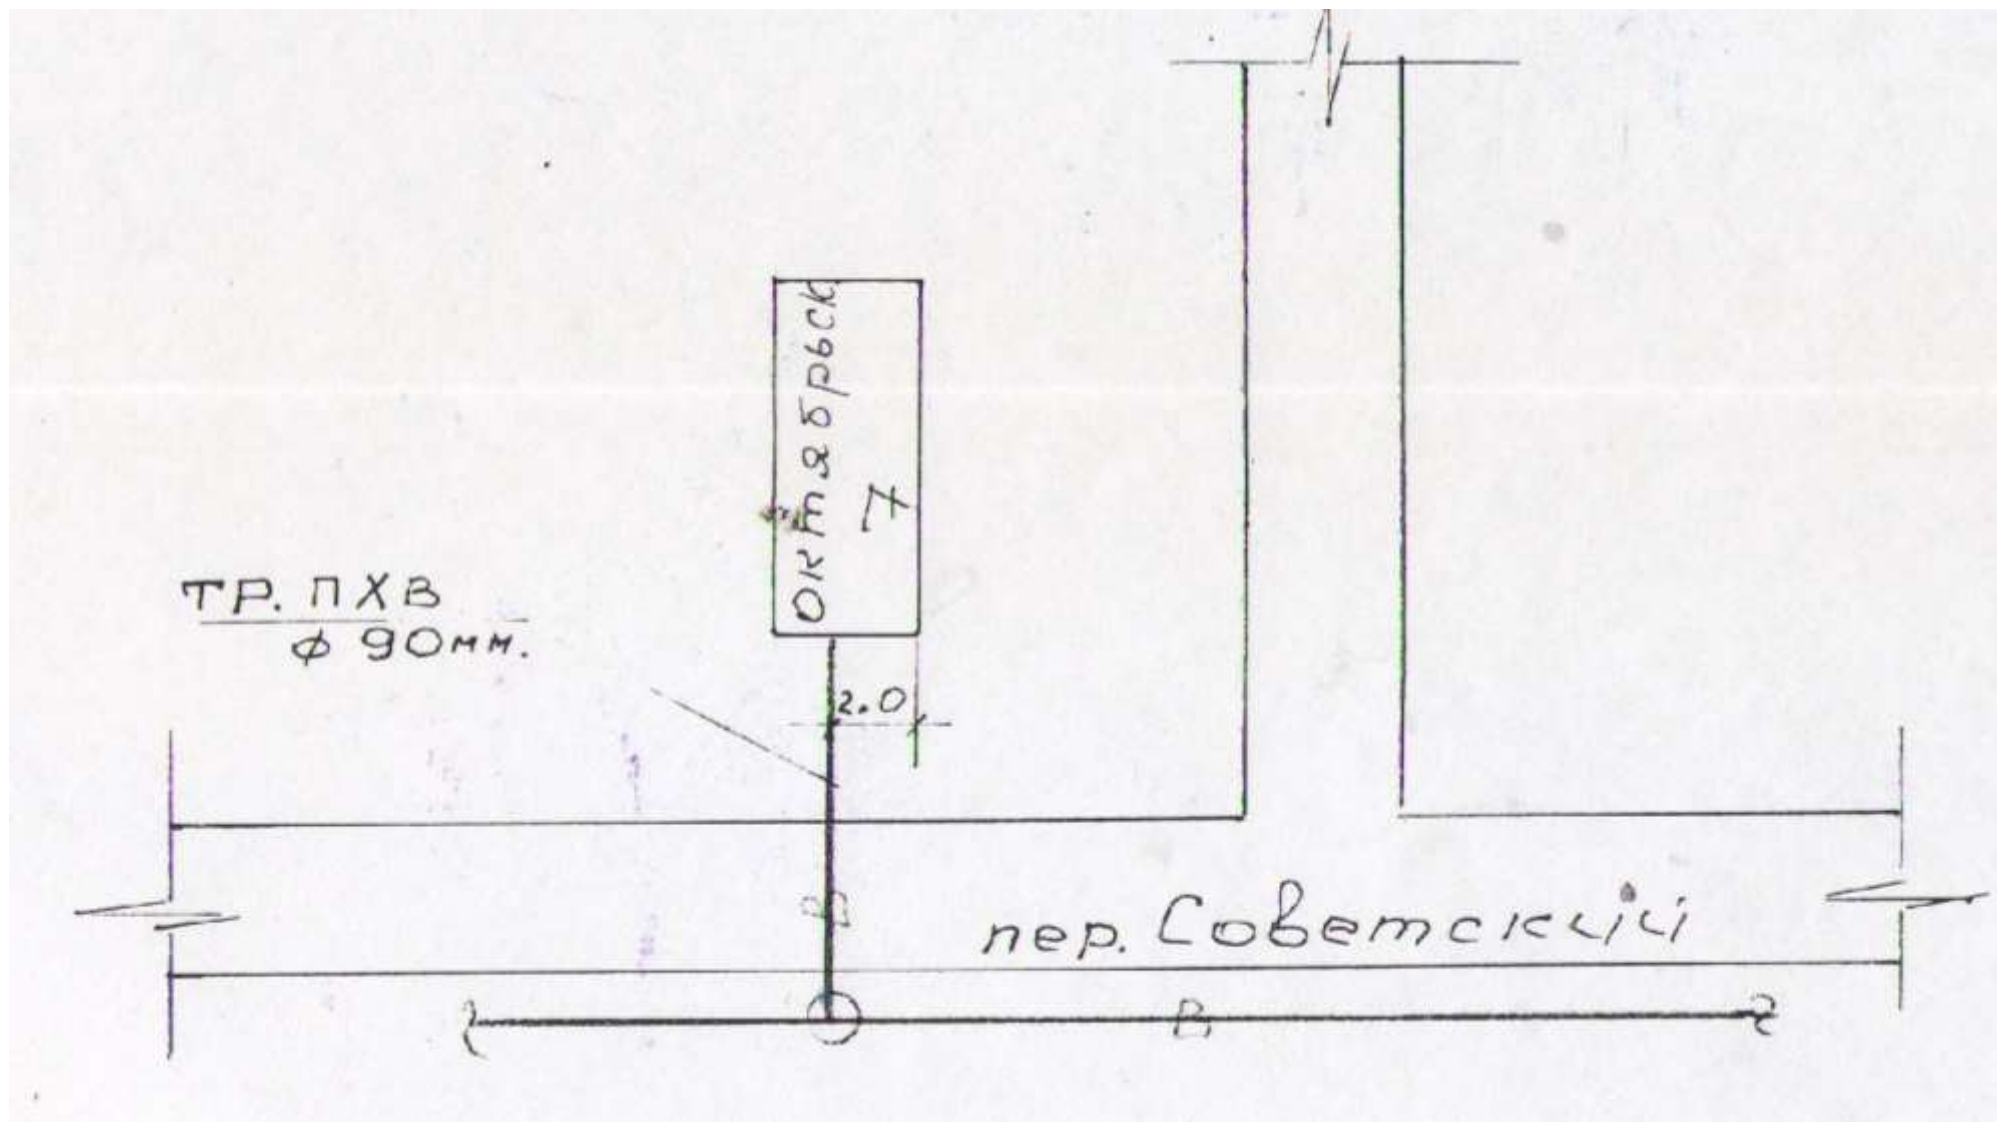



Исполнительная схема канализации

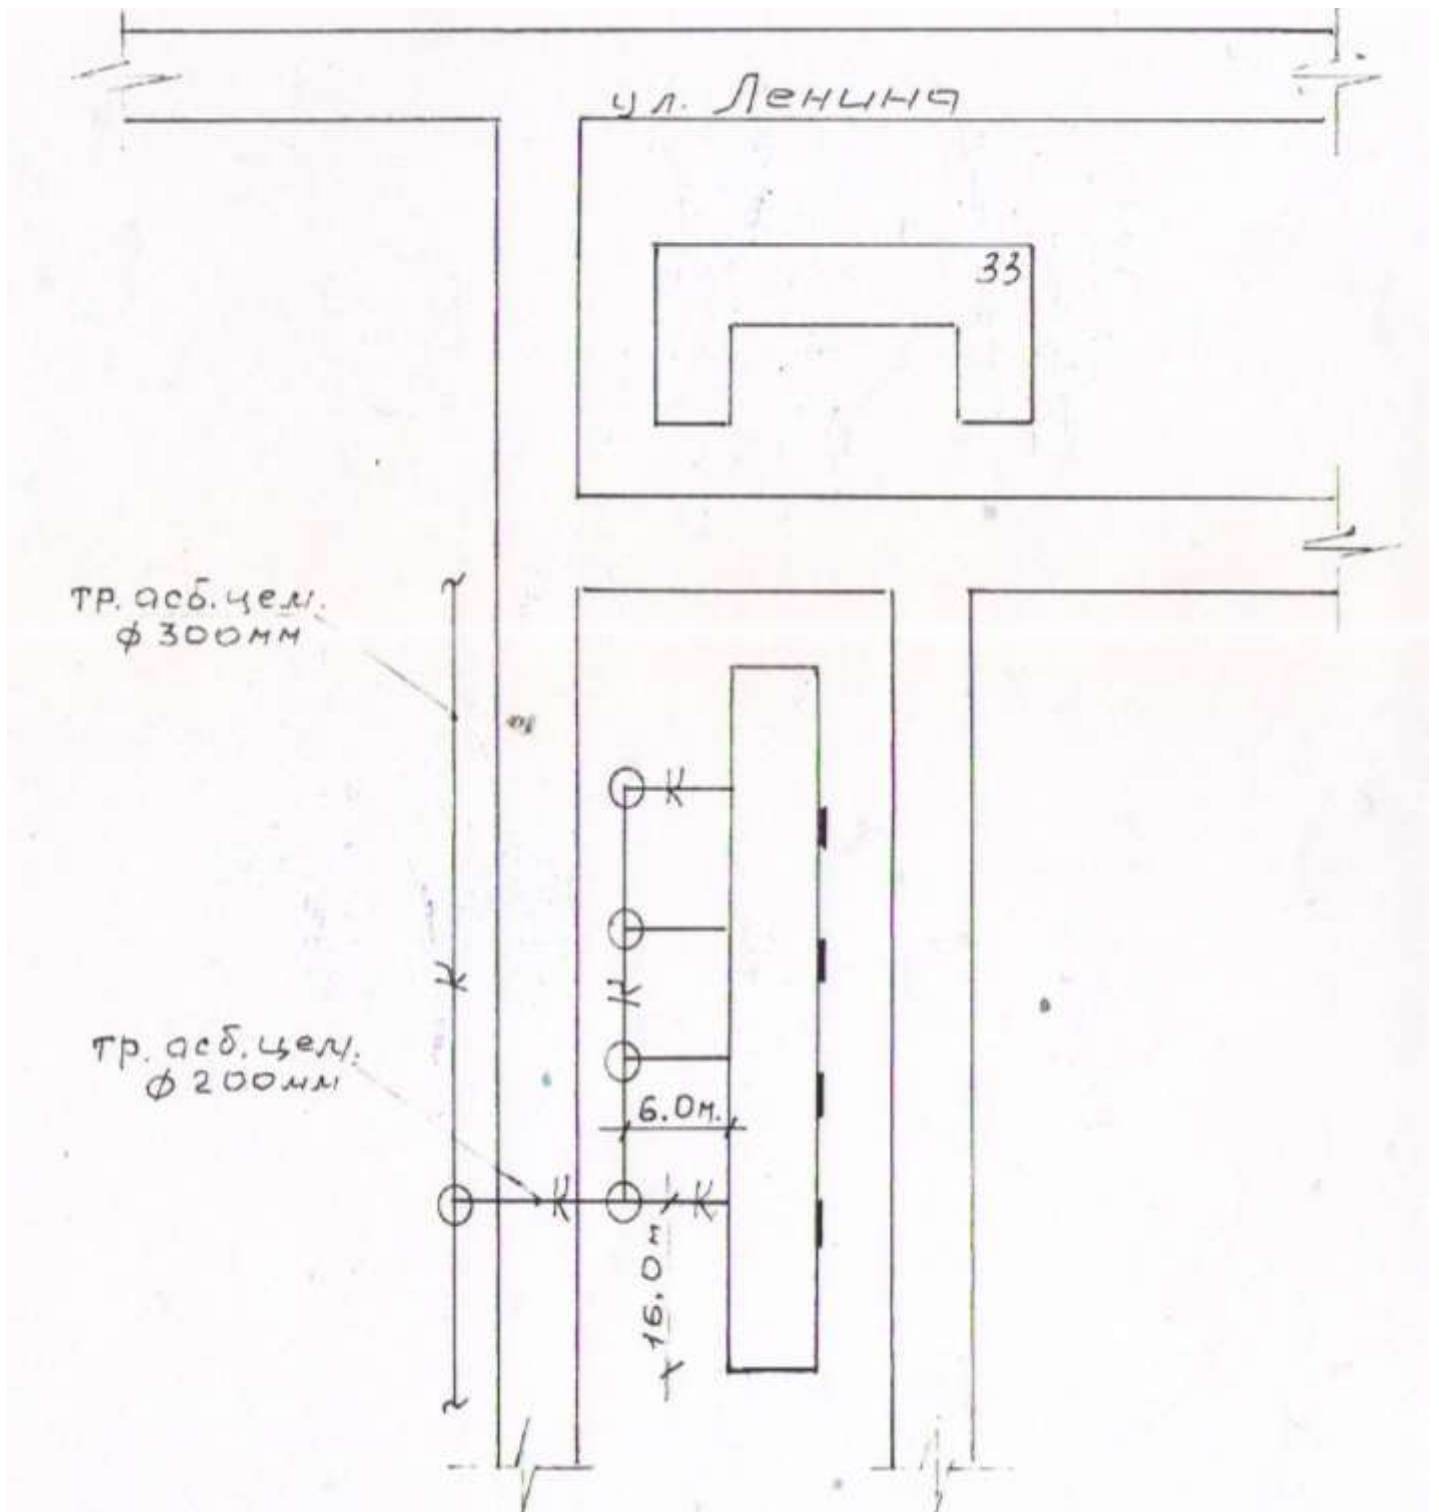

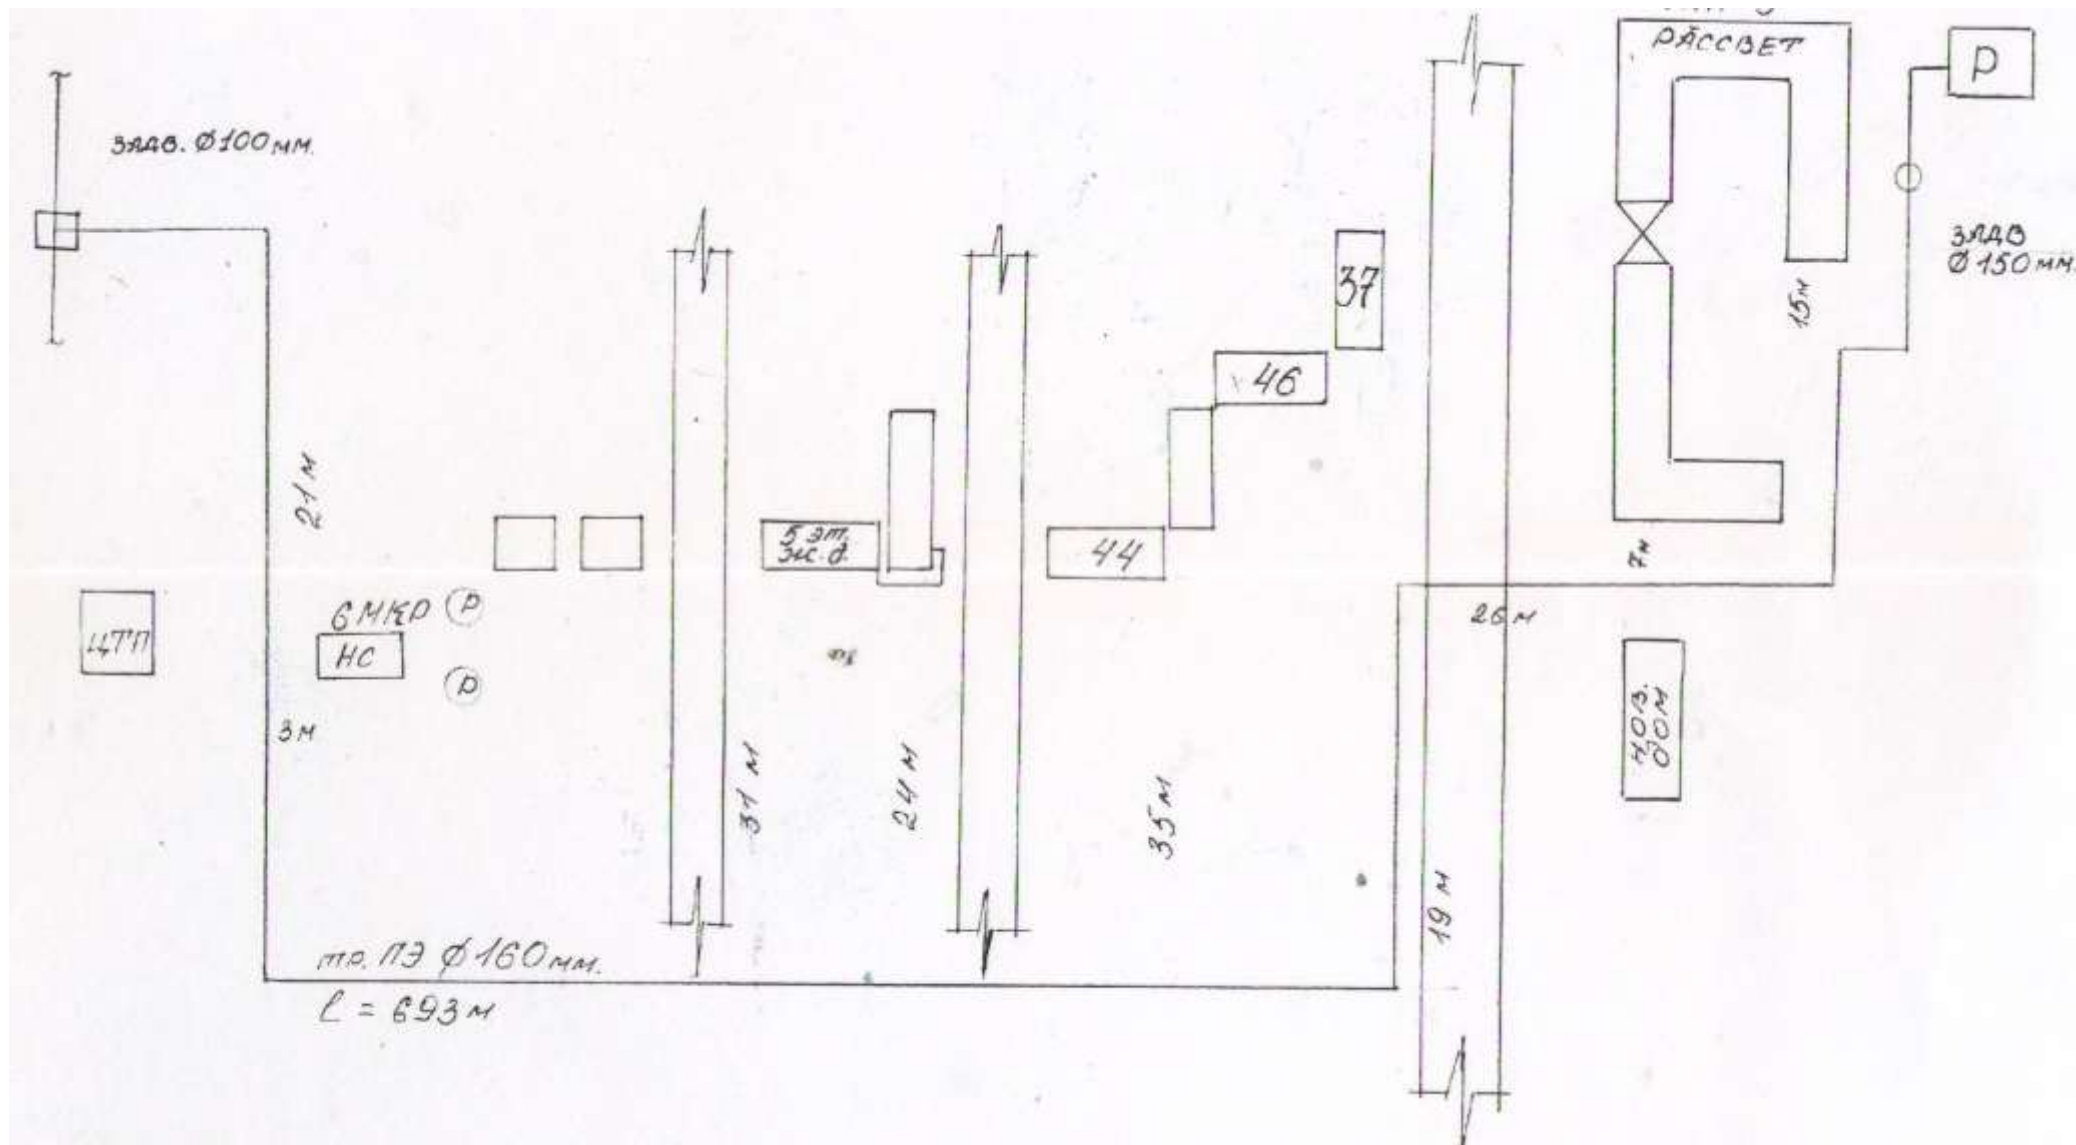


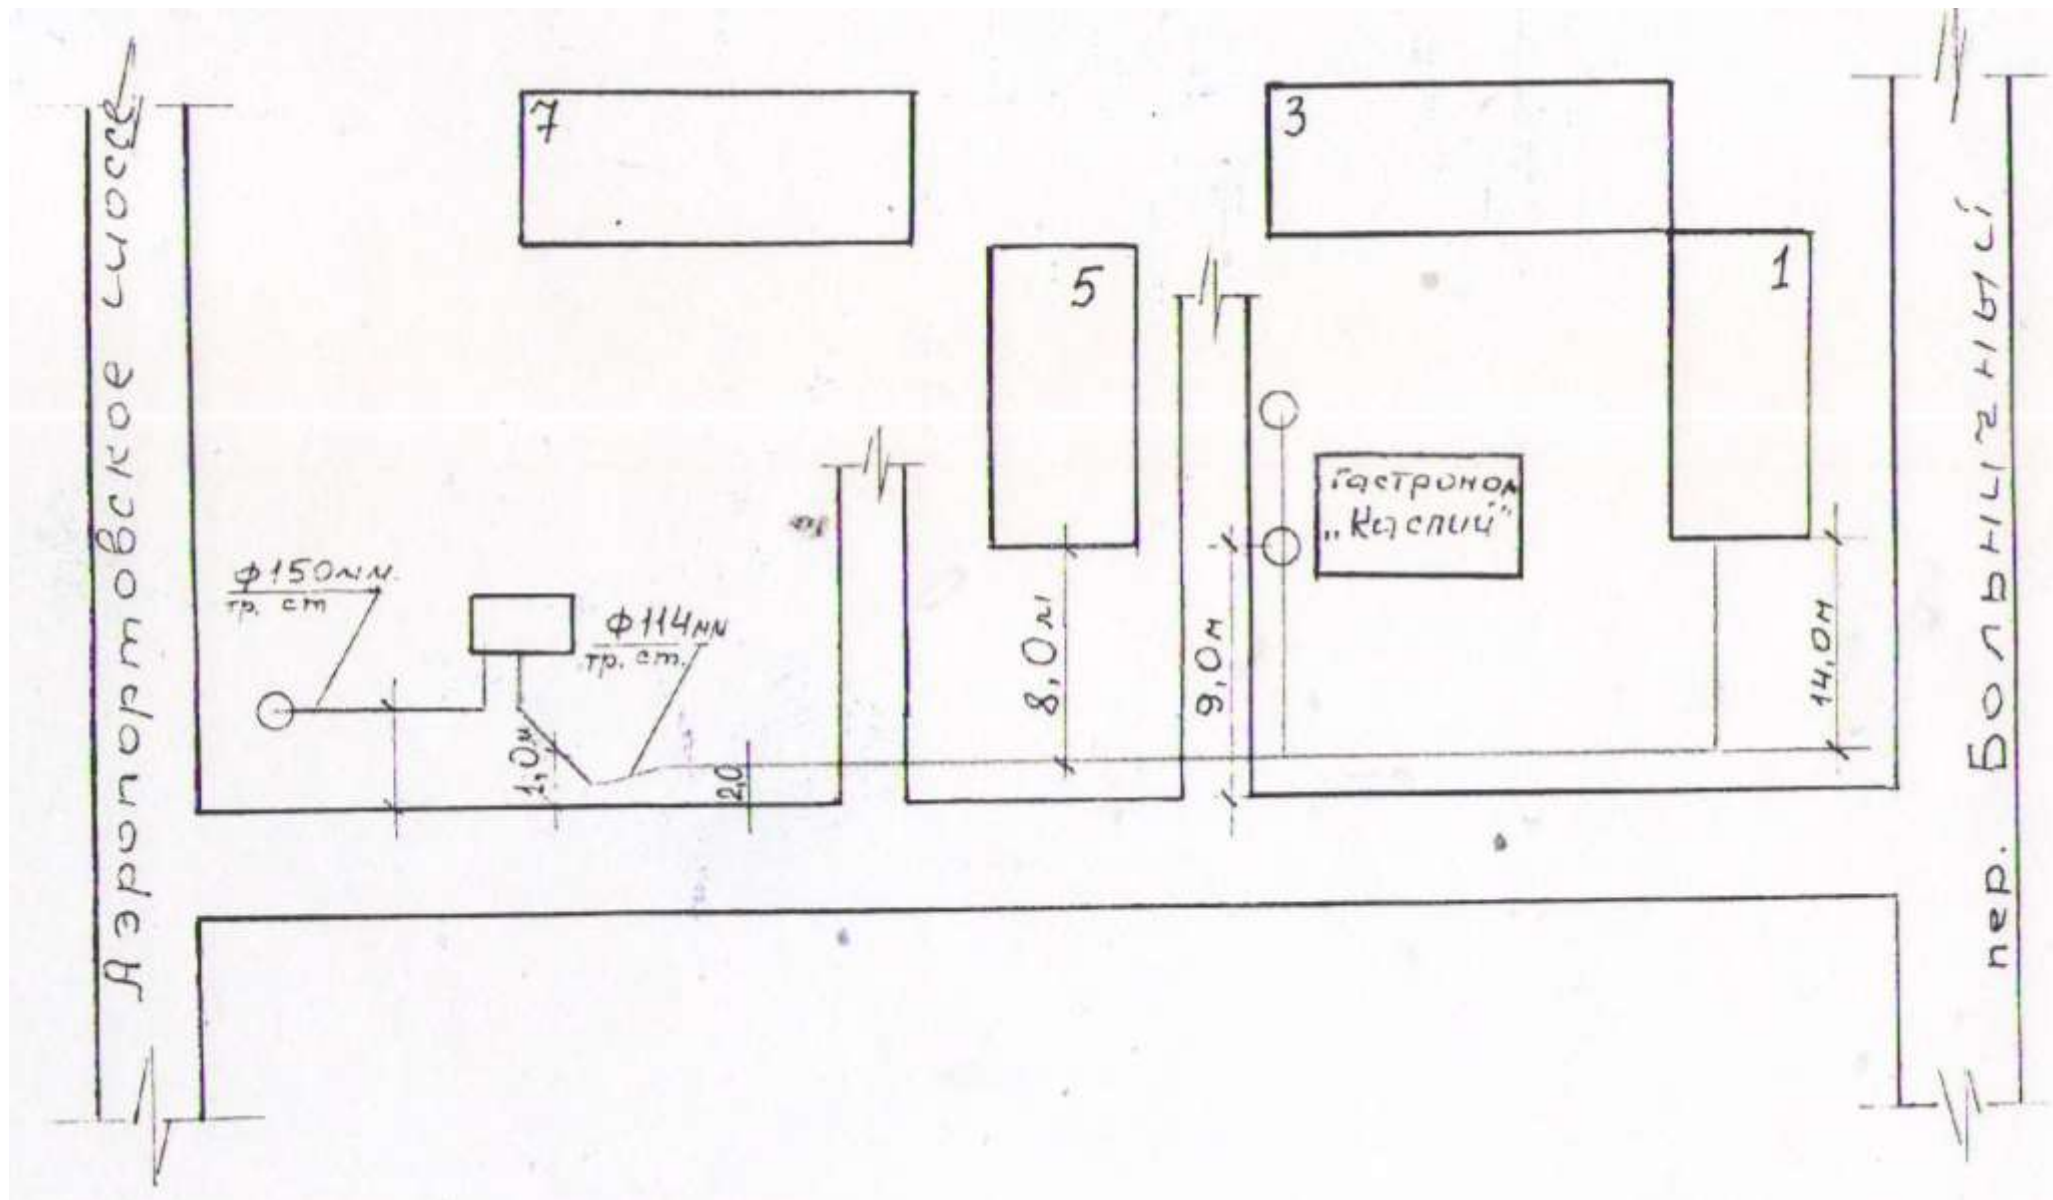


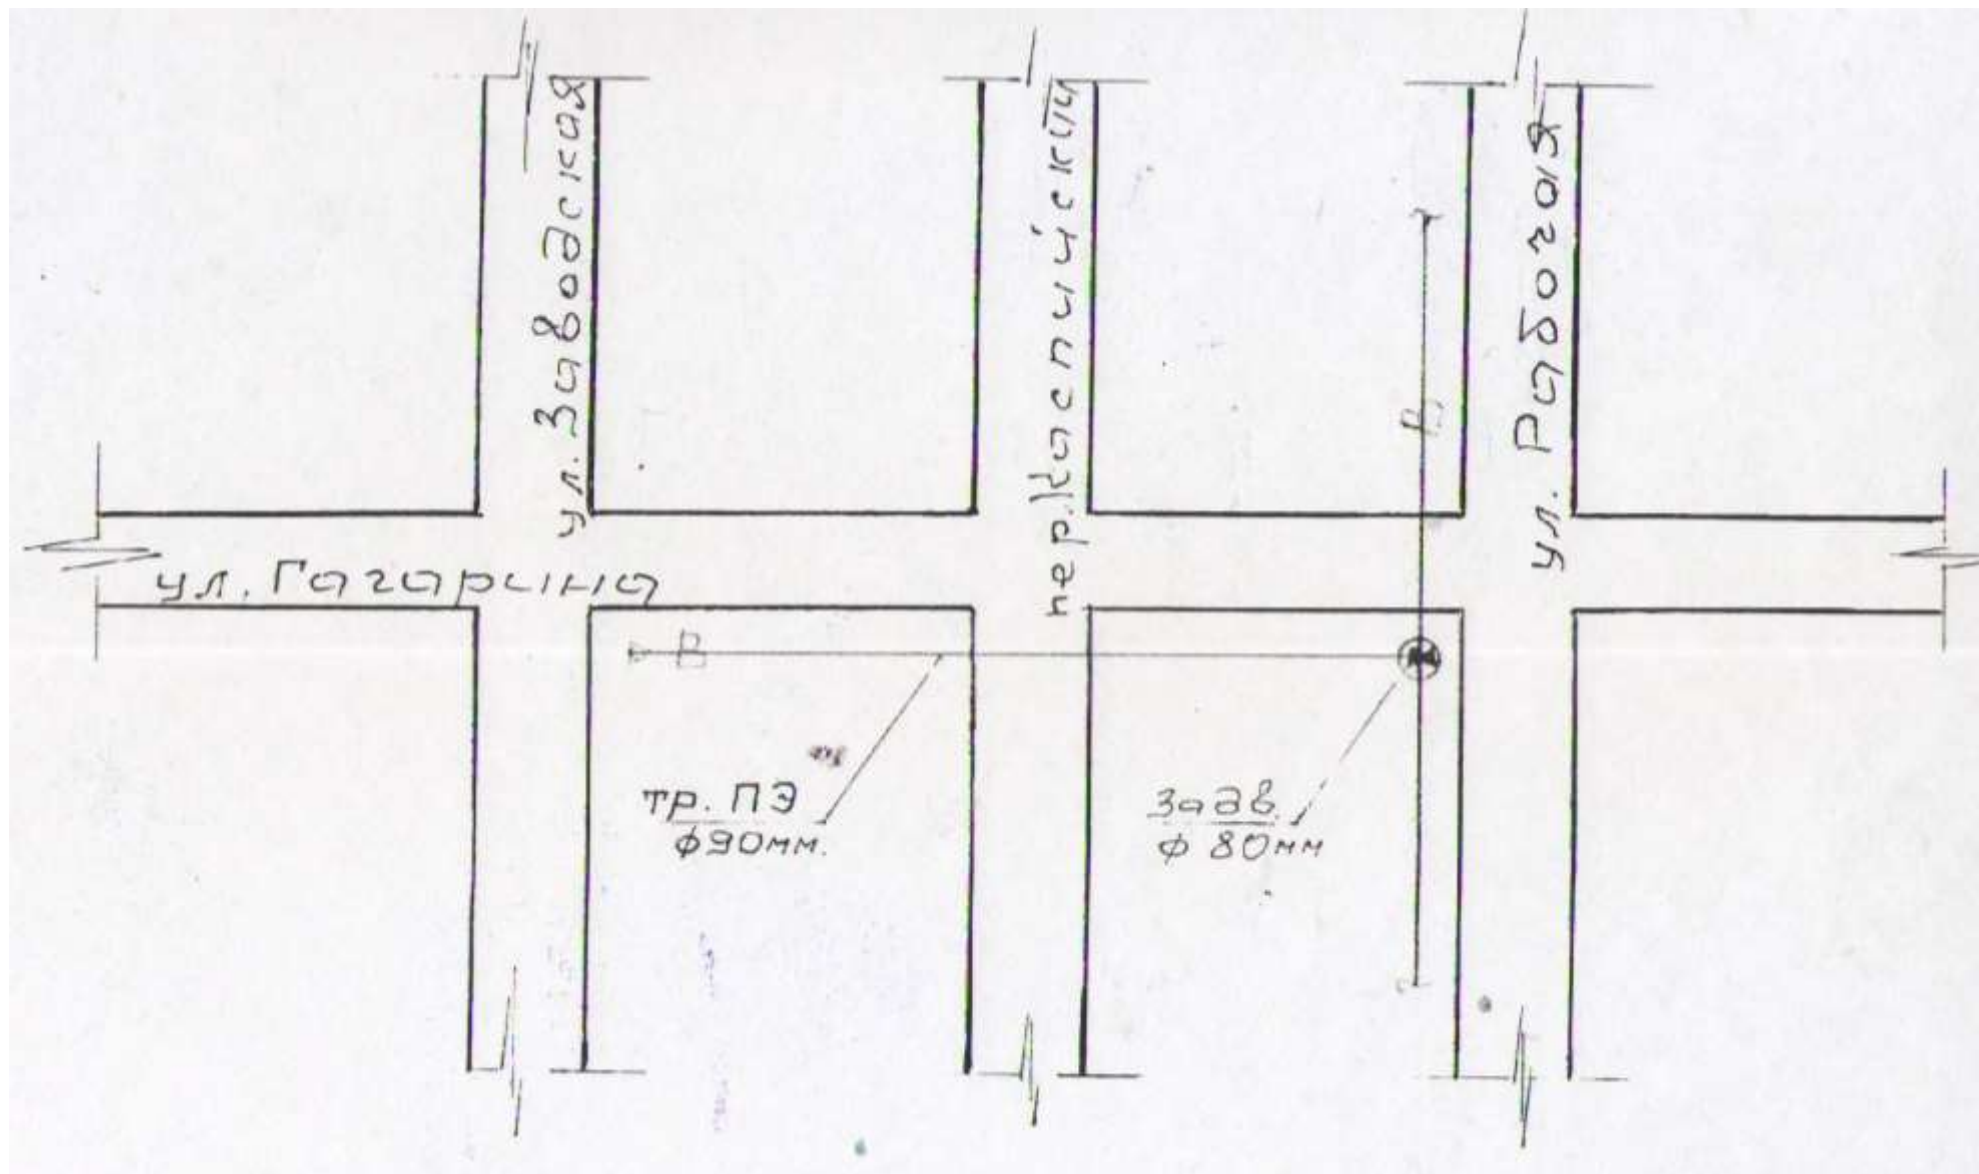


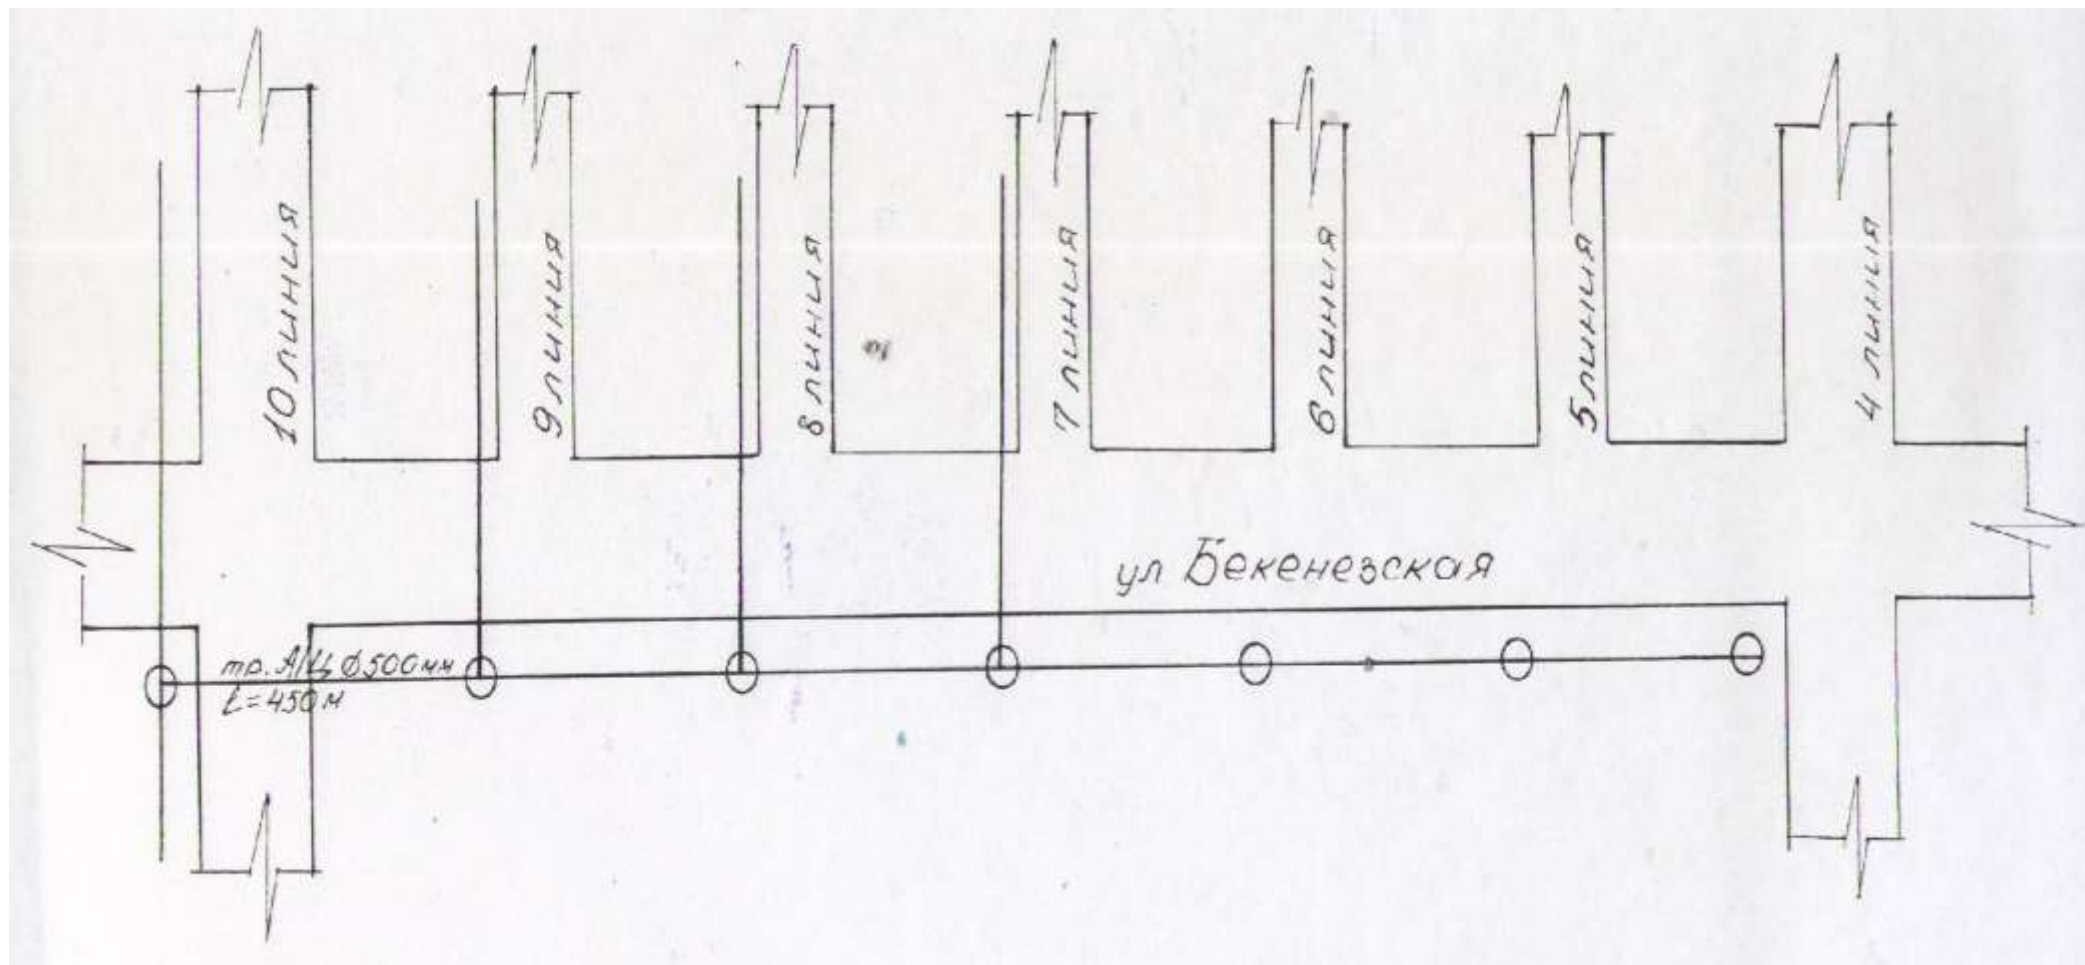




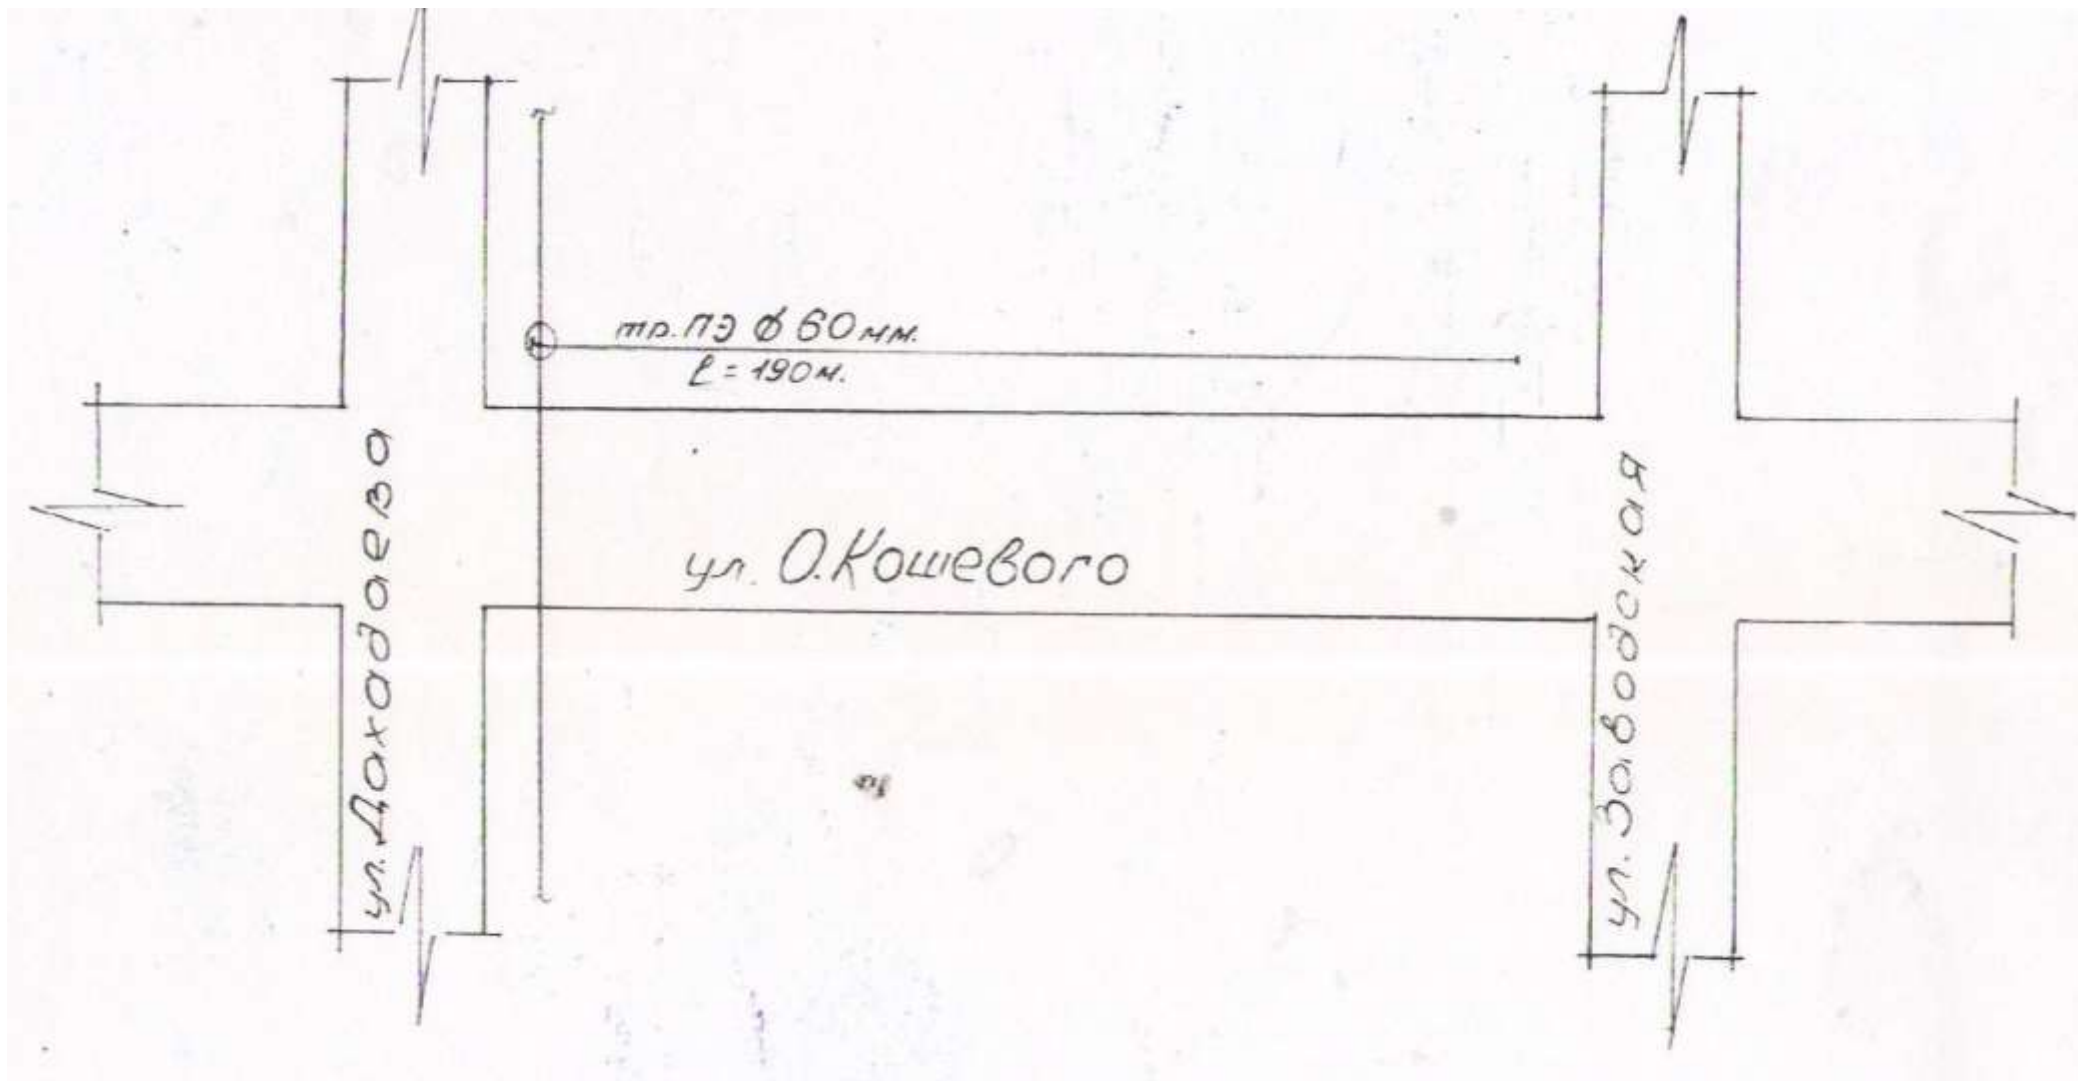

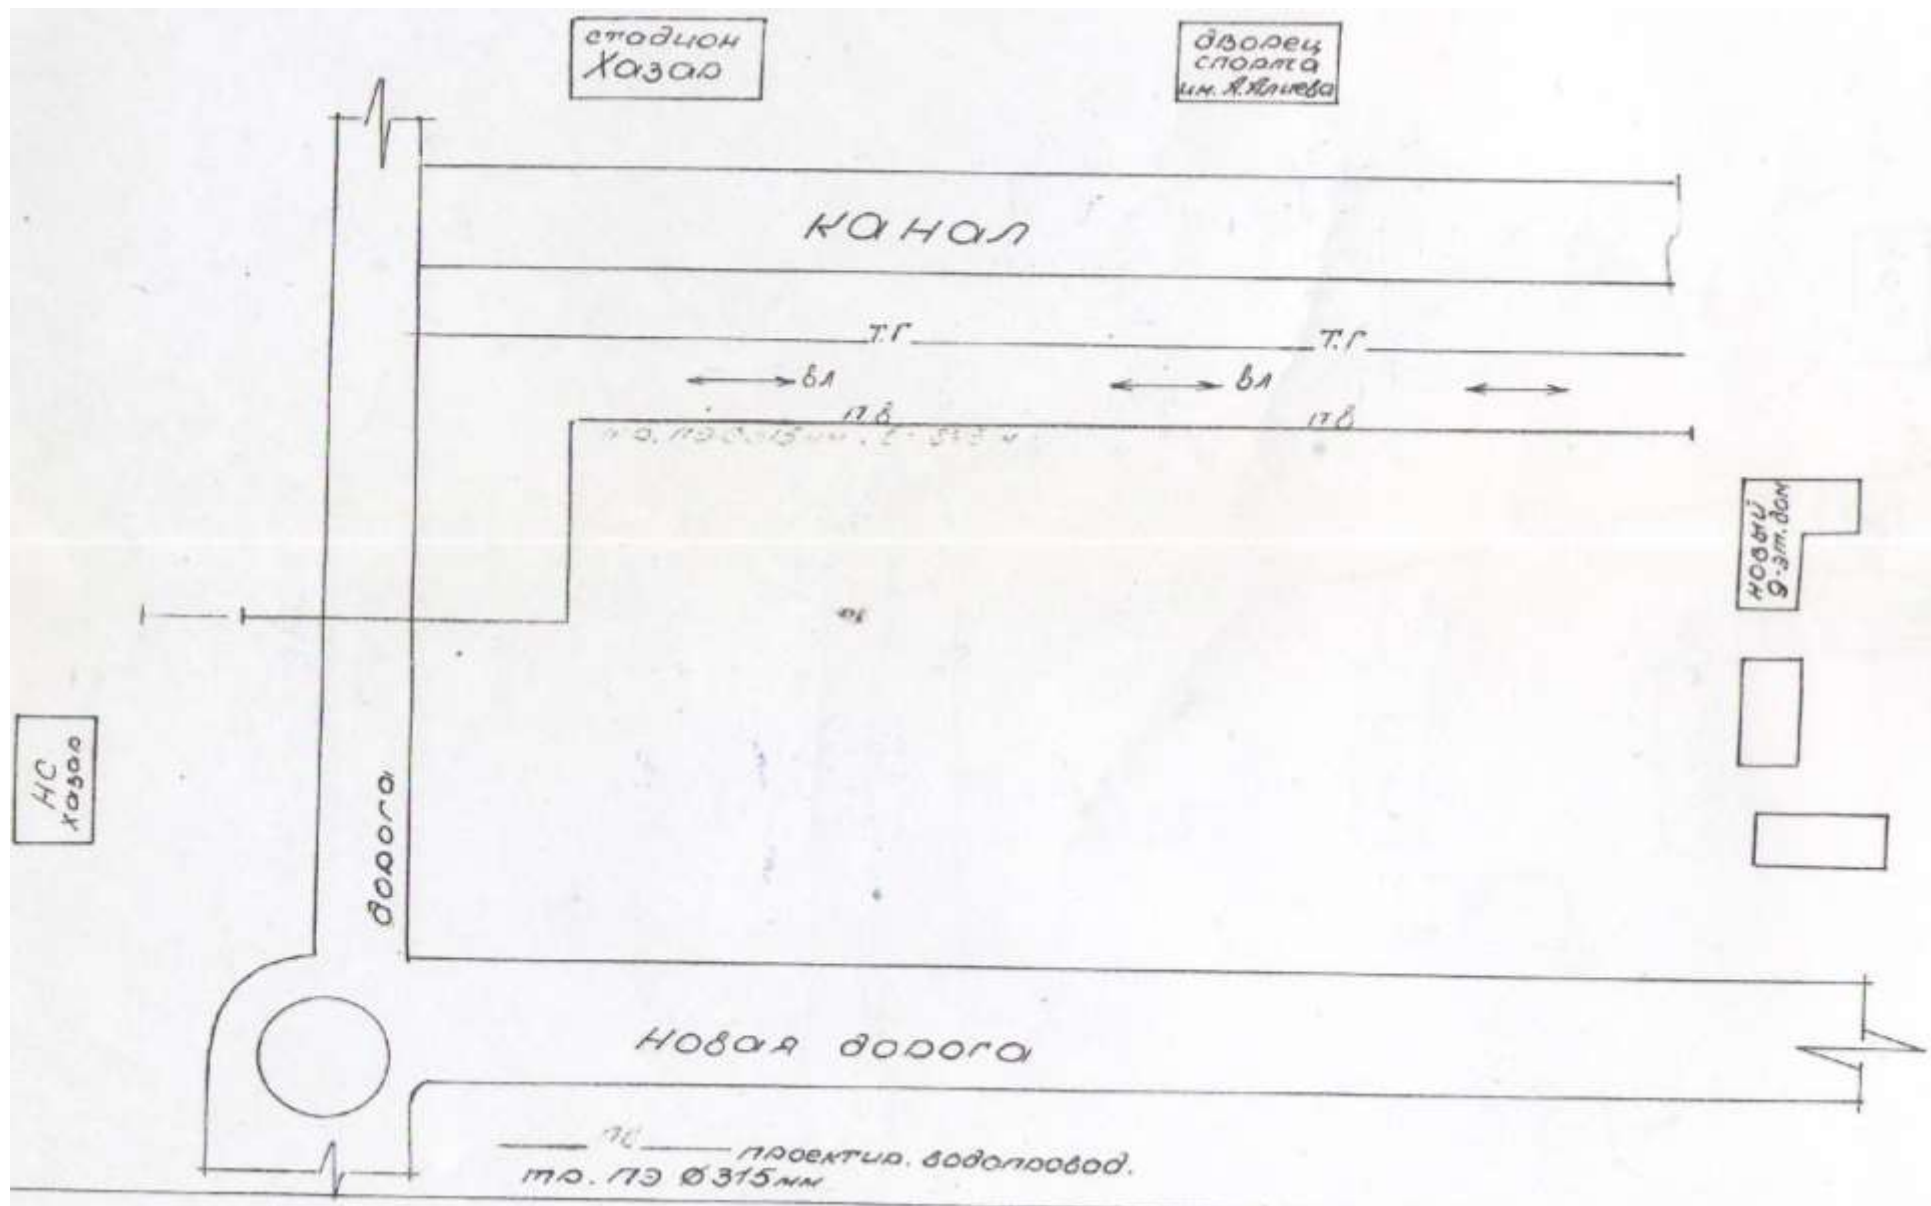

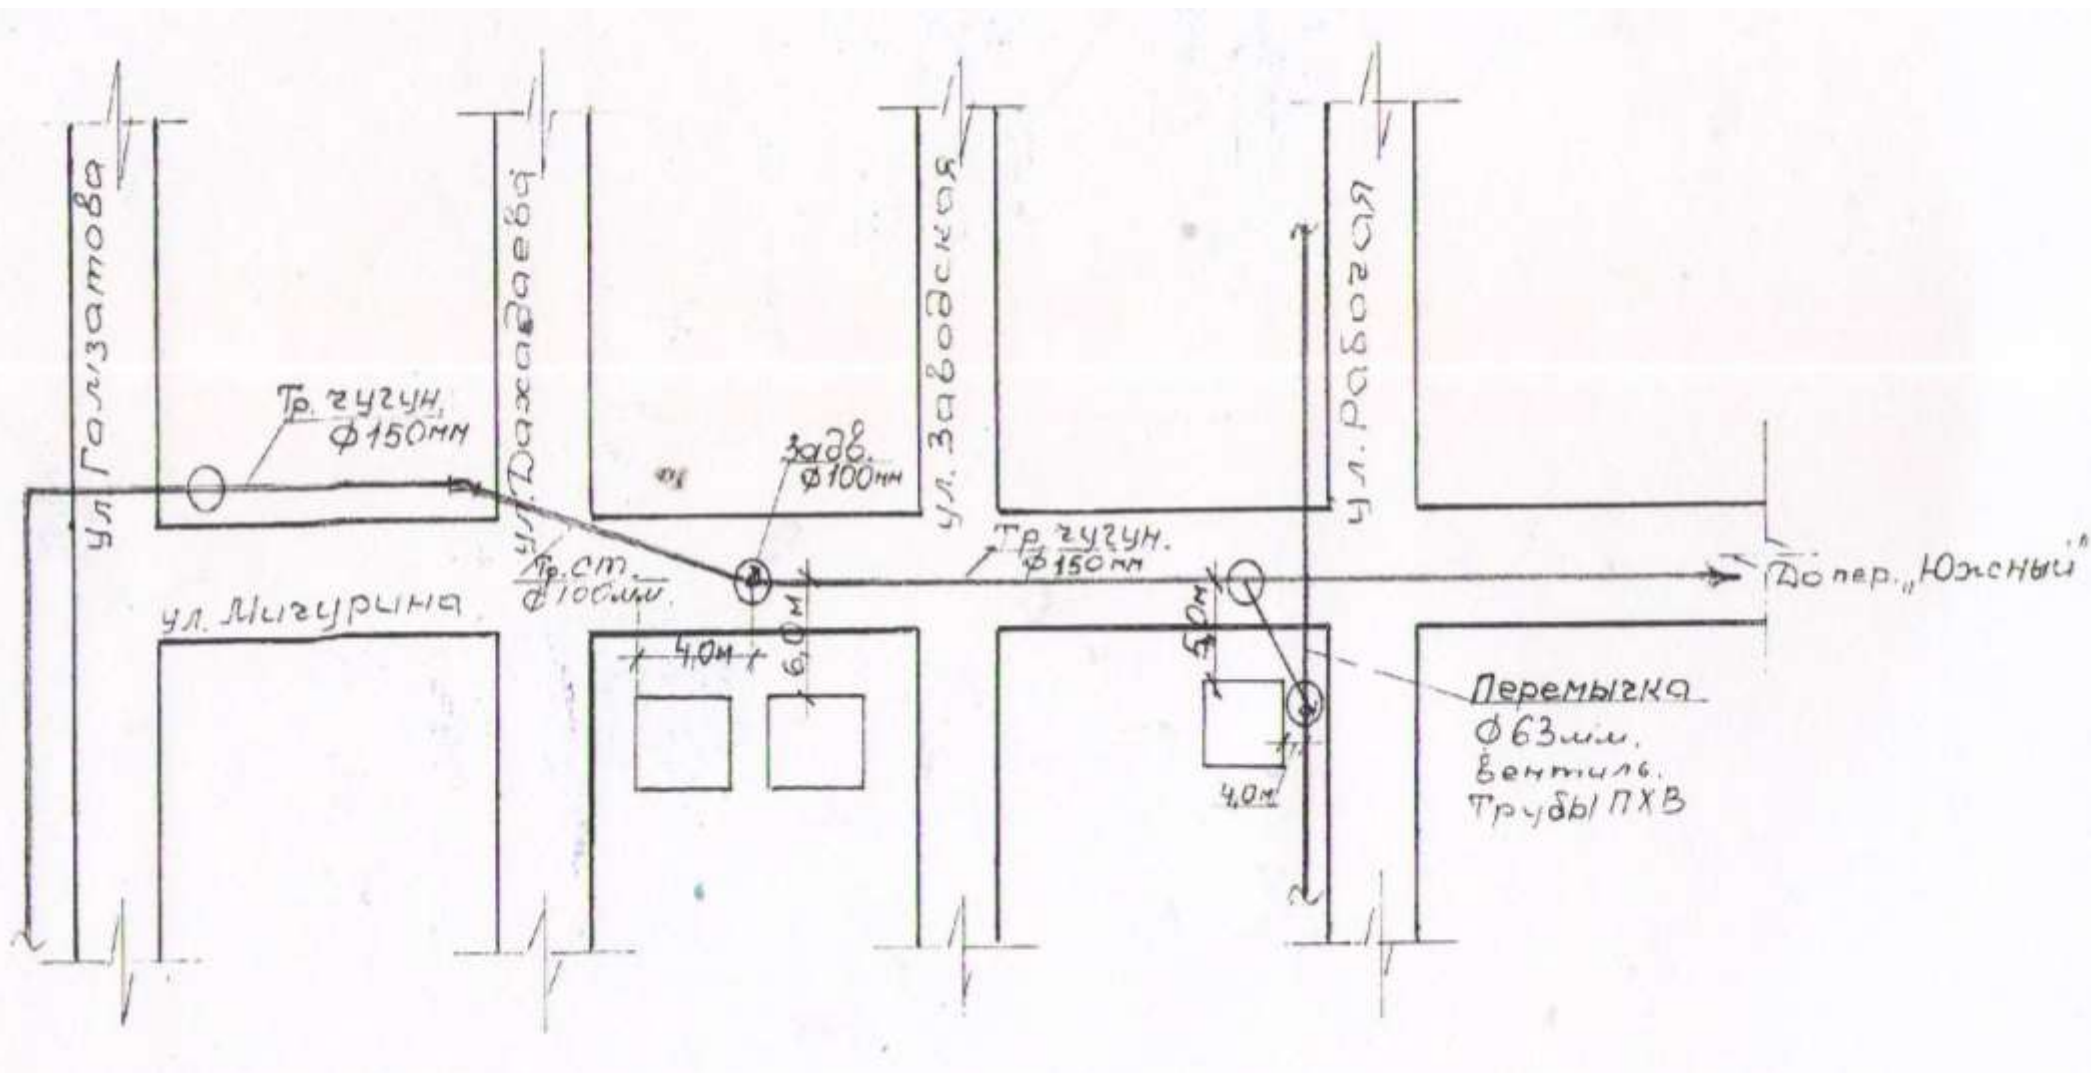

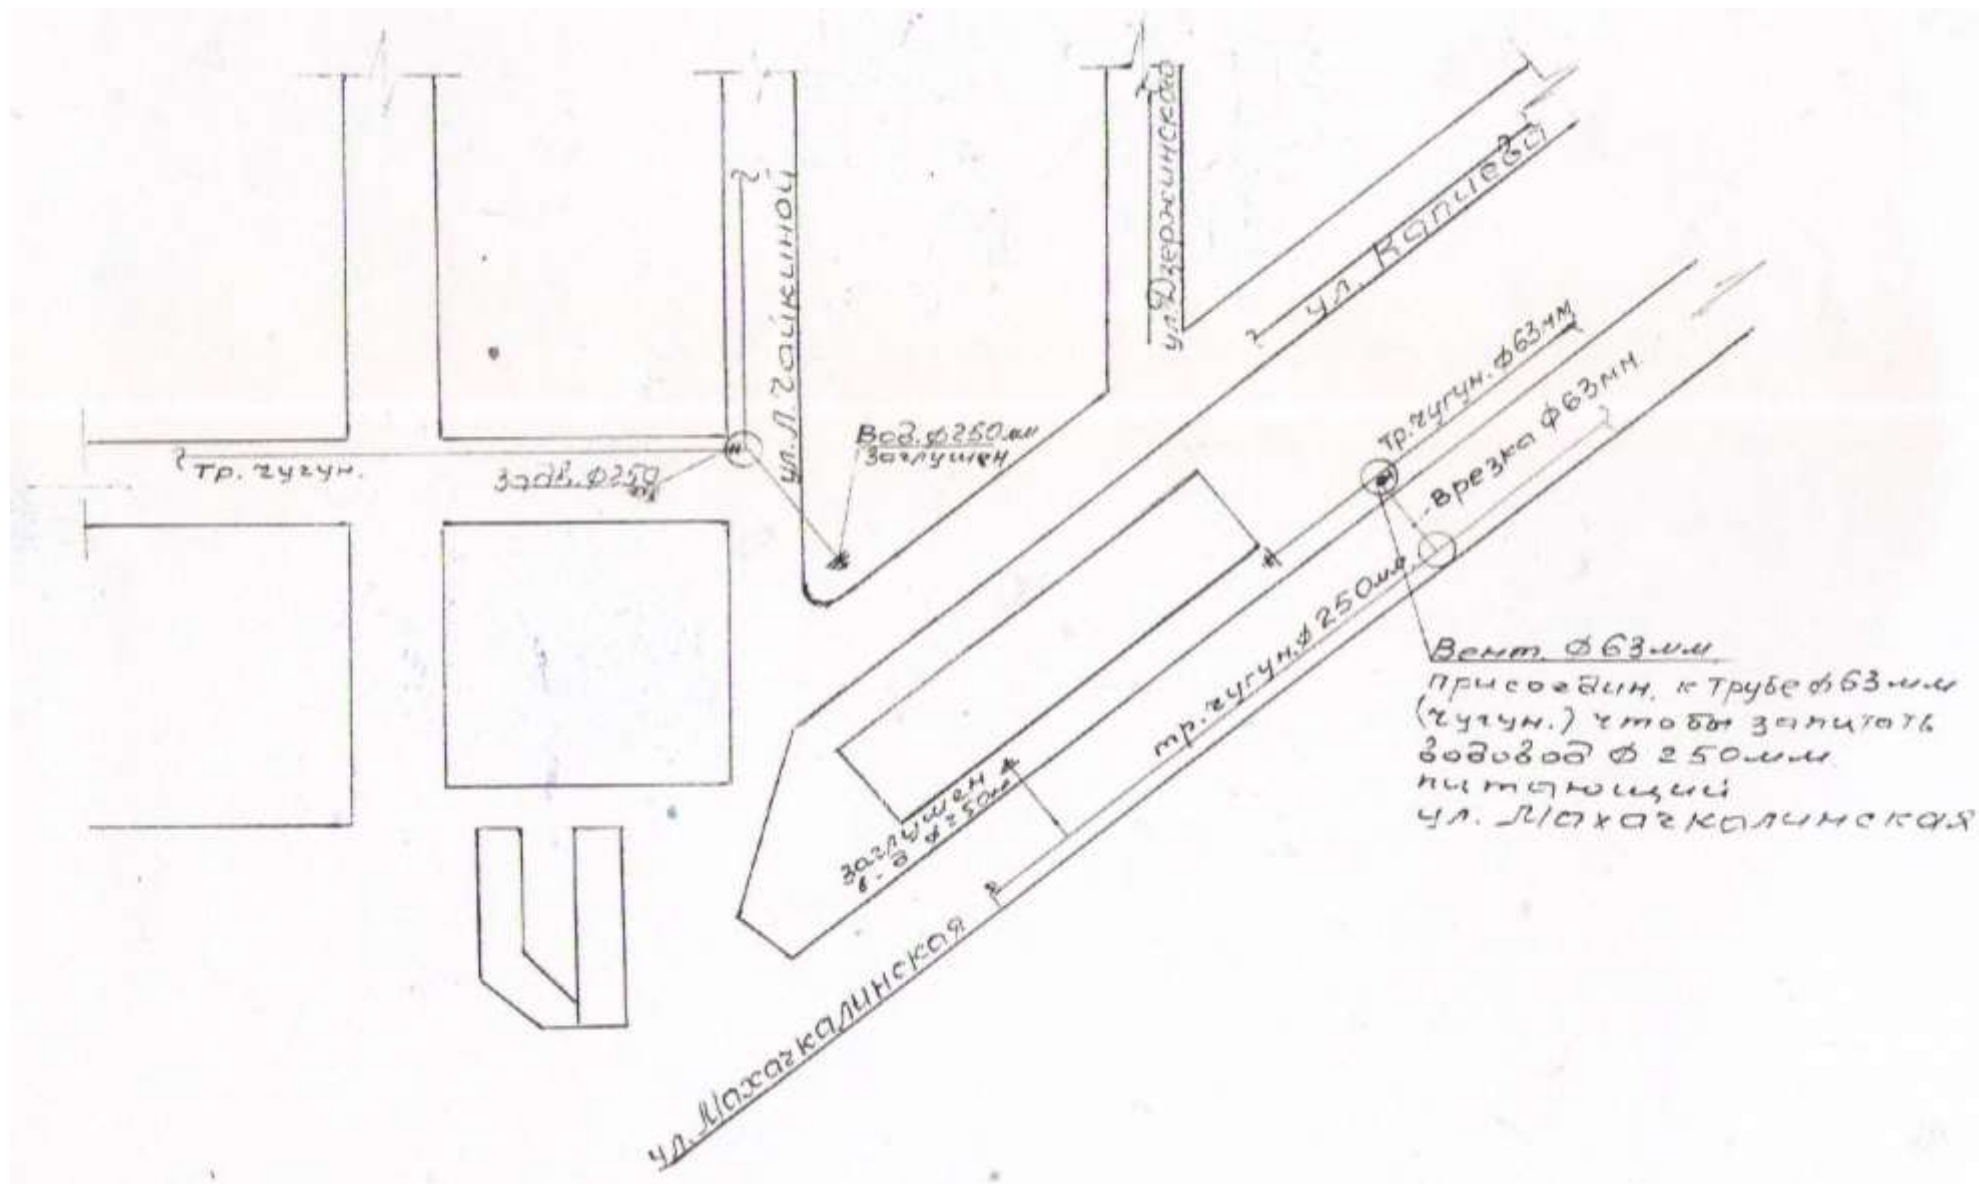

Приложение 128 Схема водопровода и канализации по ул. Зеленая

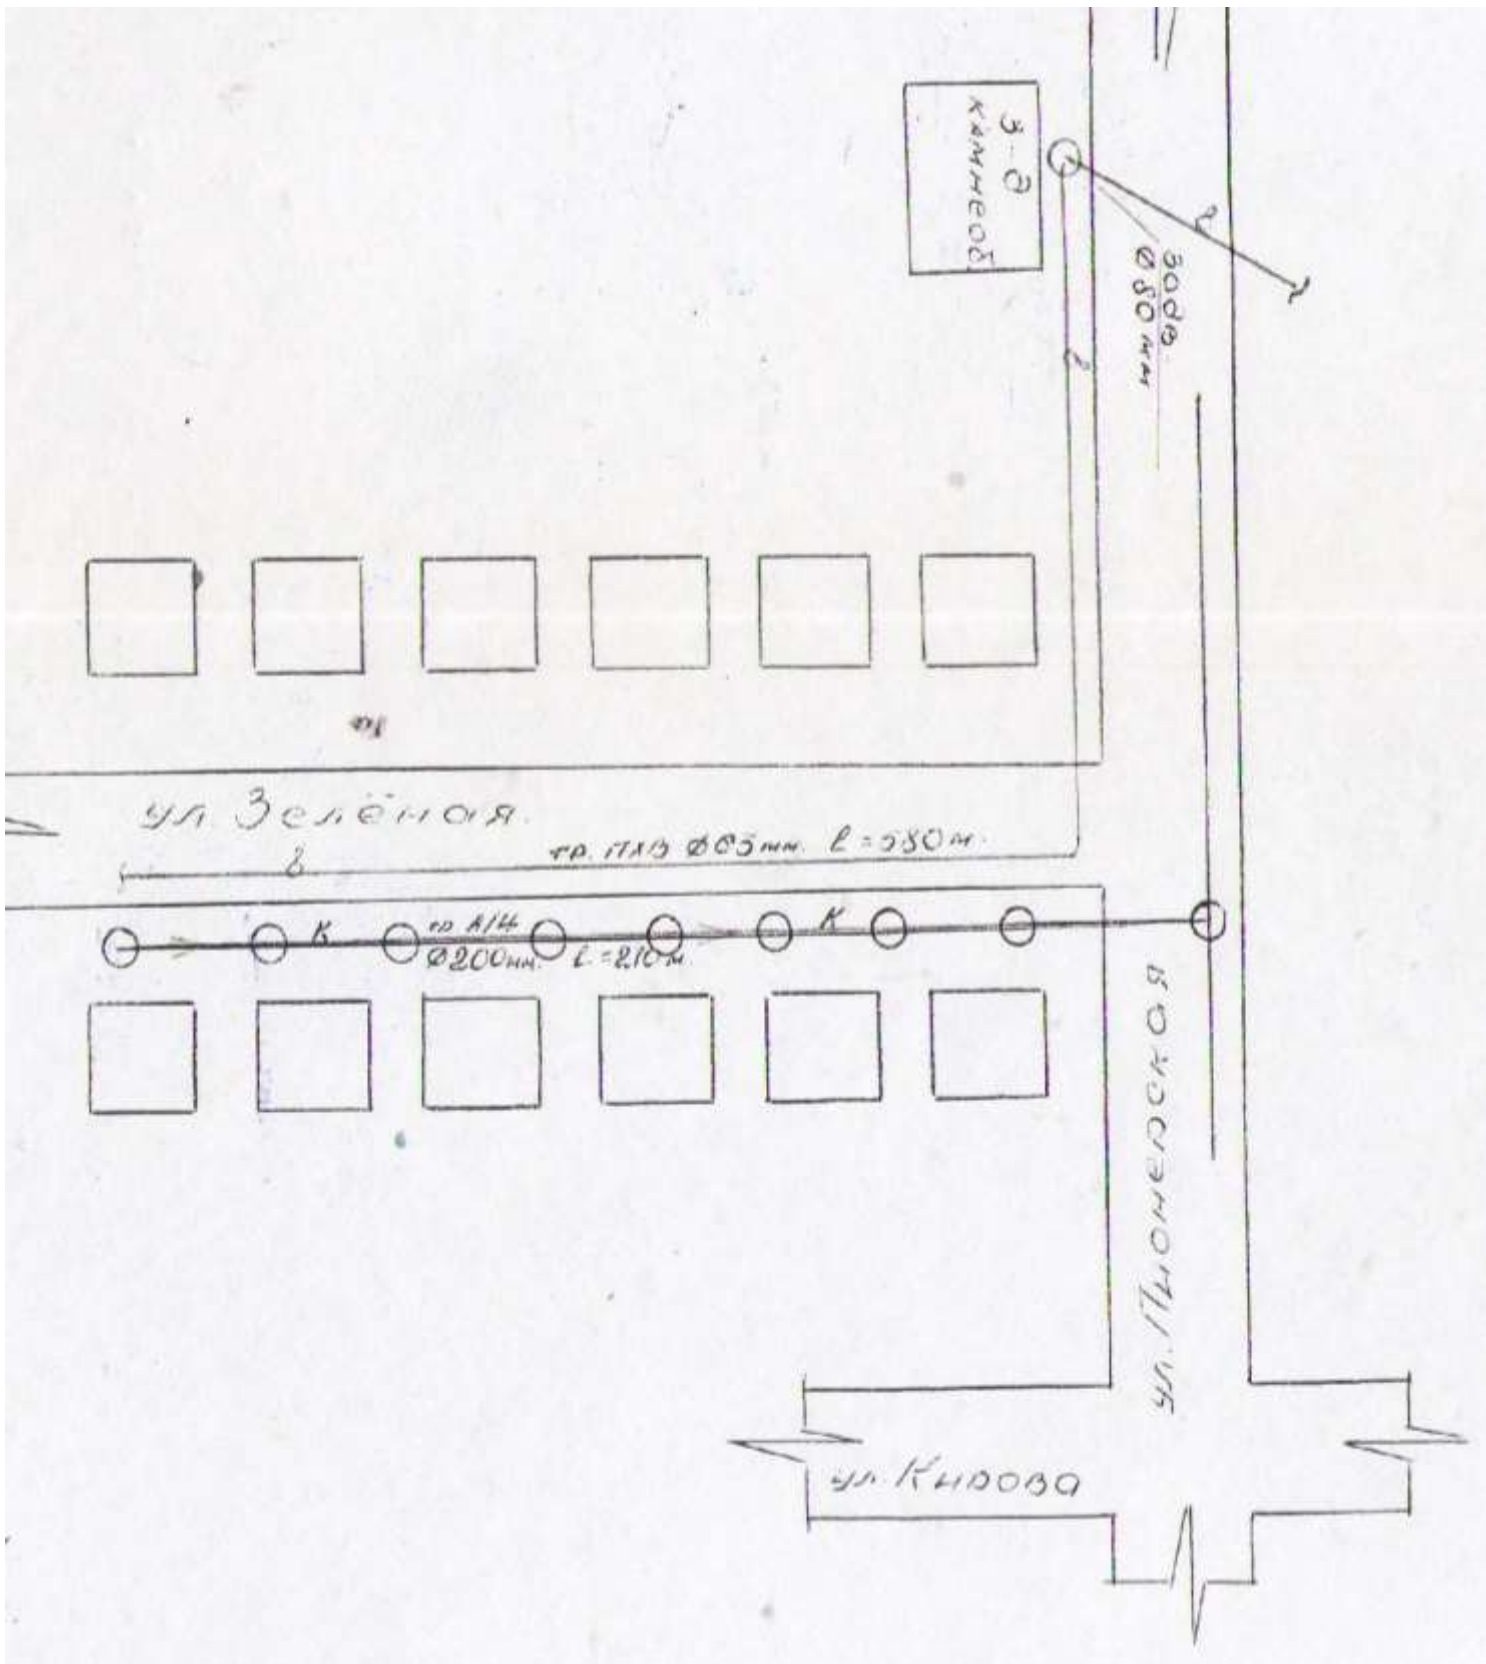
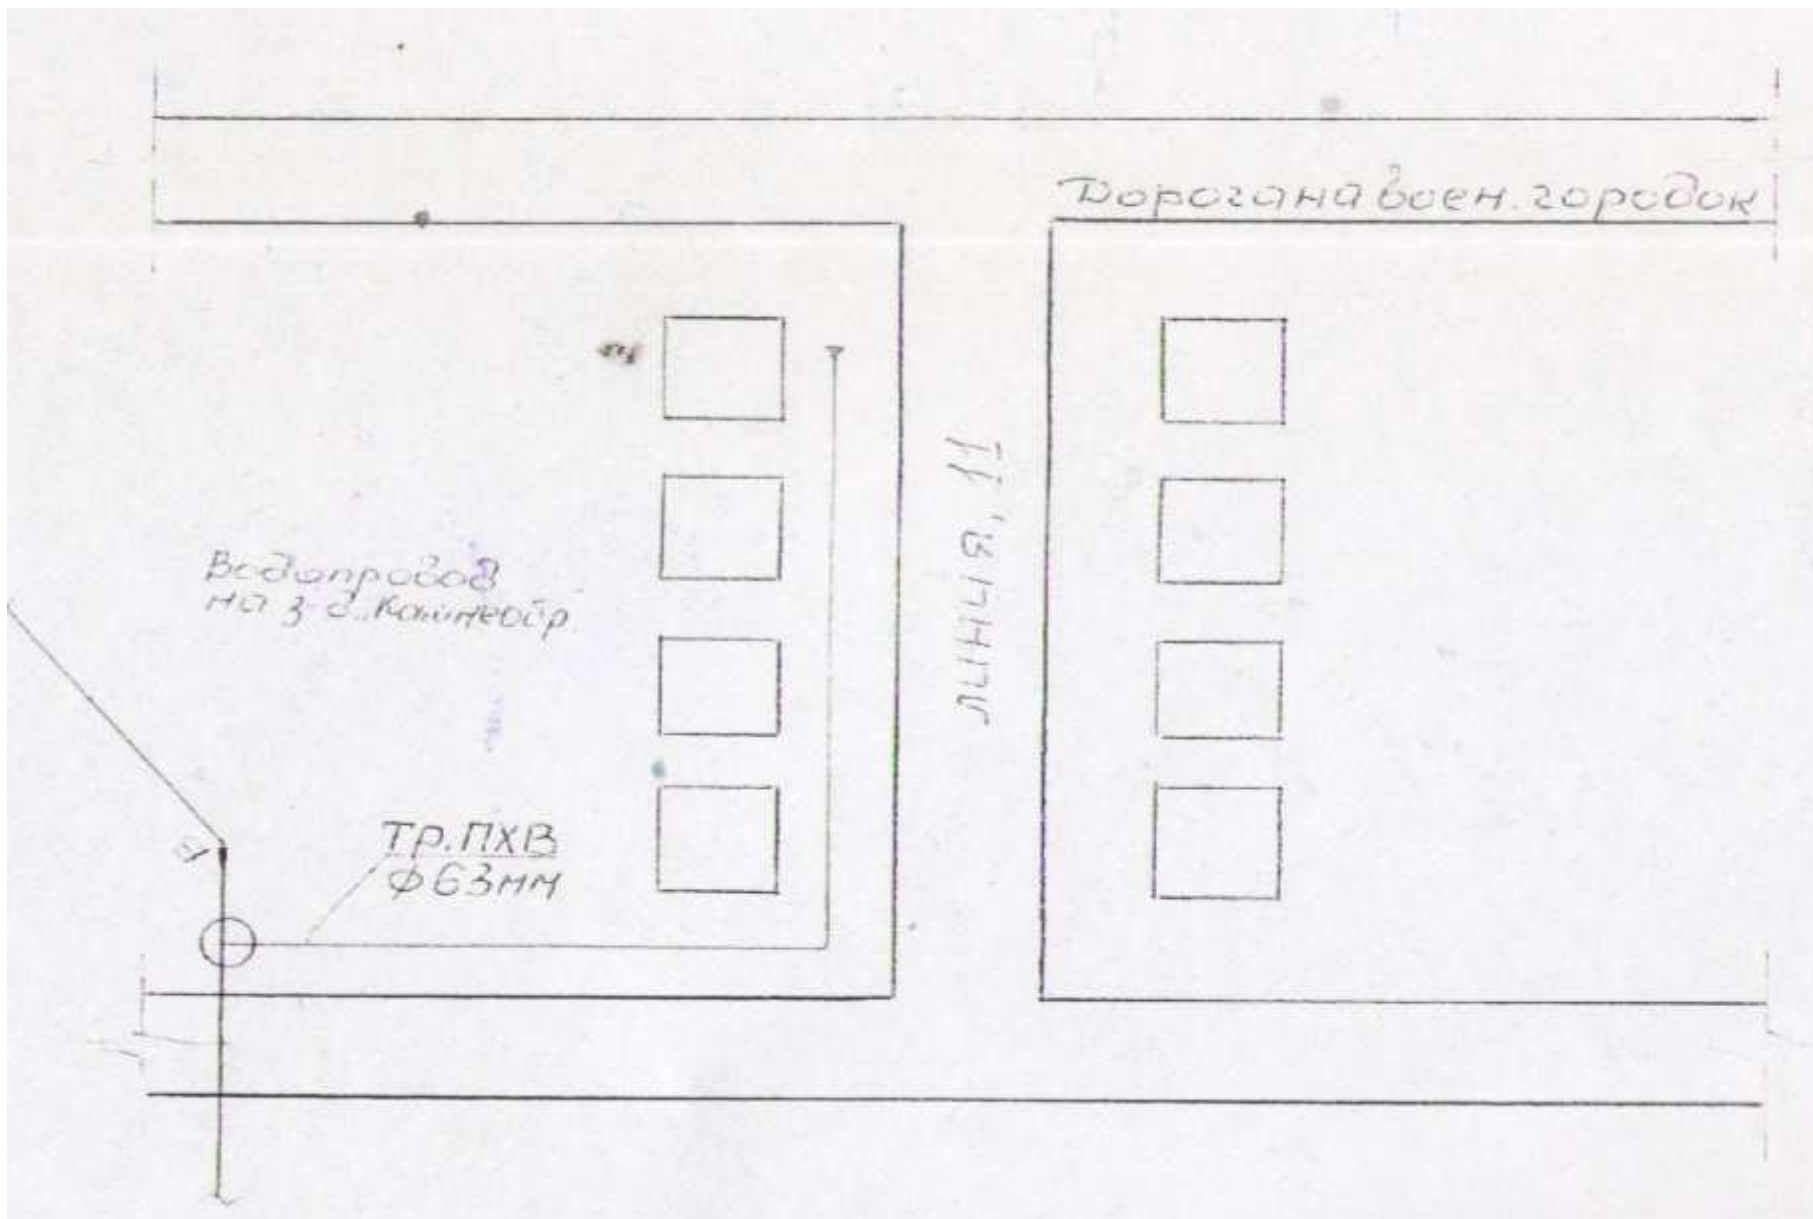
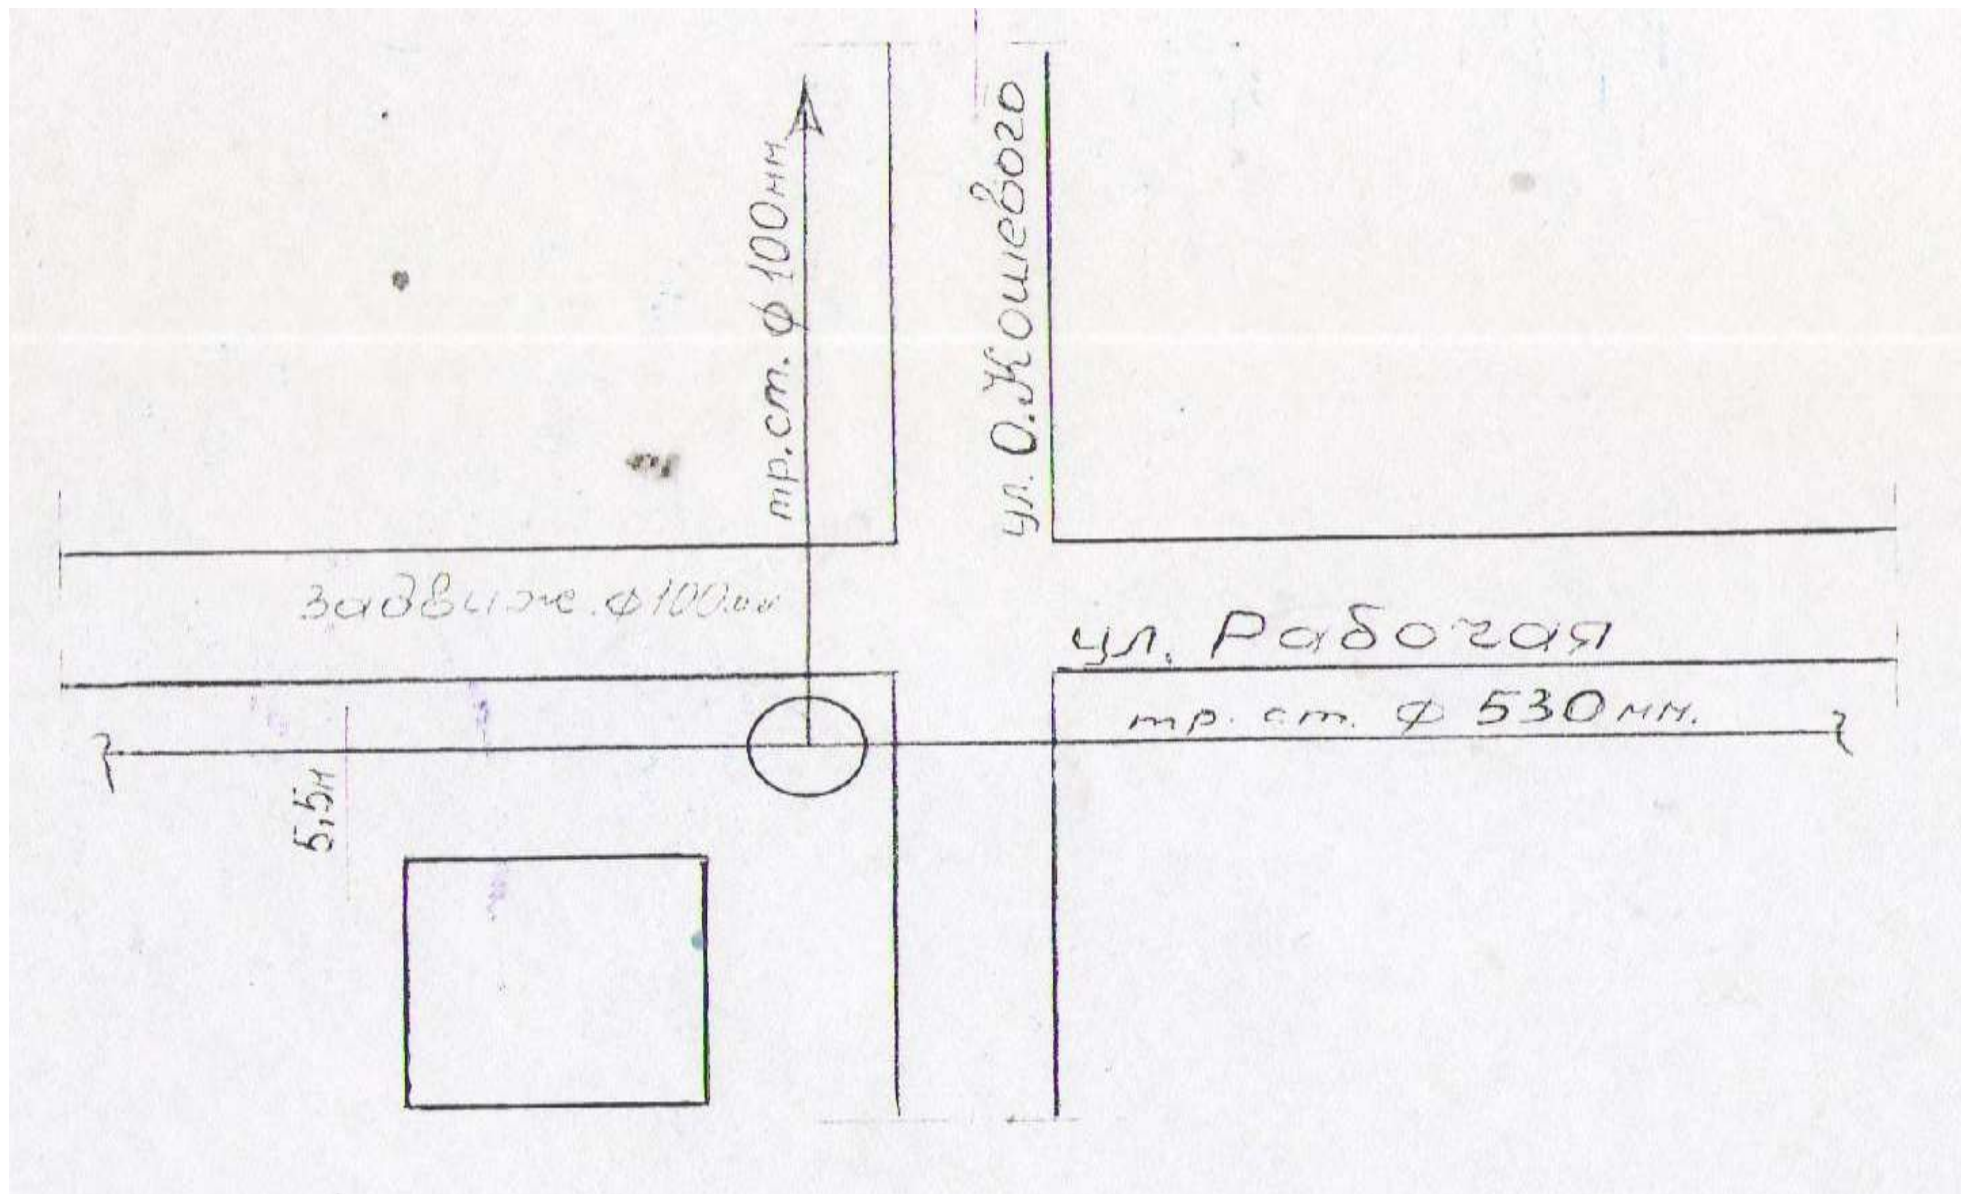
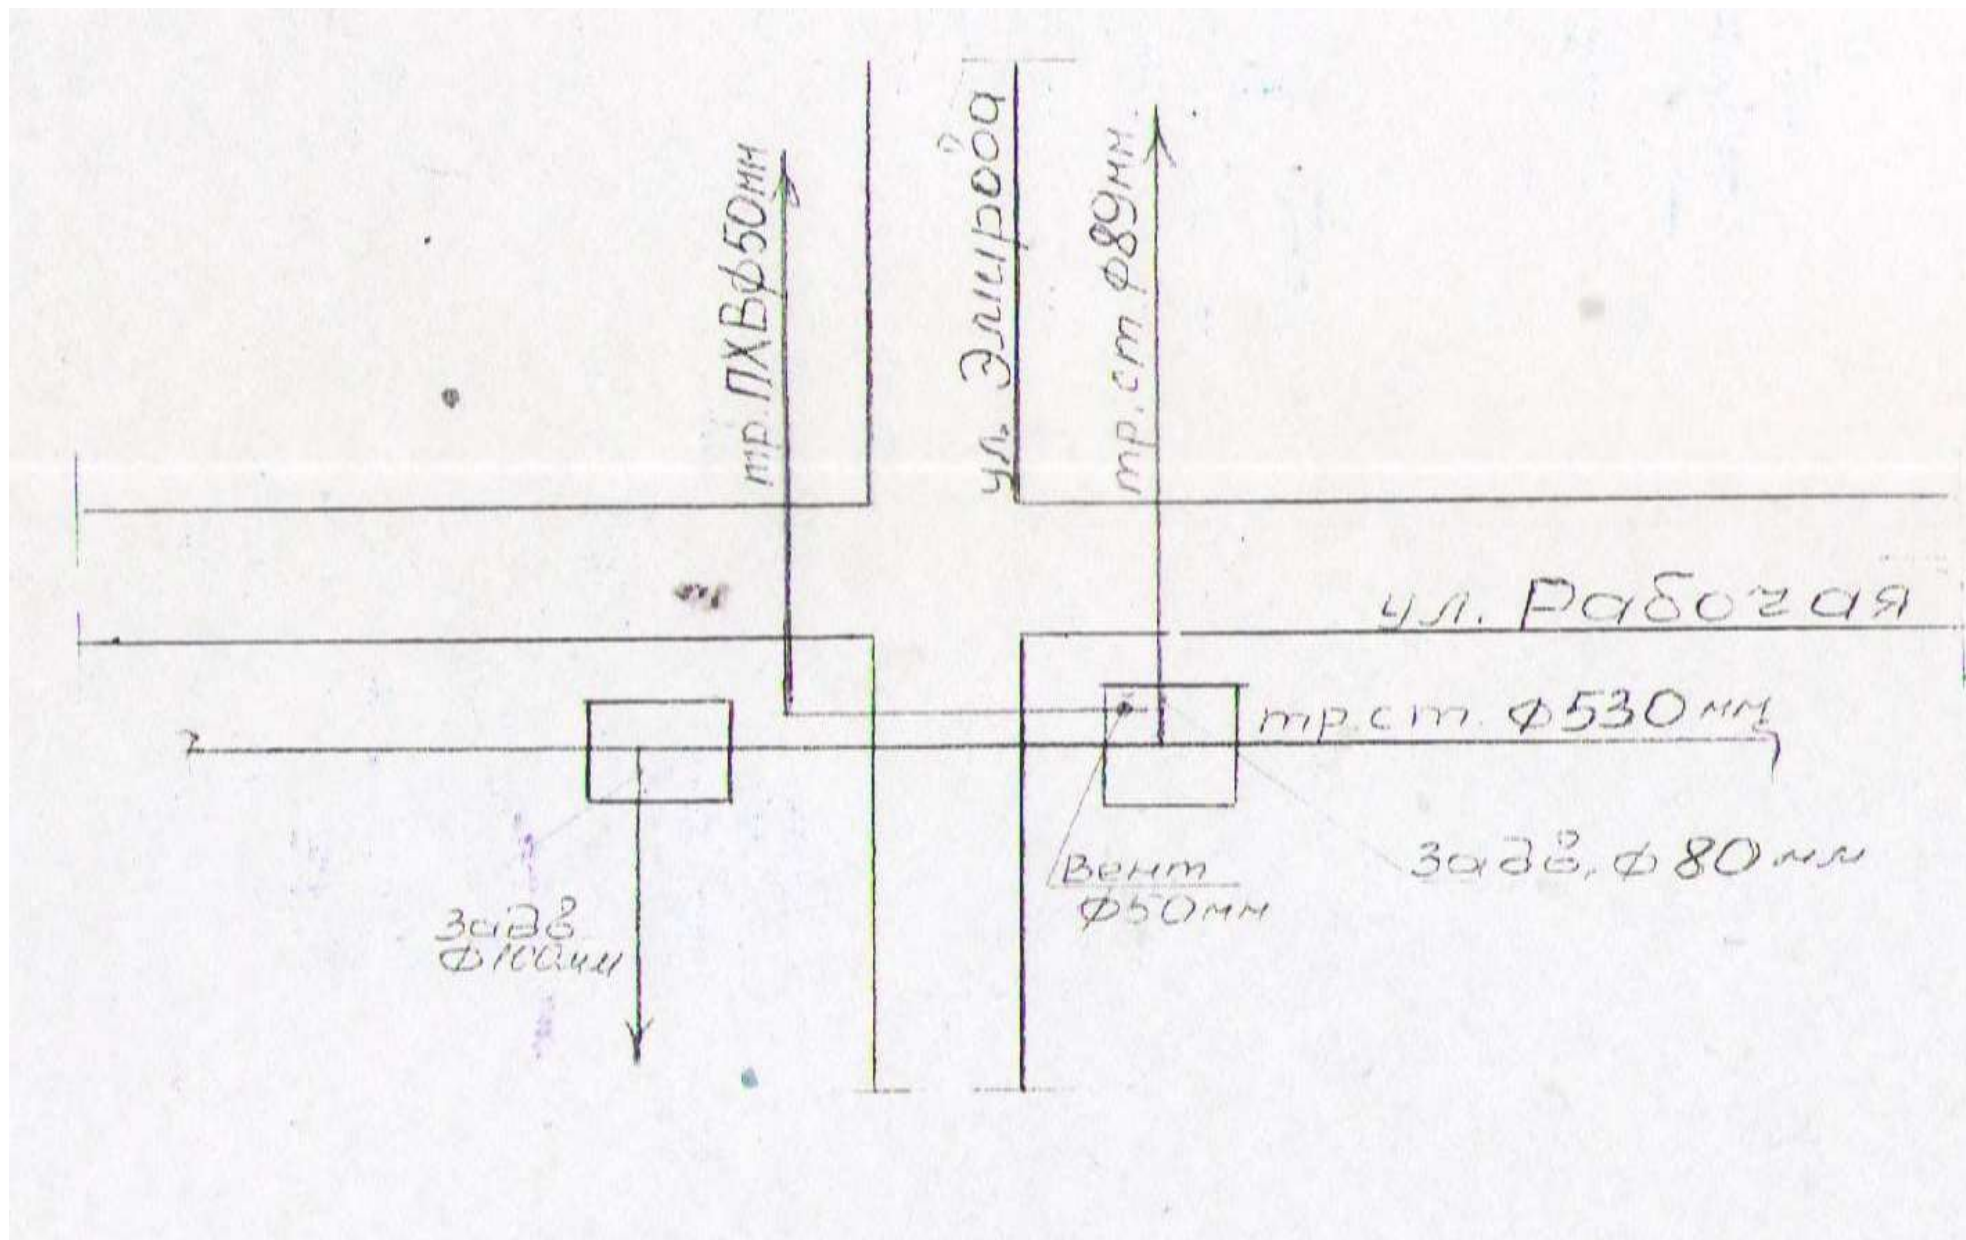


Схема водоснабжения и водоотведения МО ГО «г. Каспийск»


Приложение 129 Схема водопровода по линии, 11 МКР Кирова









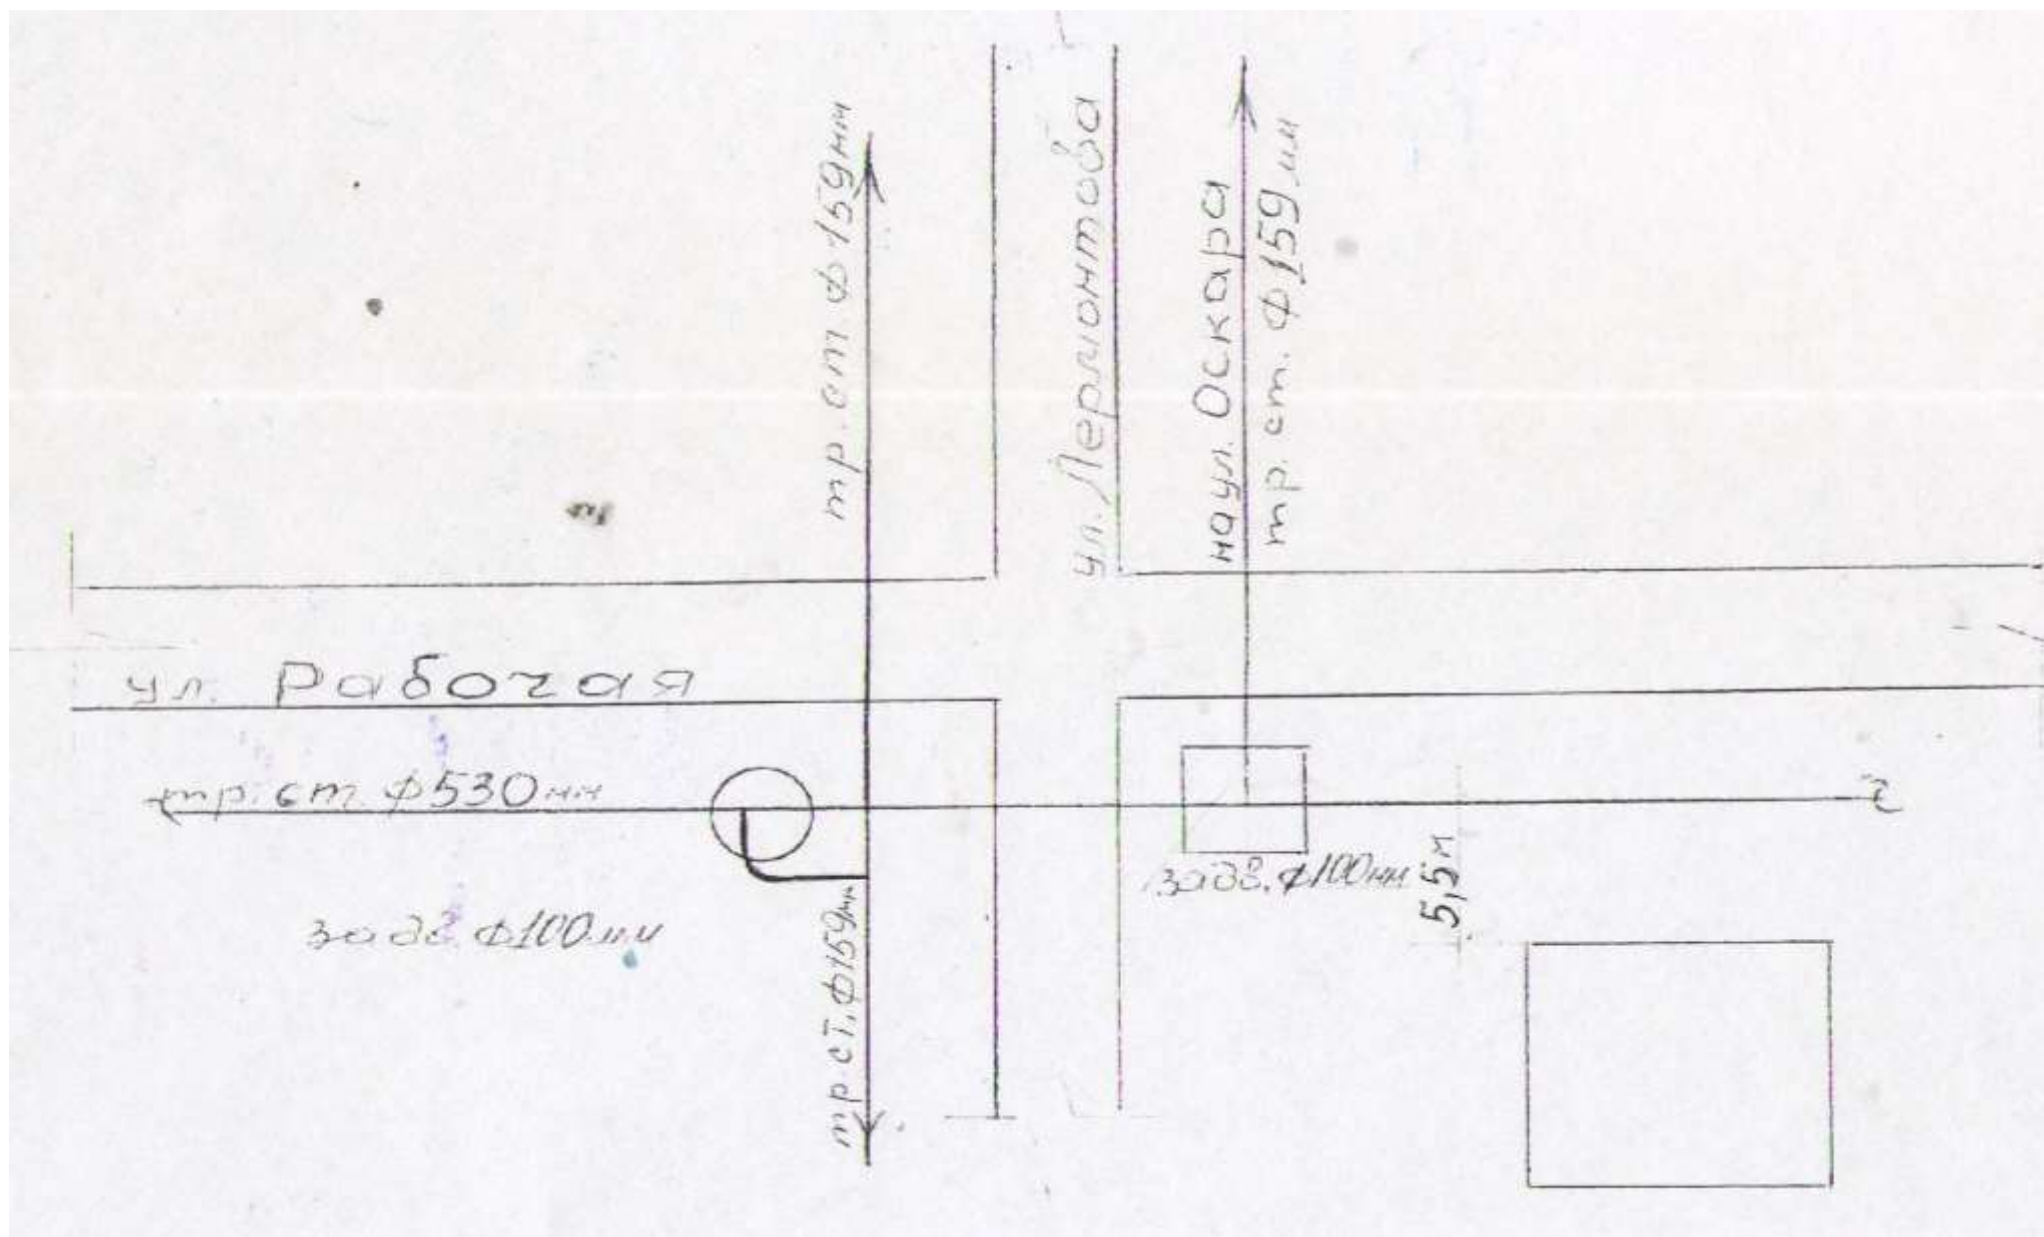

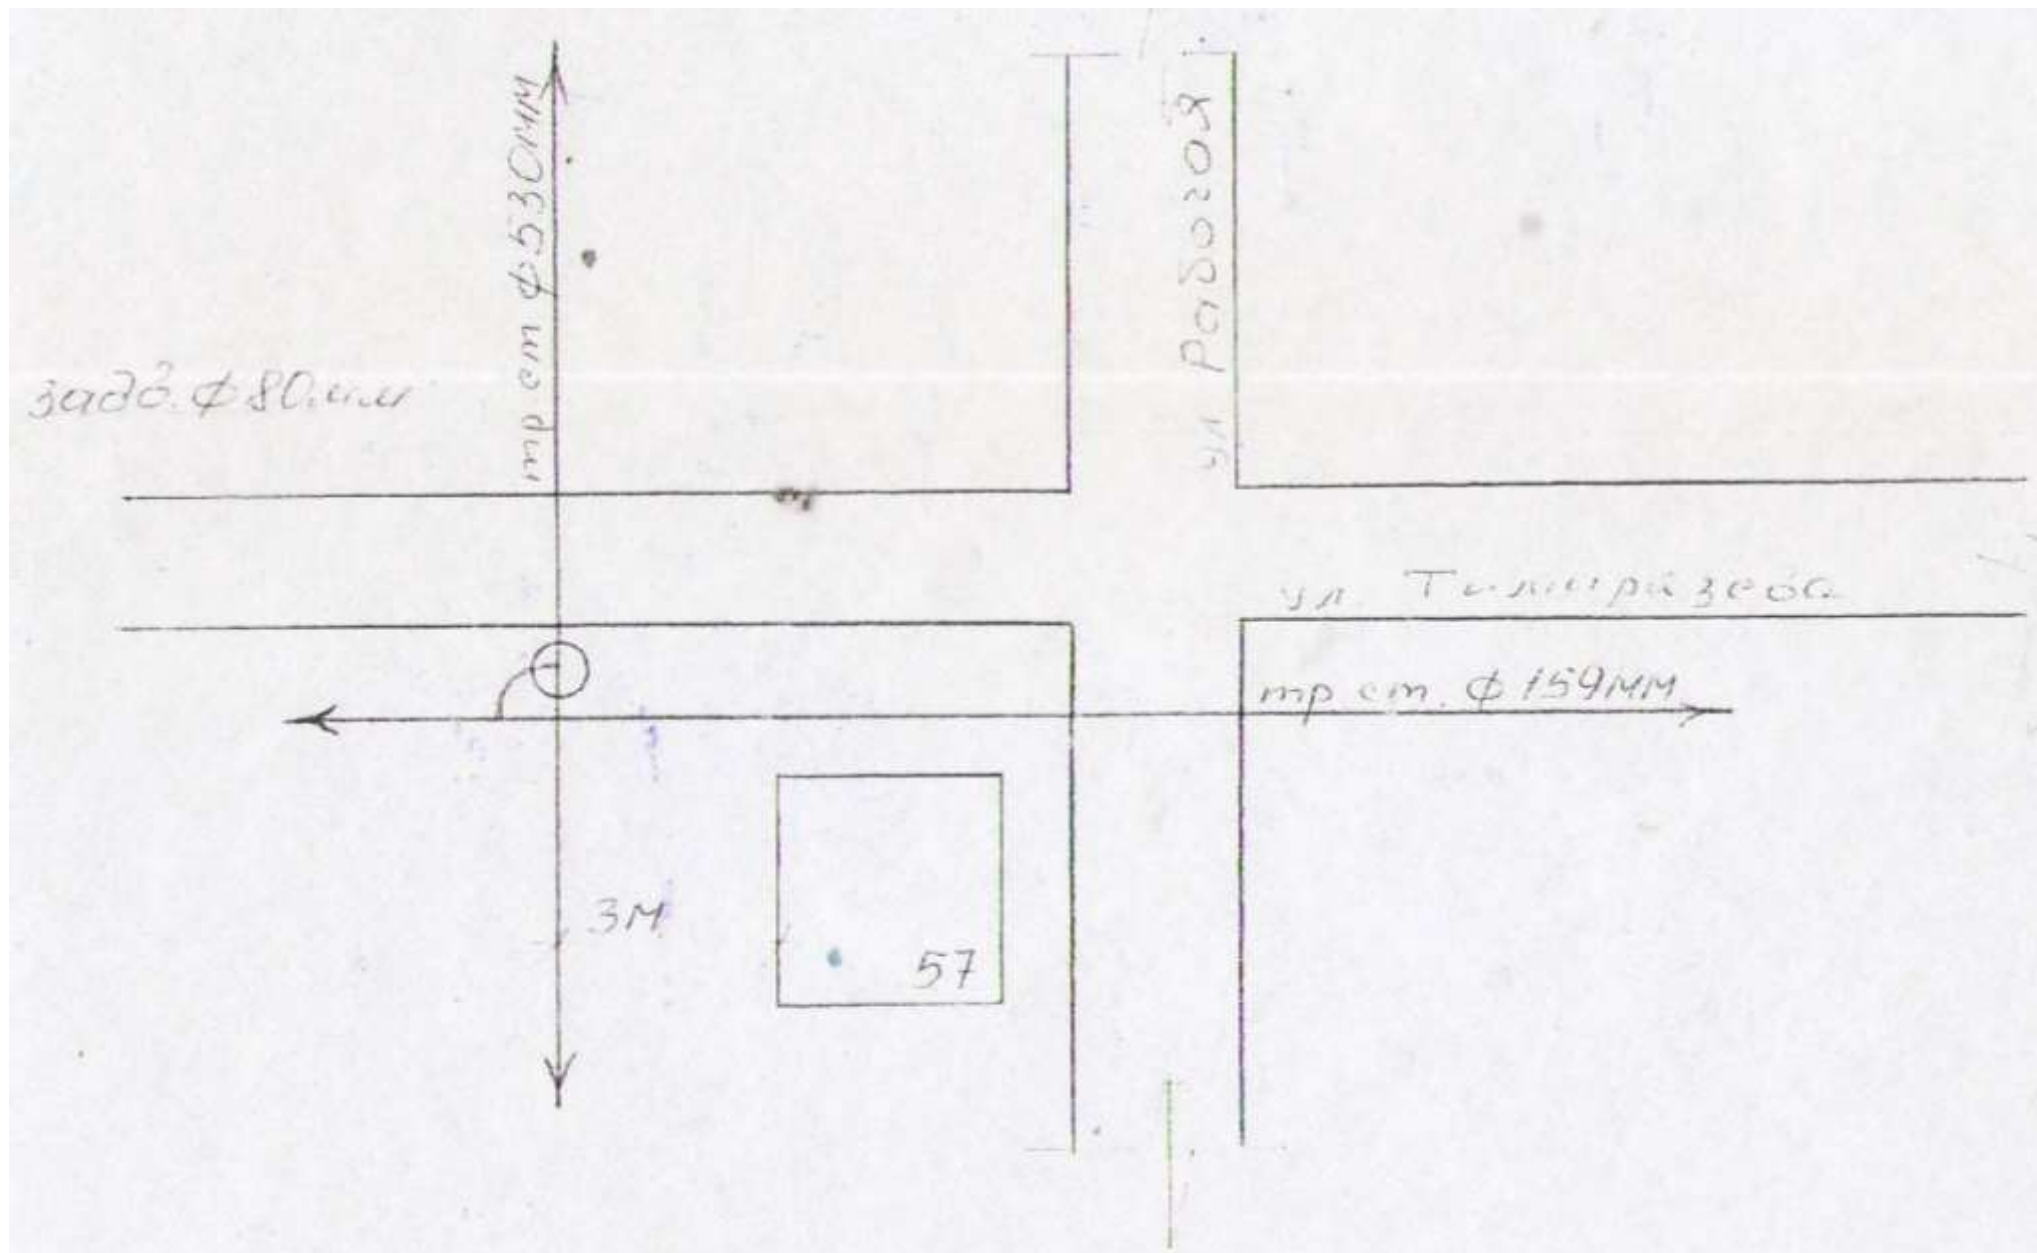
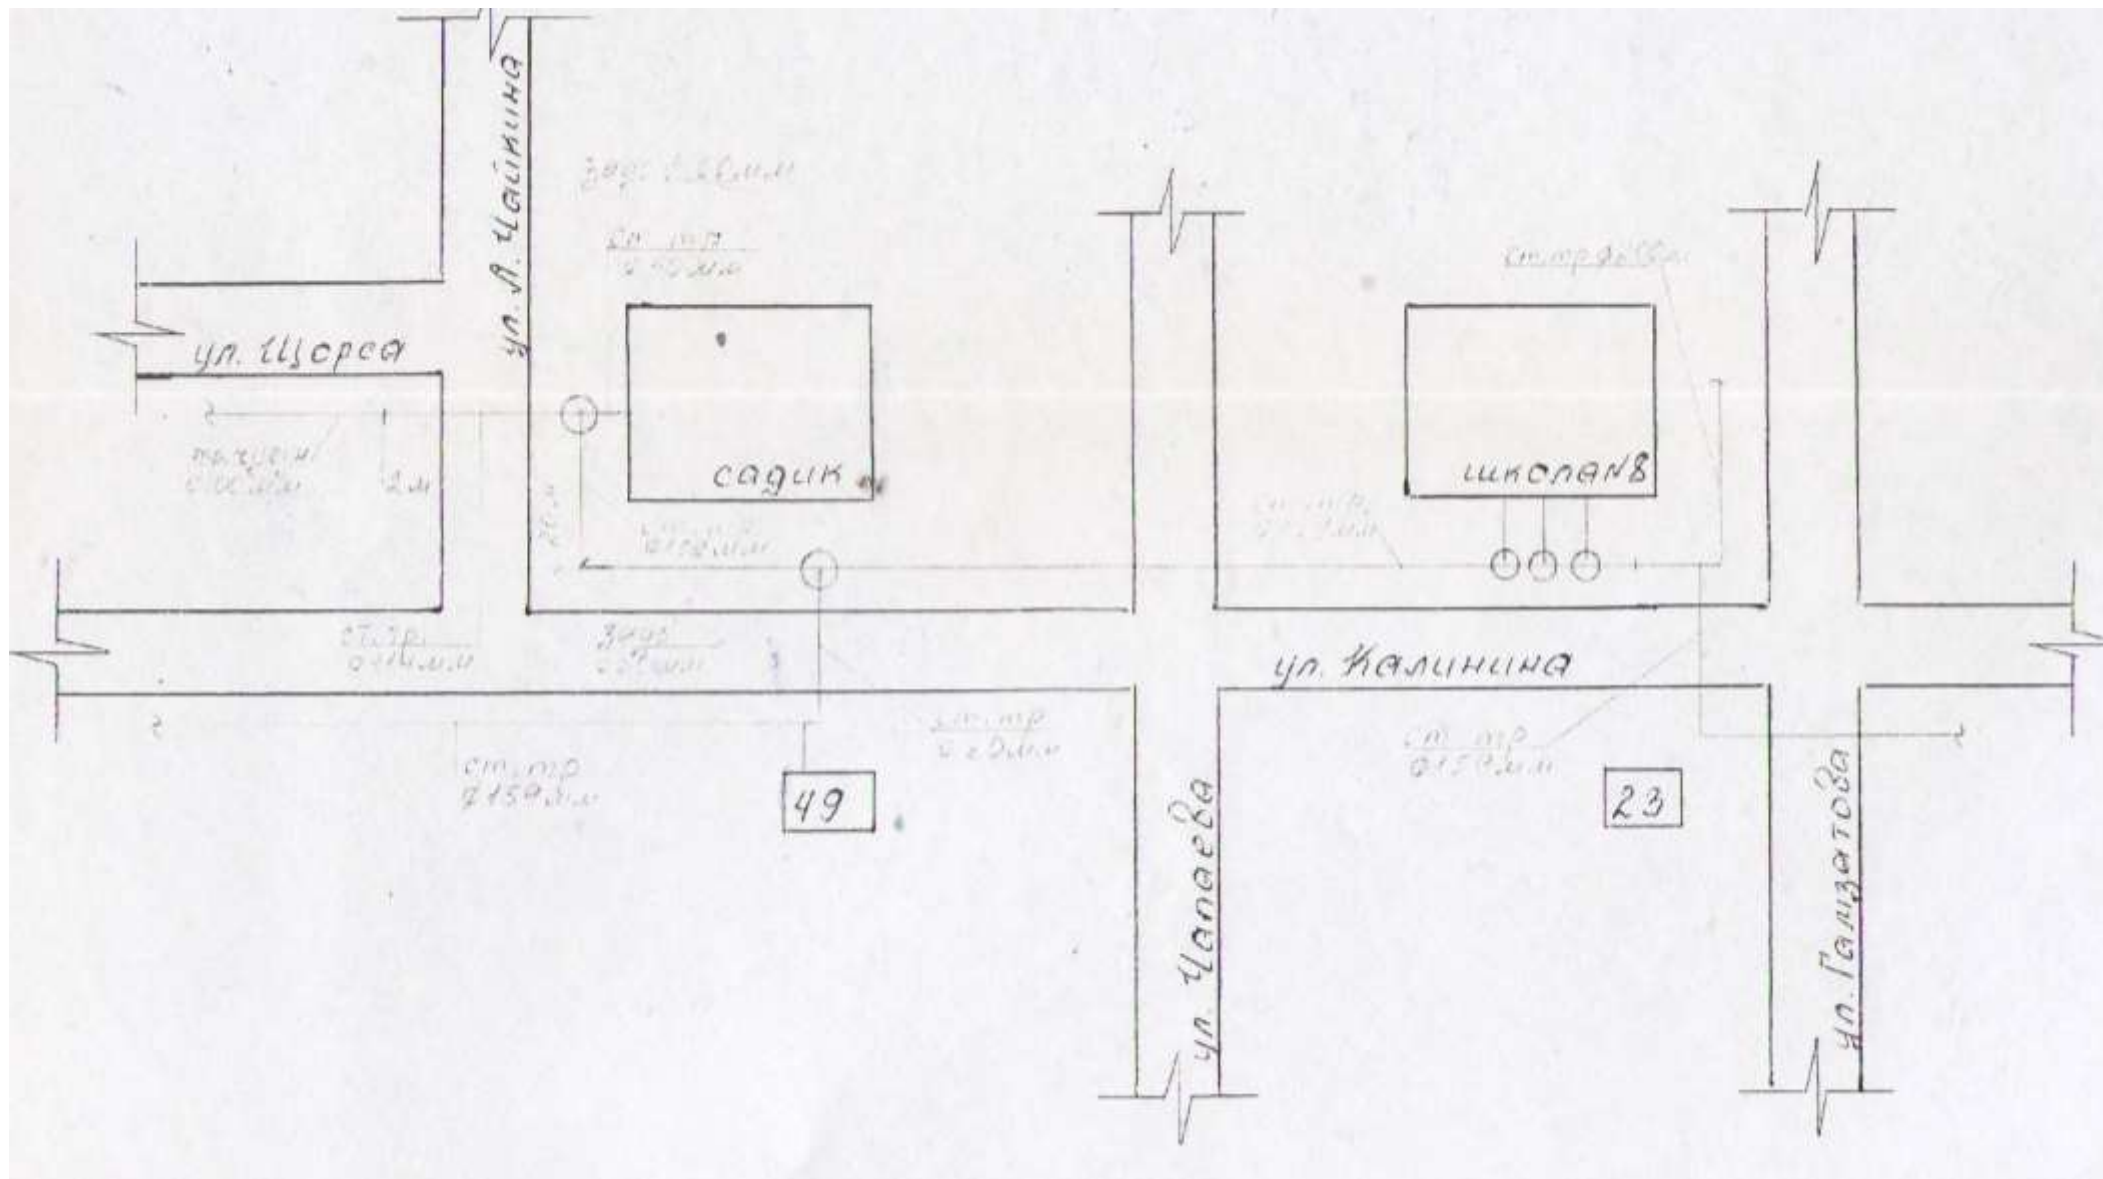


Схема водоснабжения и водоотведения МО ГО «г. Каспийск»

Приложение 134 Исполнительная схема водопровода по ул. Калинина от ул. Гамзатова по ул. Щорса



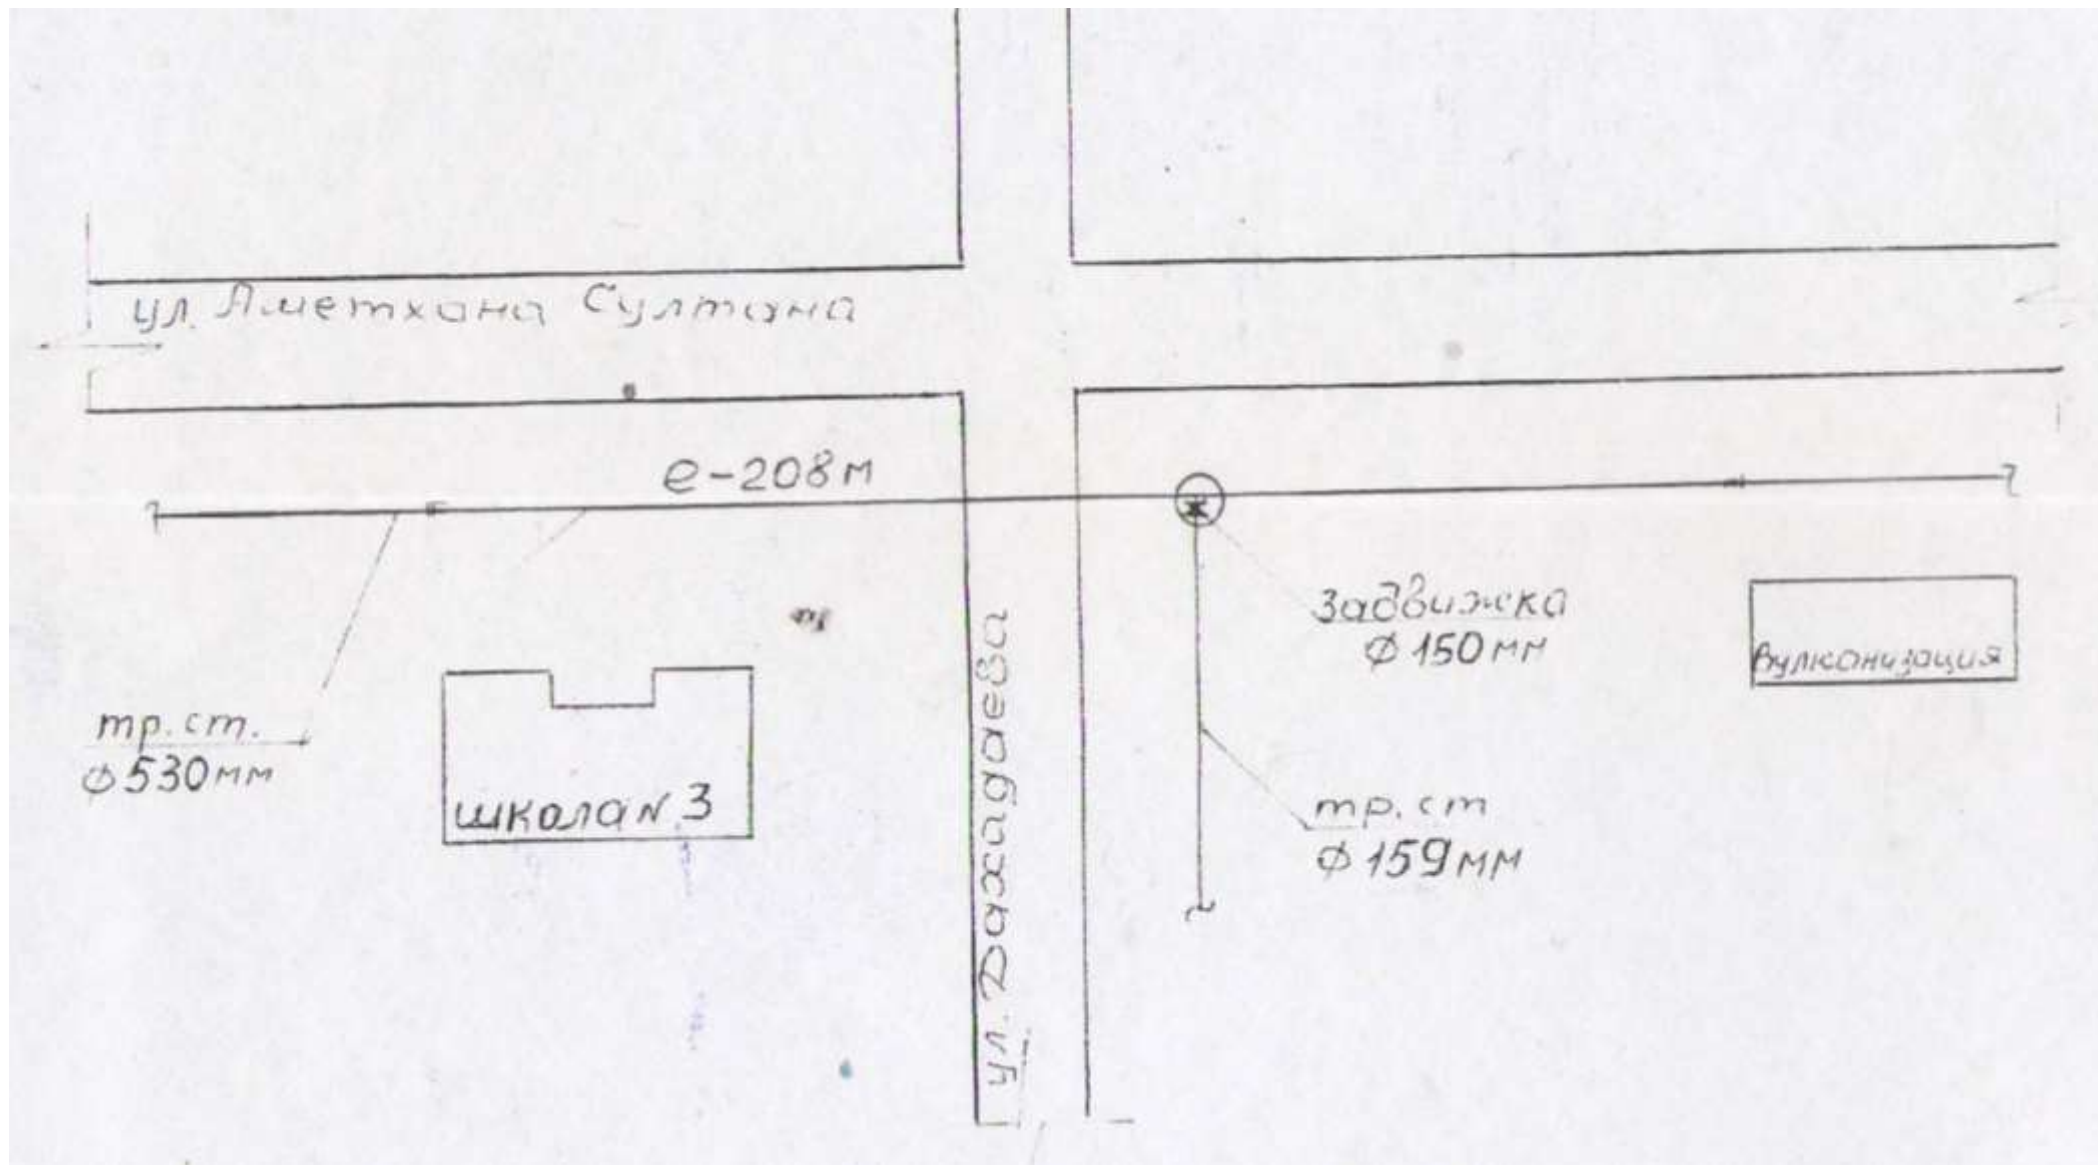
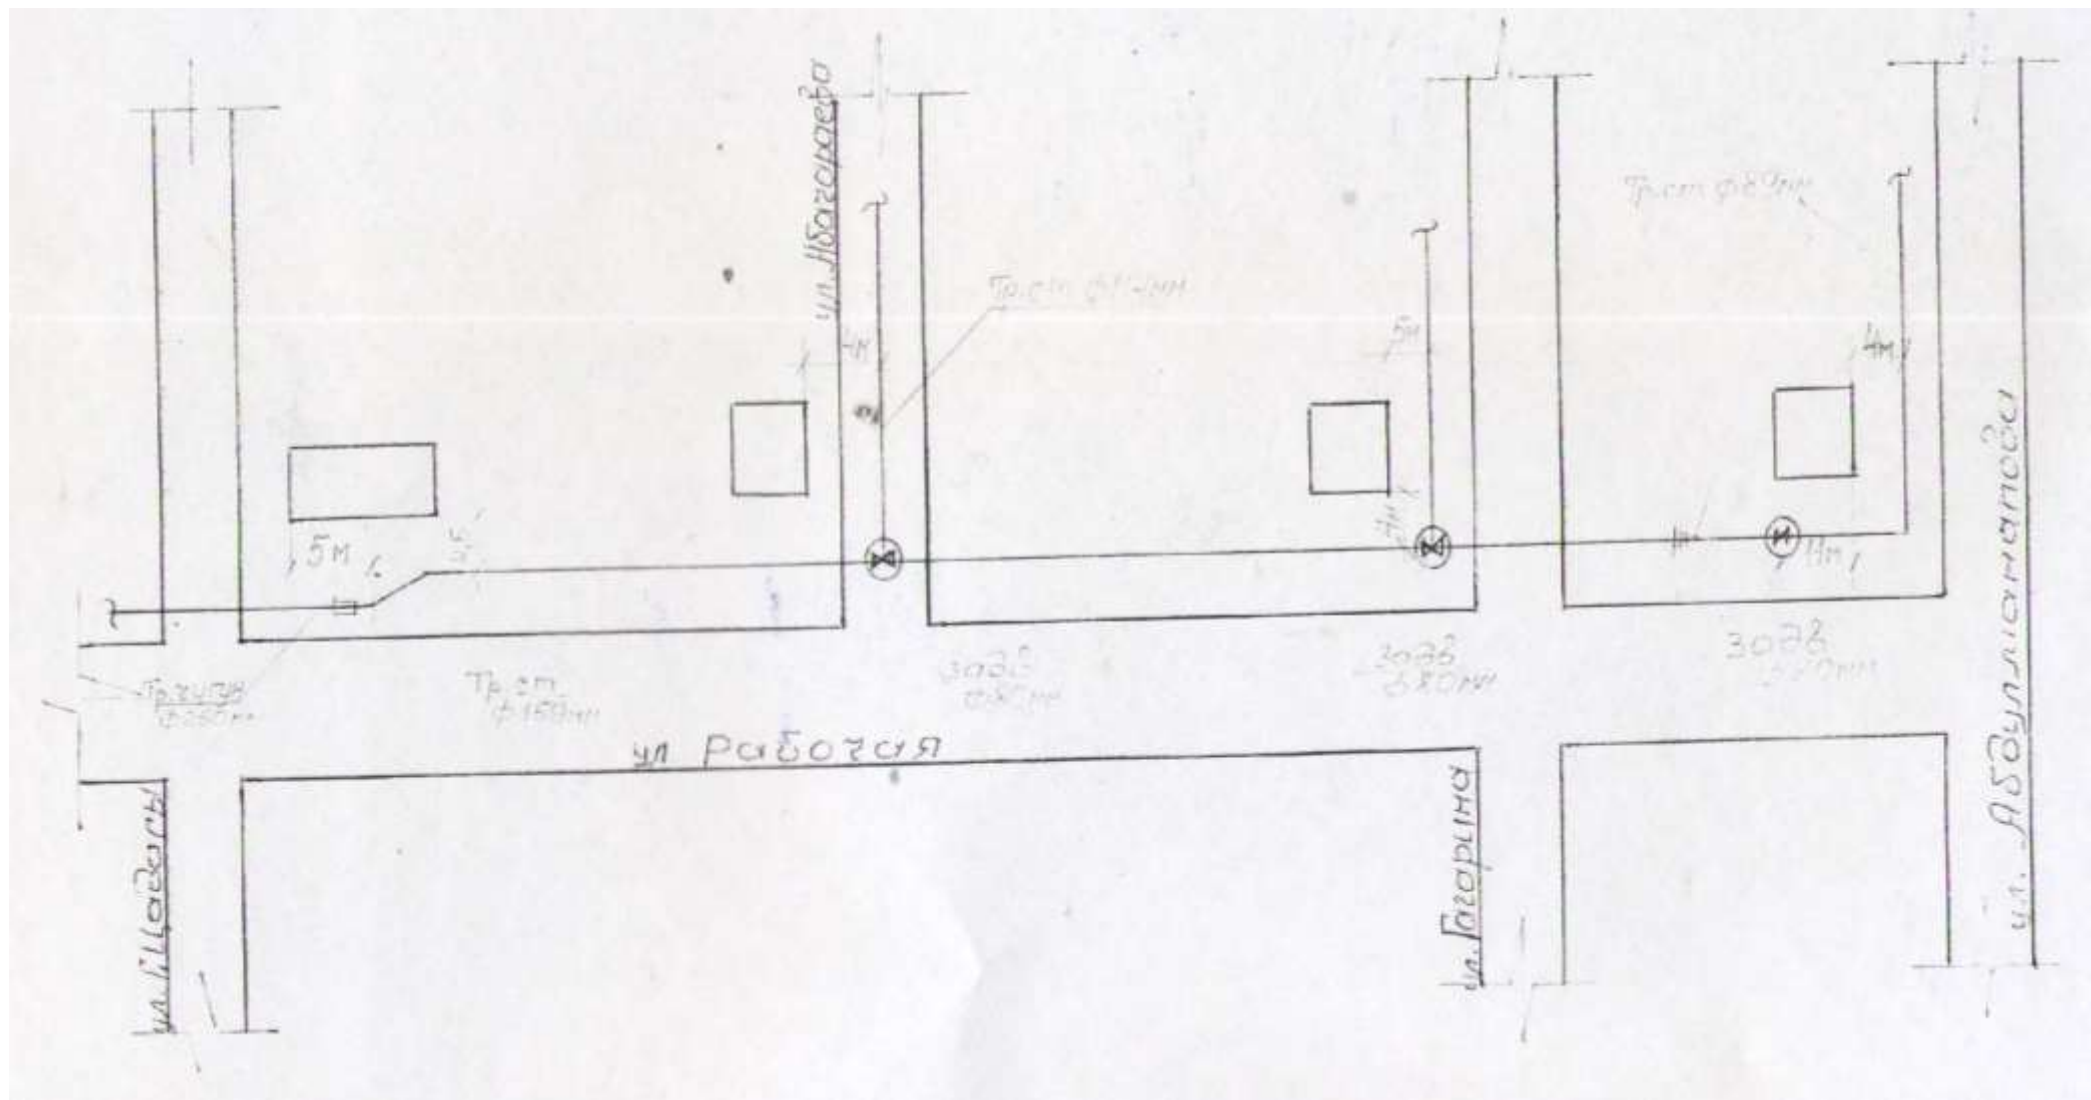


Схема водоснабжения и водоотведения МО ГО «г. Каспийск»

Приложение 136 Исполнительная схема водопровода ул. Рабочая



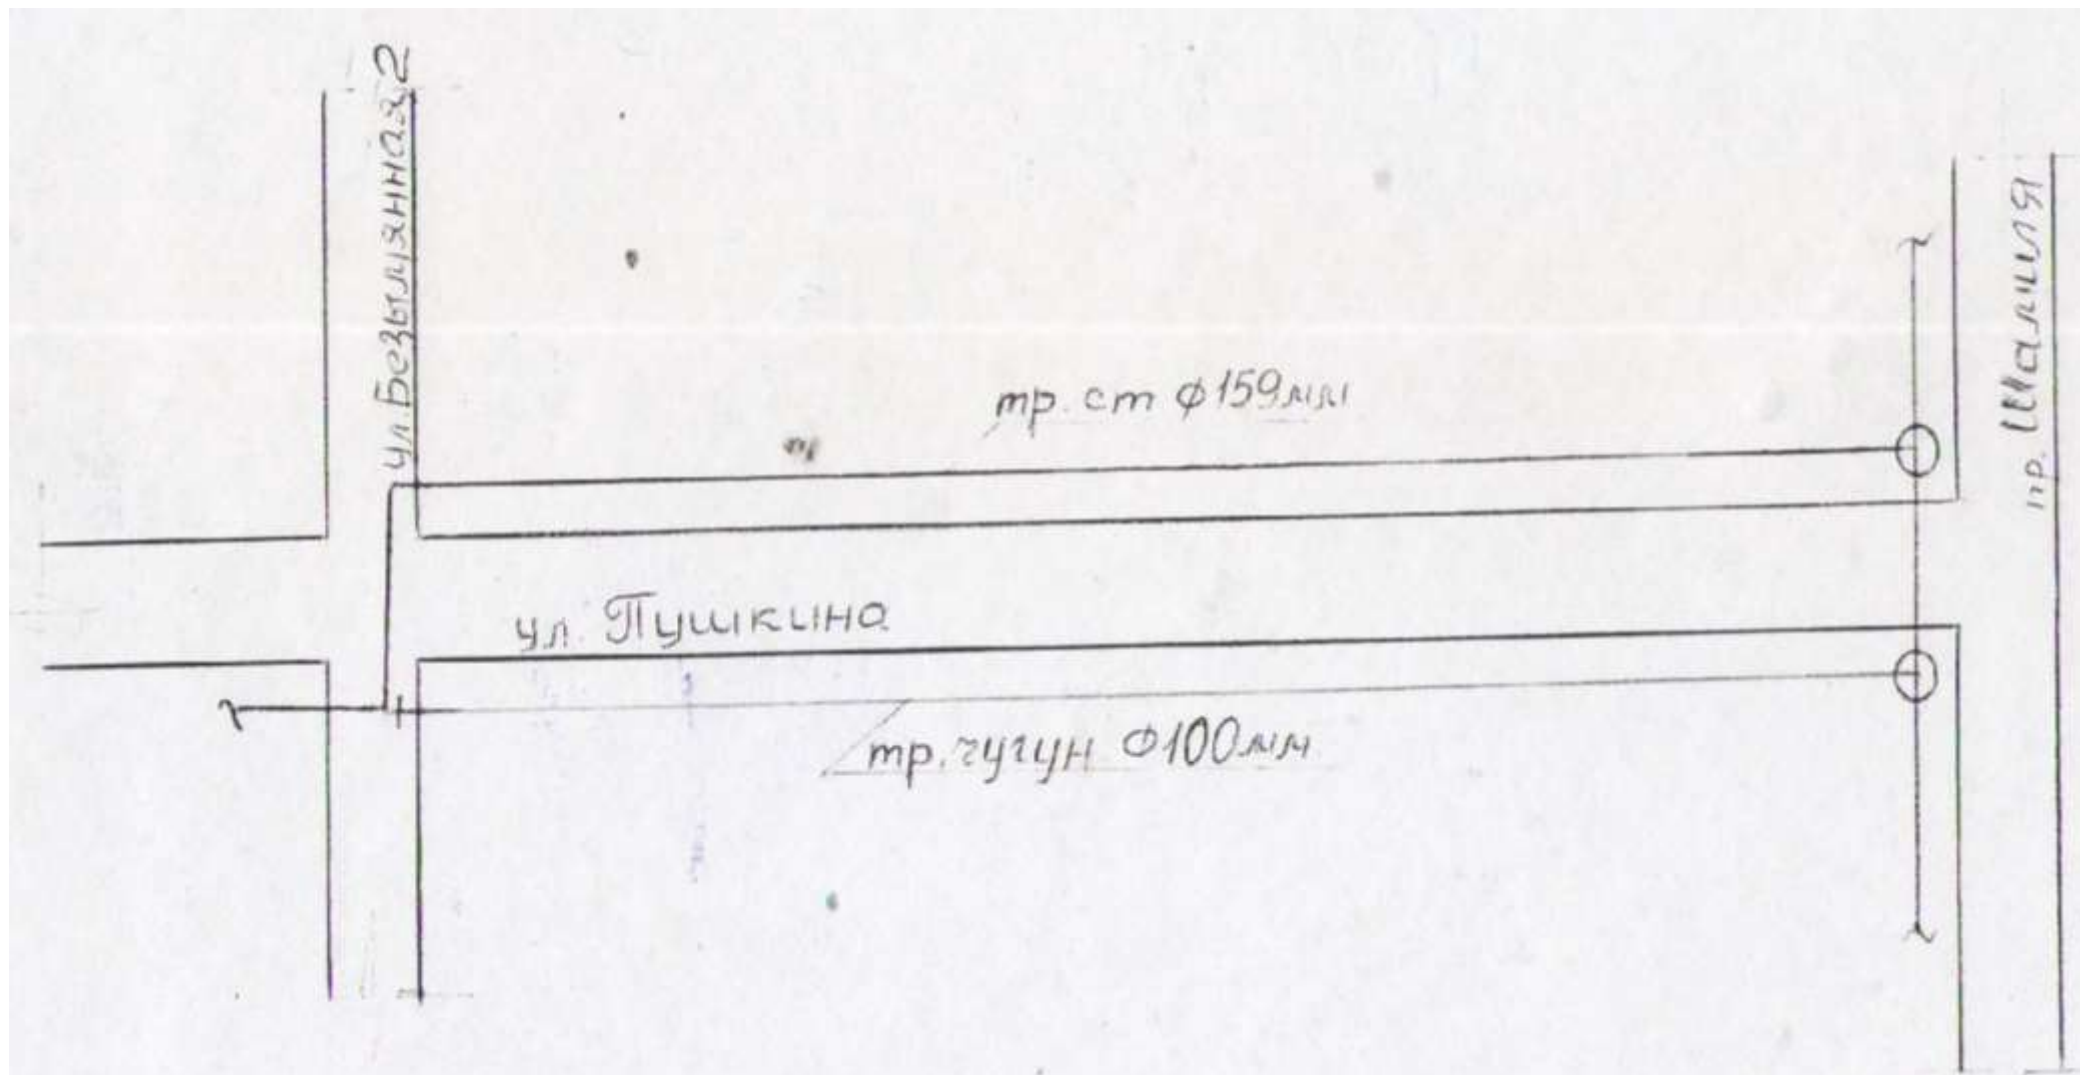



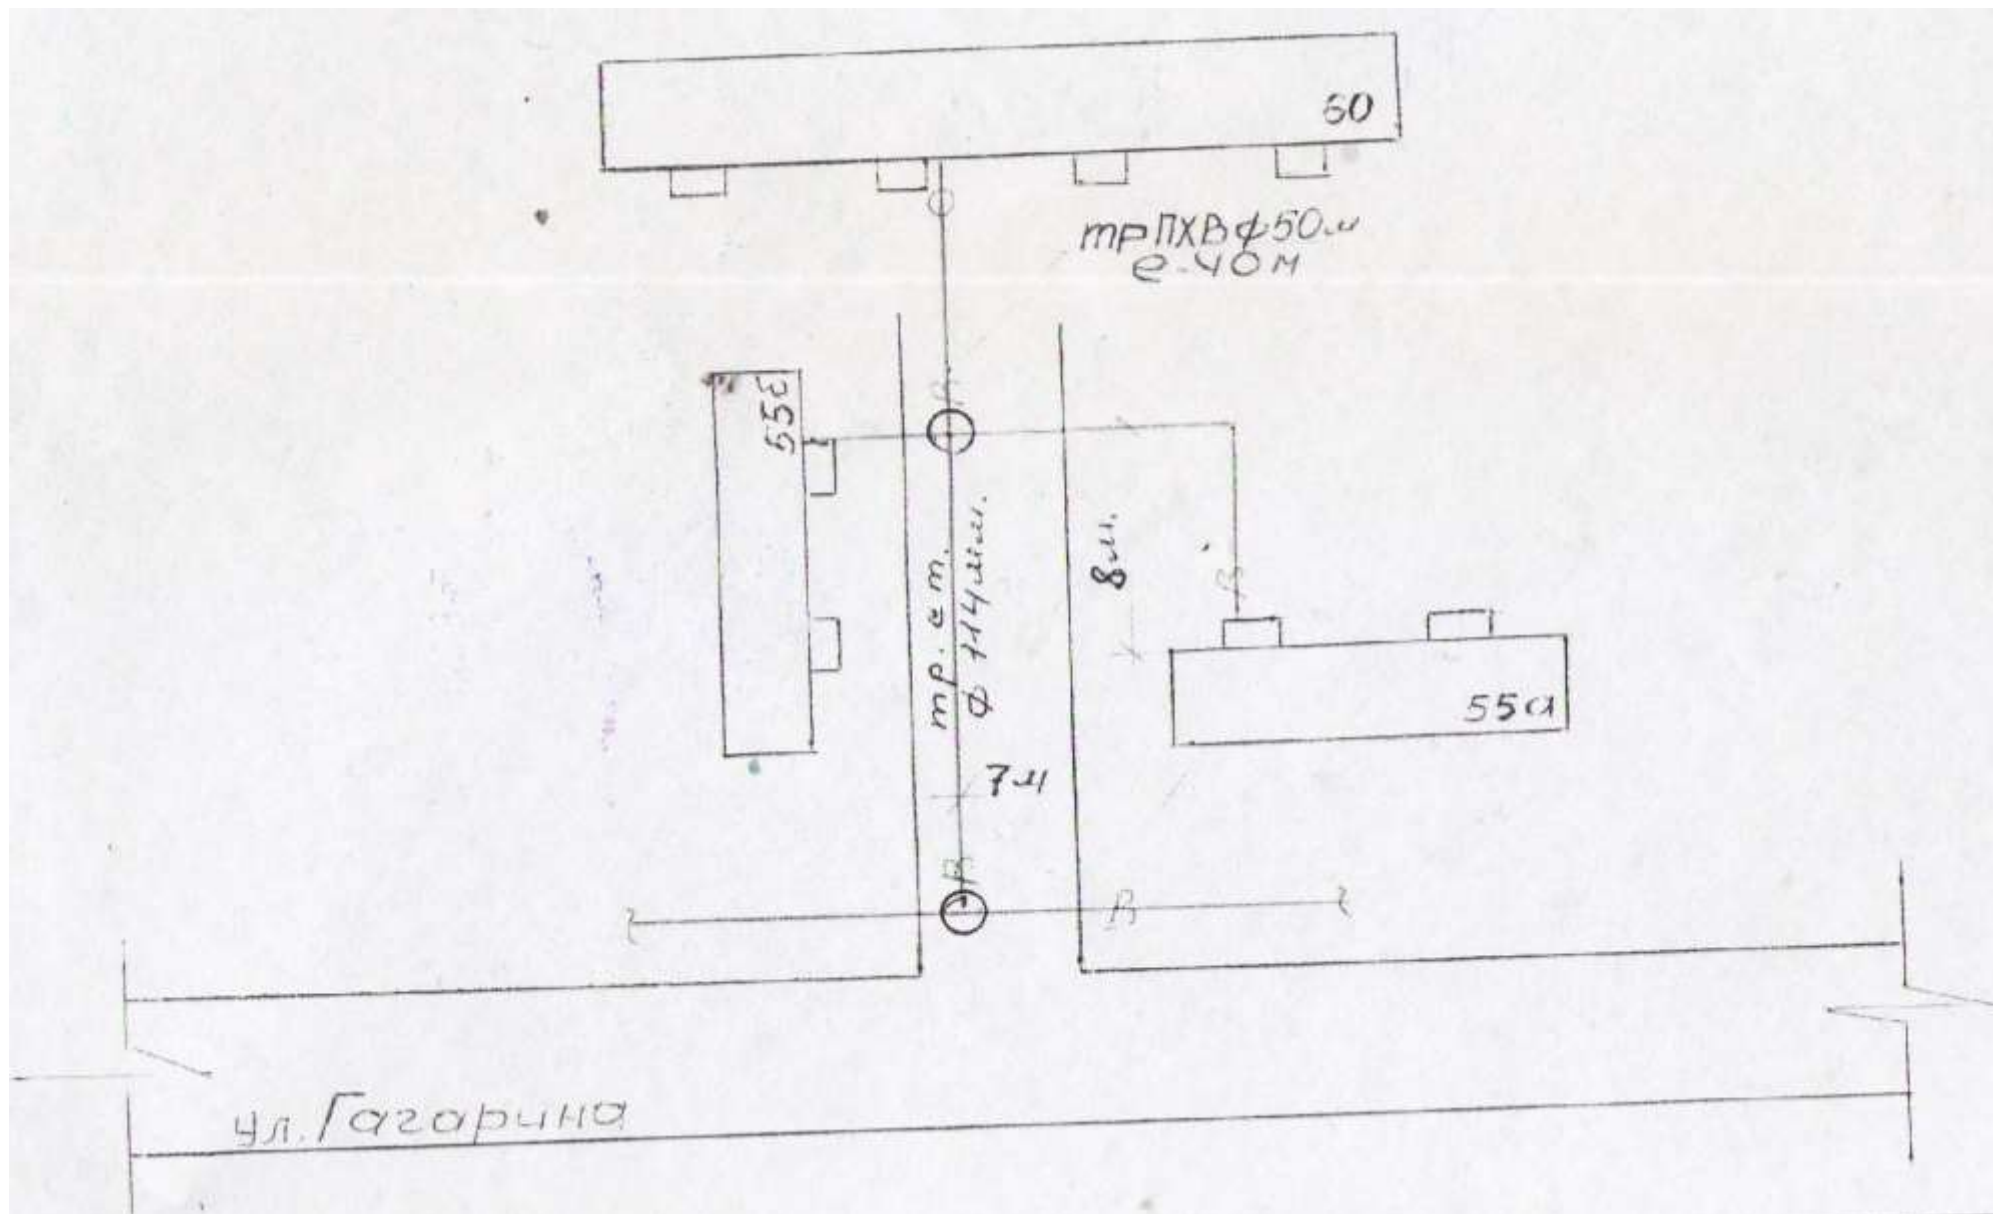


Схема водоснабжения и водоотведения МО ГО «г. Каспийск»

Приложение 139 Исполнительная схема водопровода с ул. Гагарина к жилым домам 55А, 55Б, 60

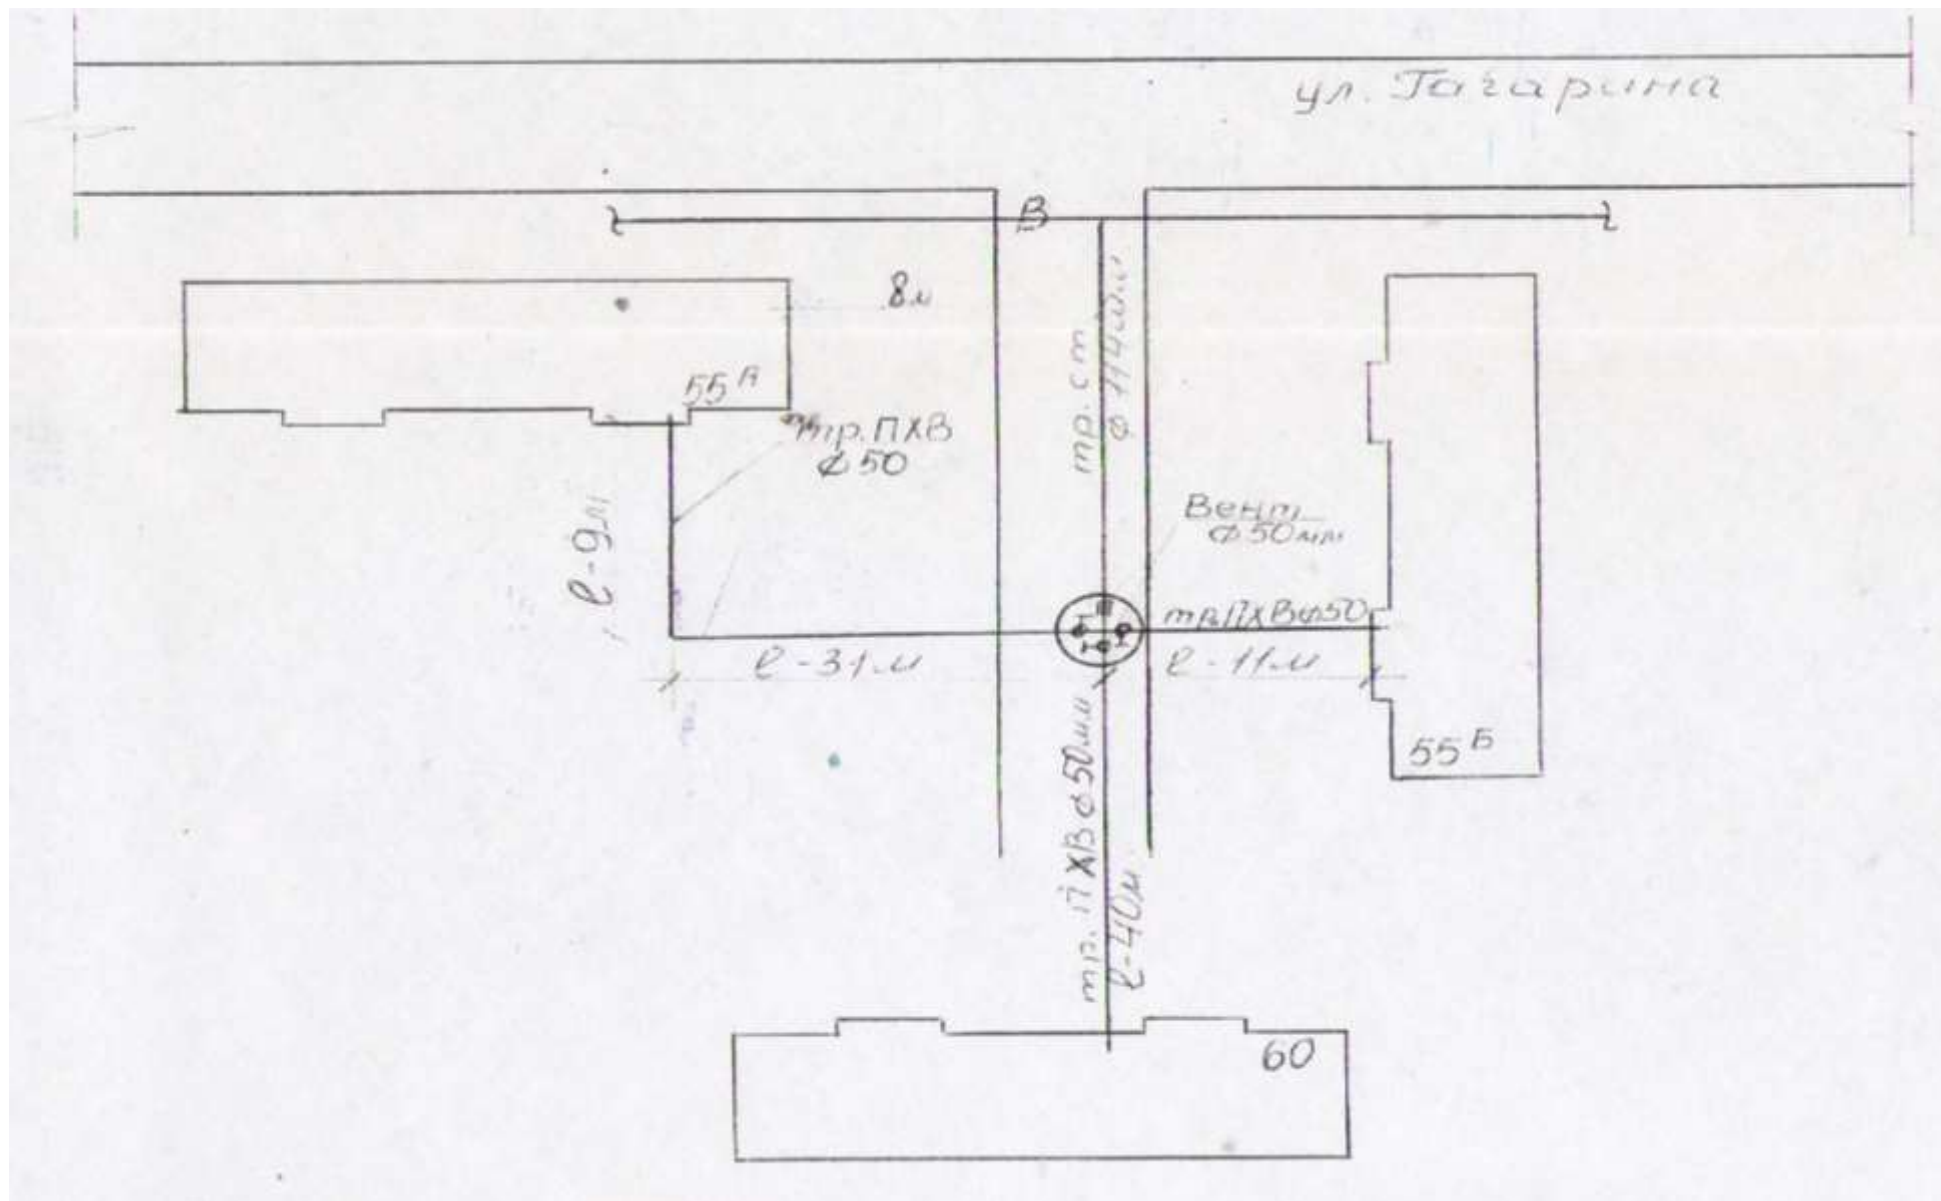




Схема водоснабжения и водоотведения МО ГО «г. Каспийск»

Приложение 140 Исполнительная схема водопровода по ул. Гагарина (от ул. Дахадаева до ул. Заводская)

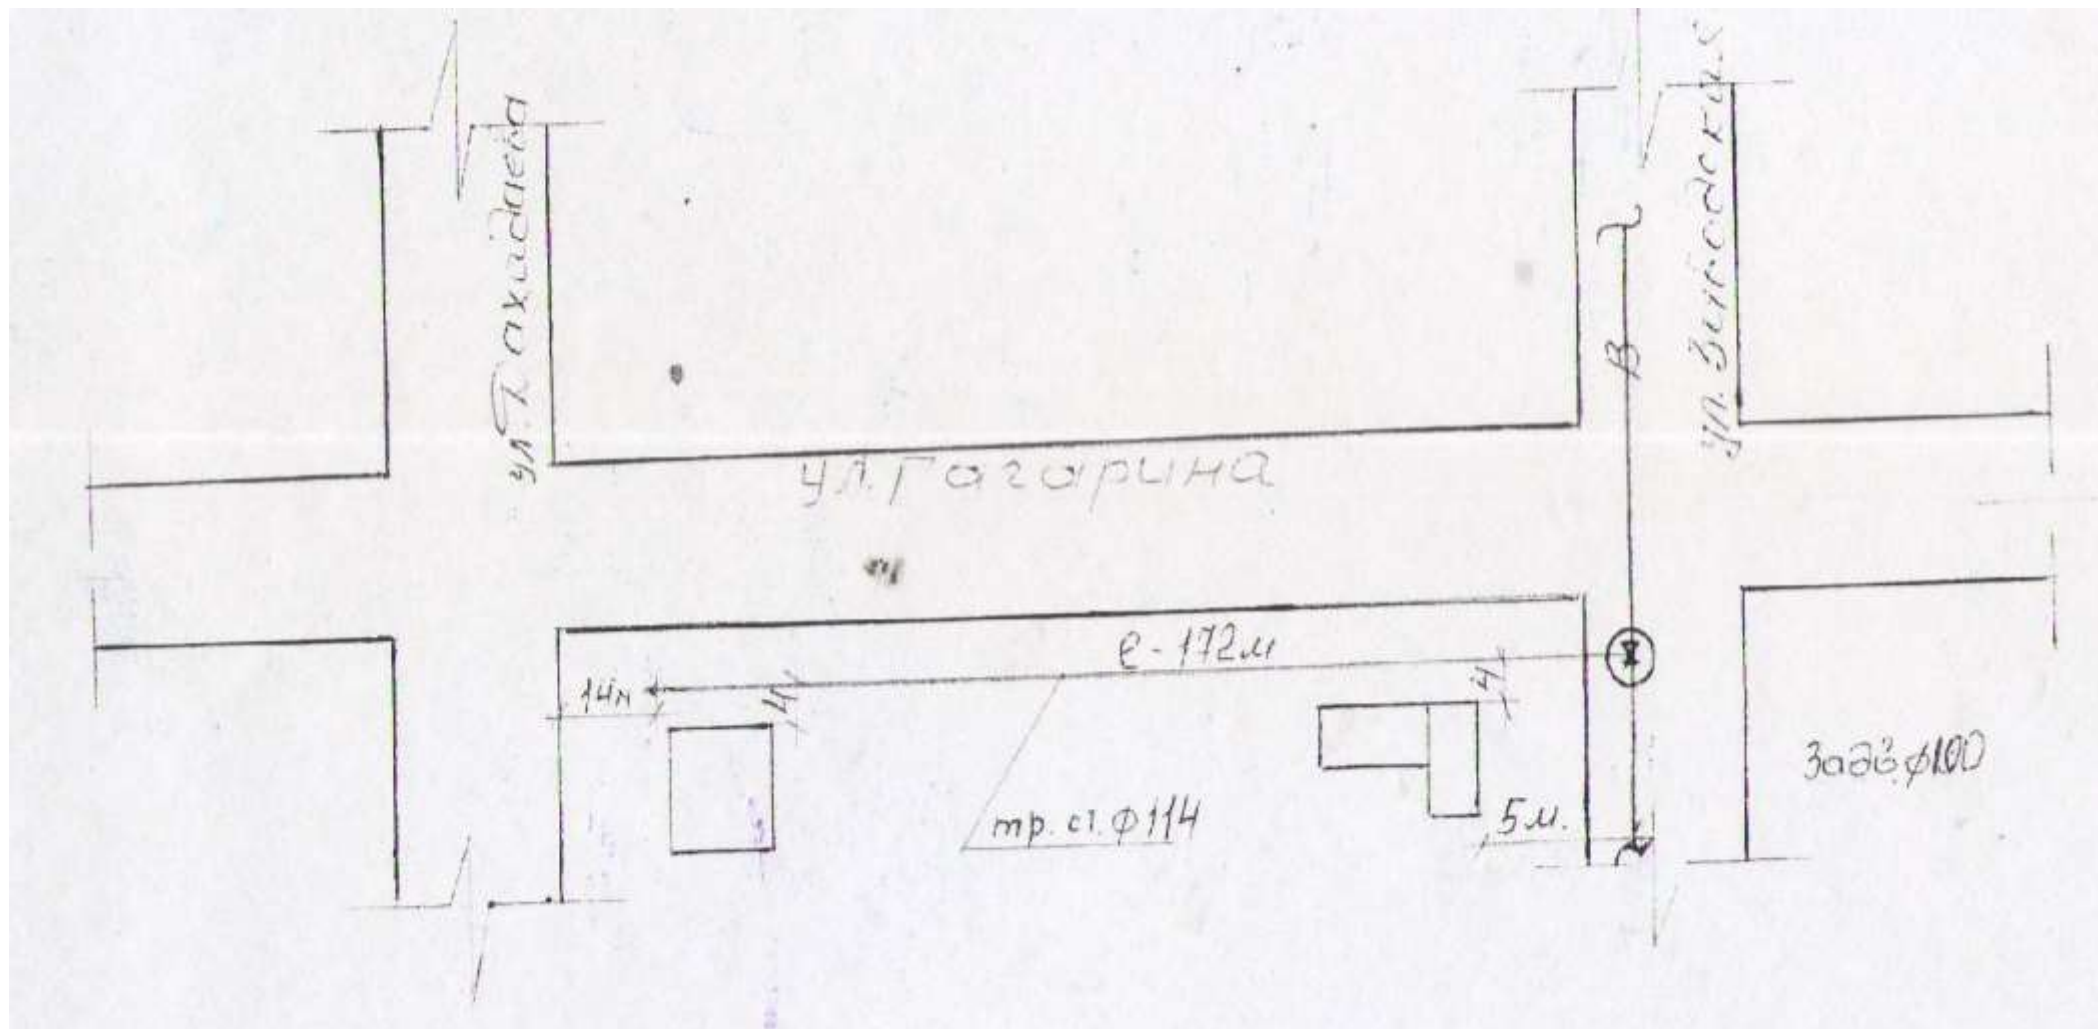
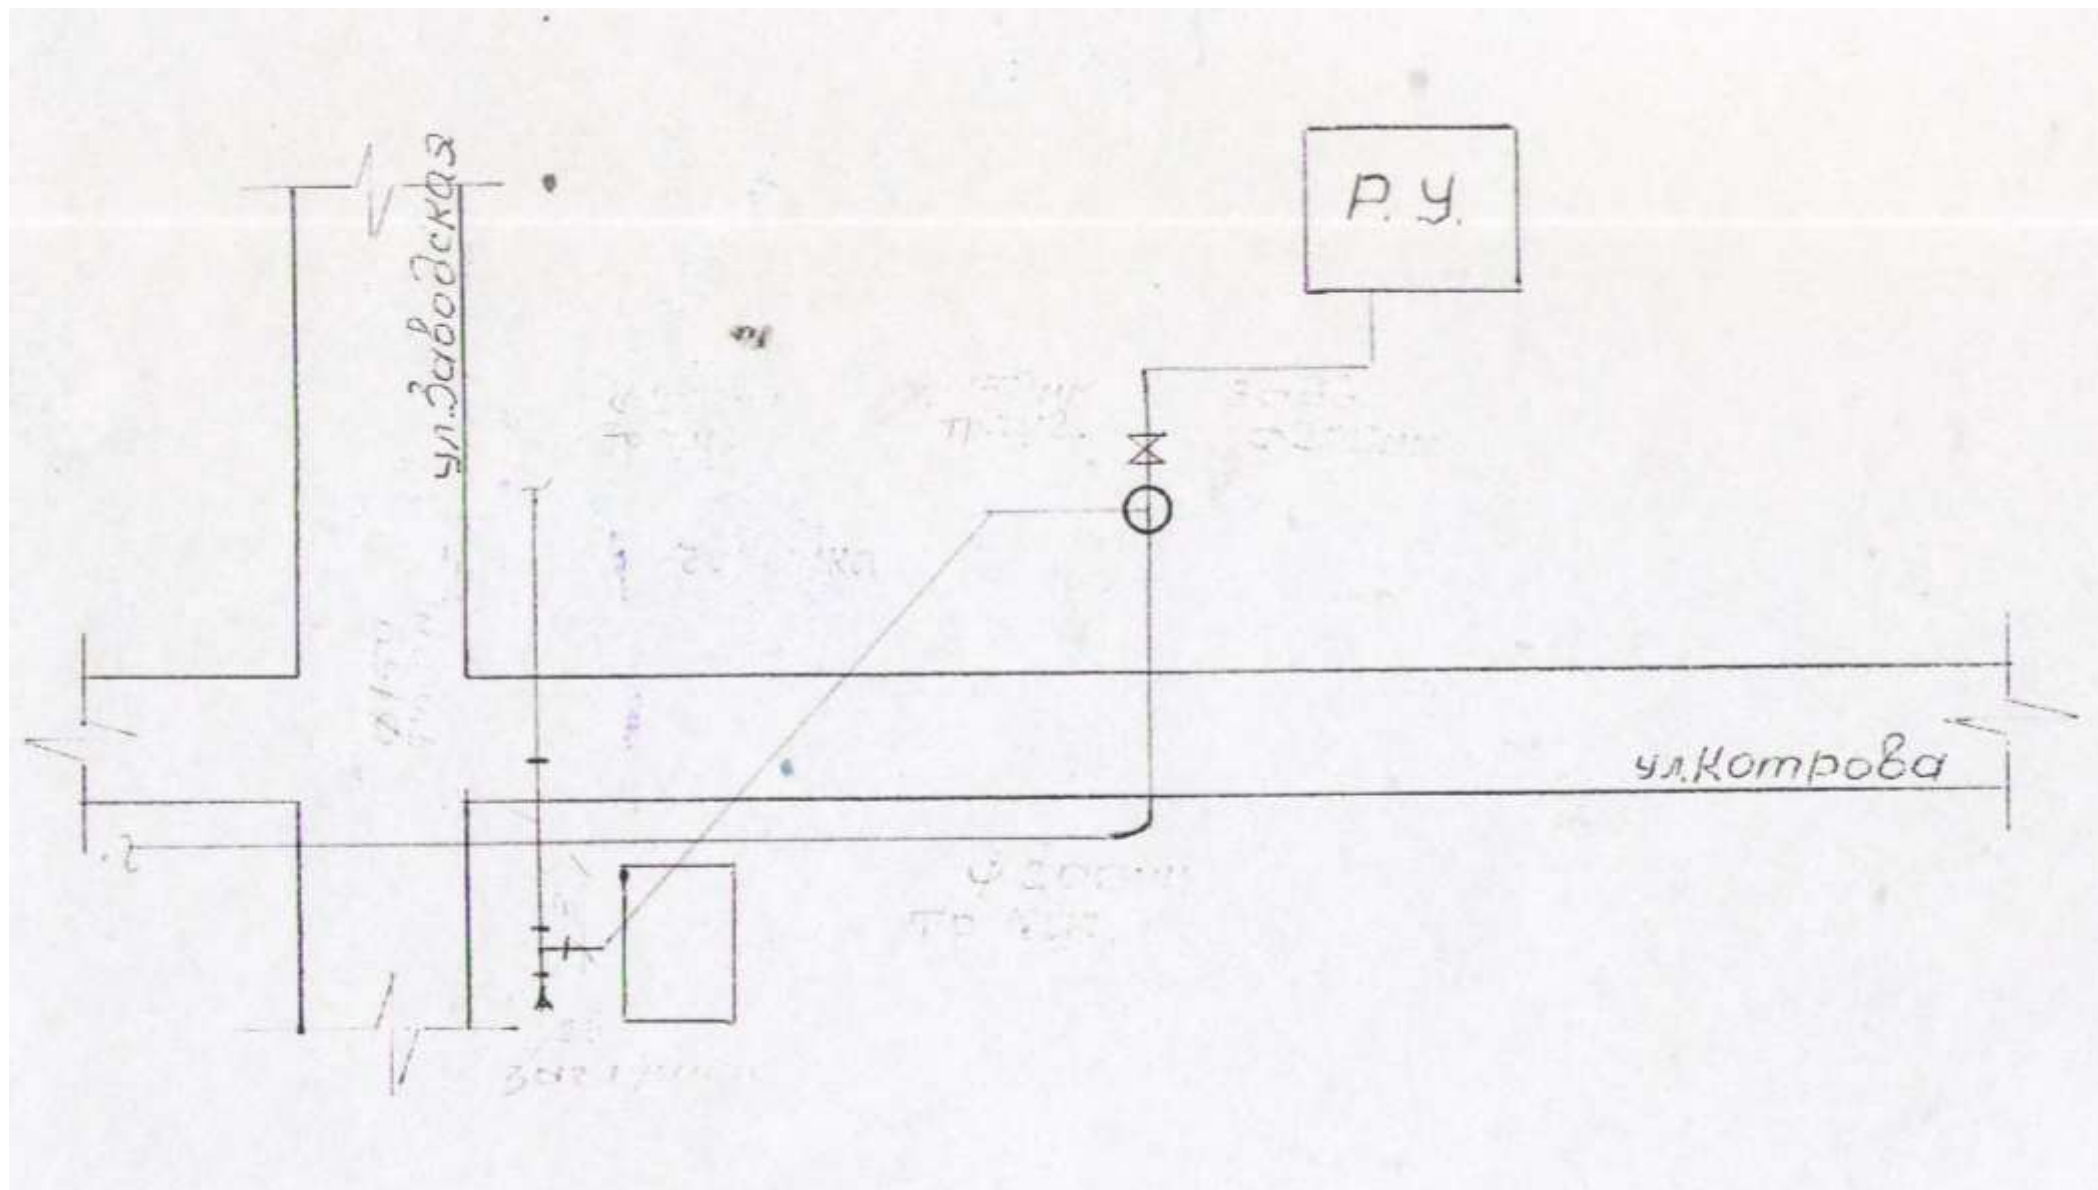
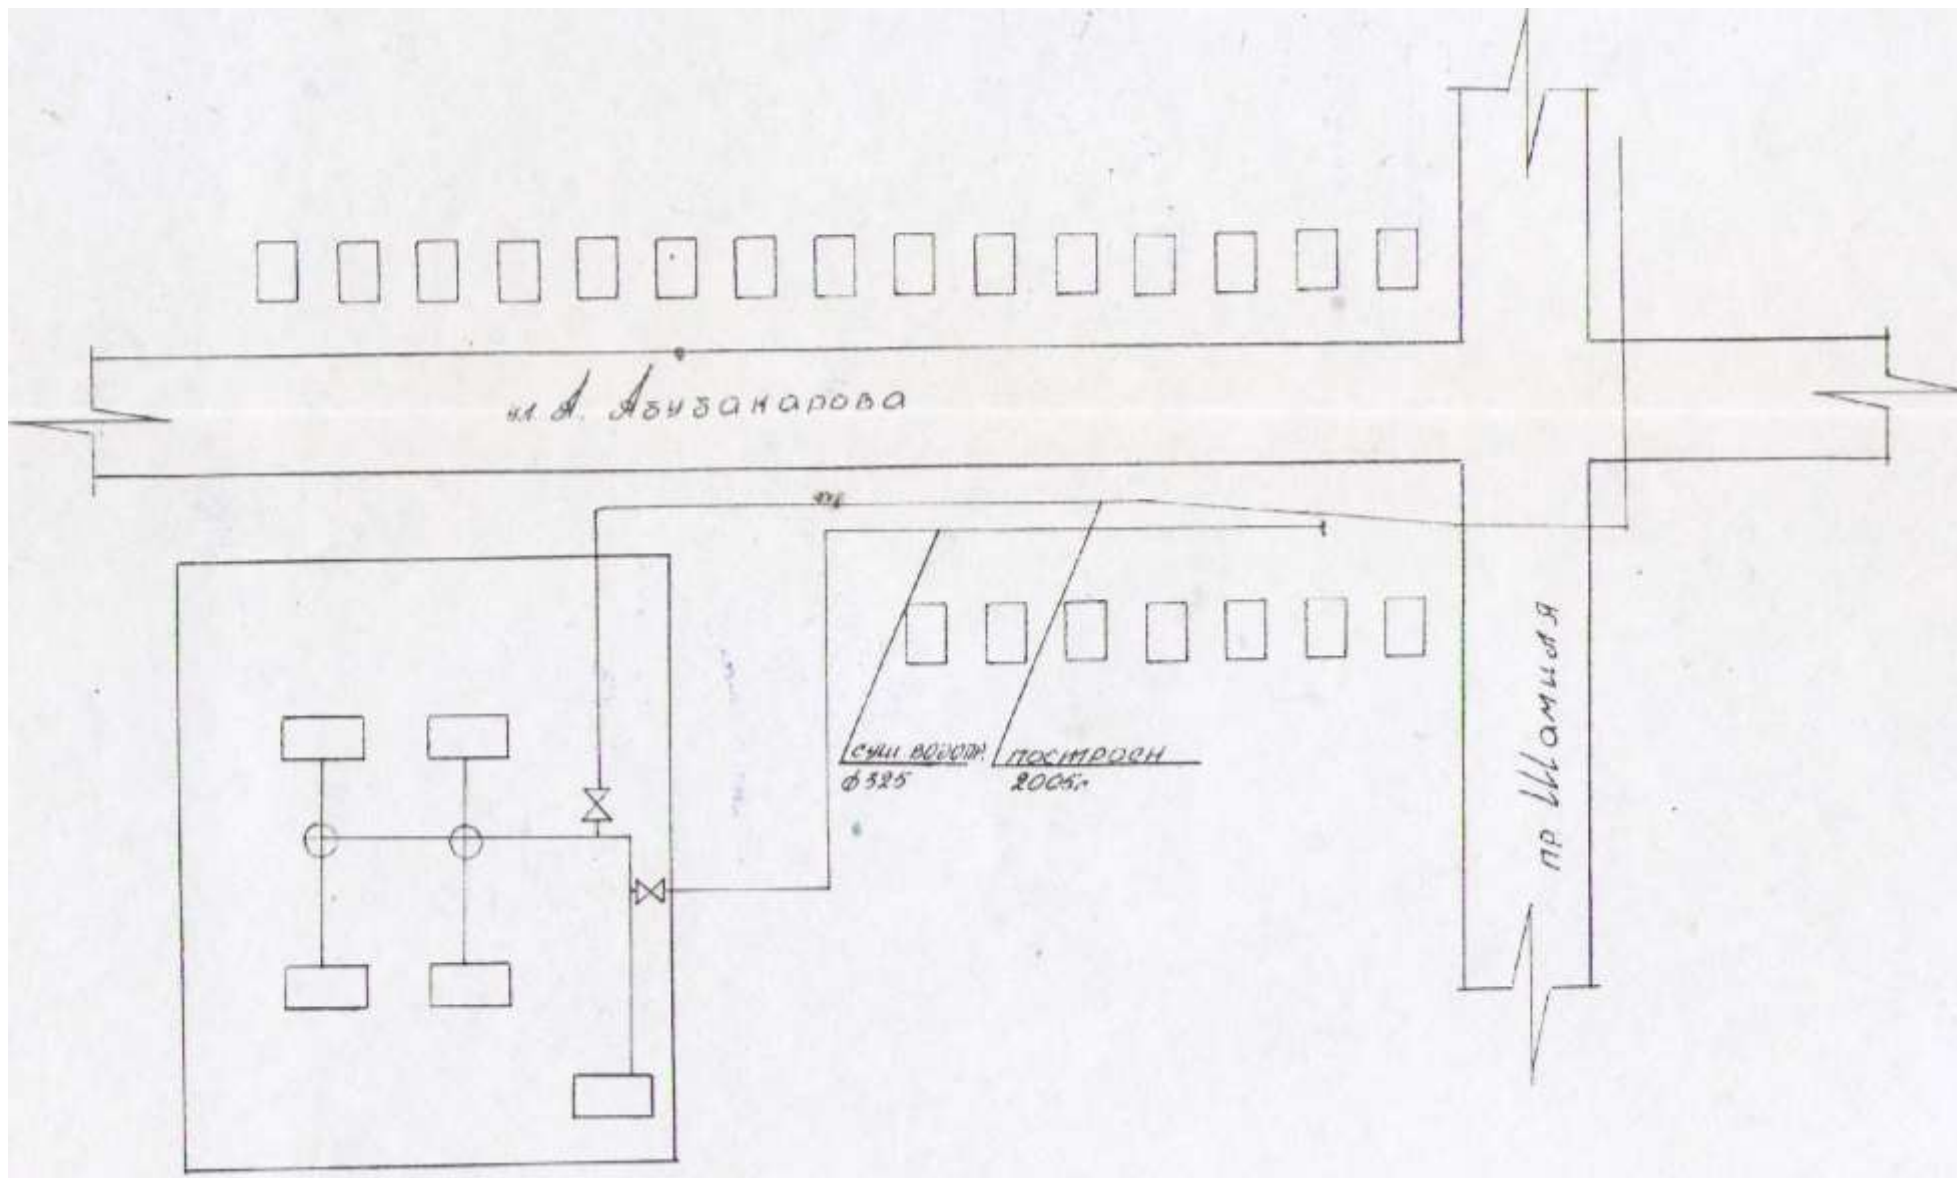


Схема водоснабжения и водоотведения МО ГО «г. Каспийск»

Приложение 141 Исполнительная схема водопровода по ул. Гагарина (от ул. Дахадаева до ул. Заводская)





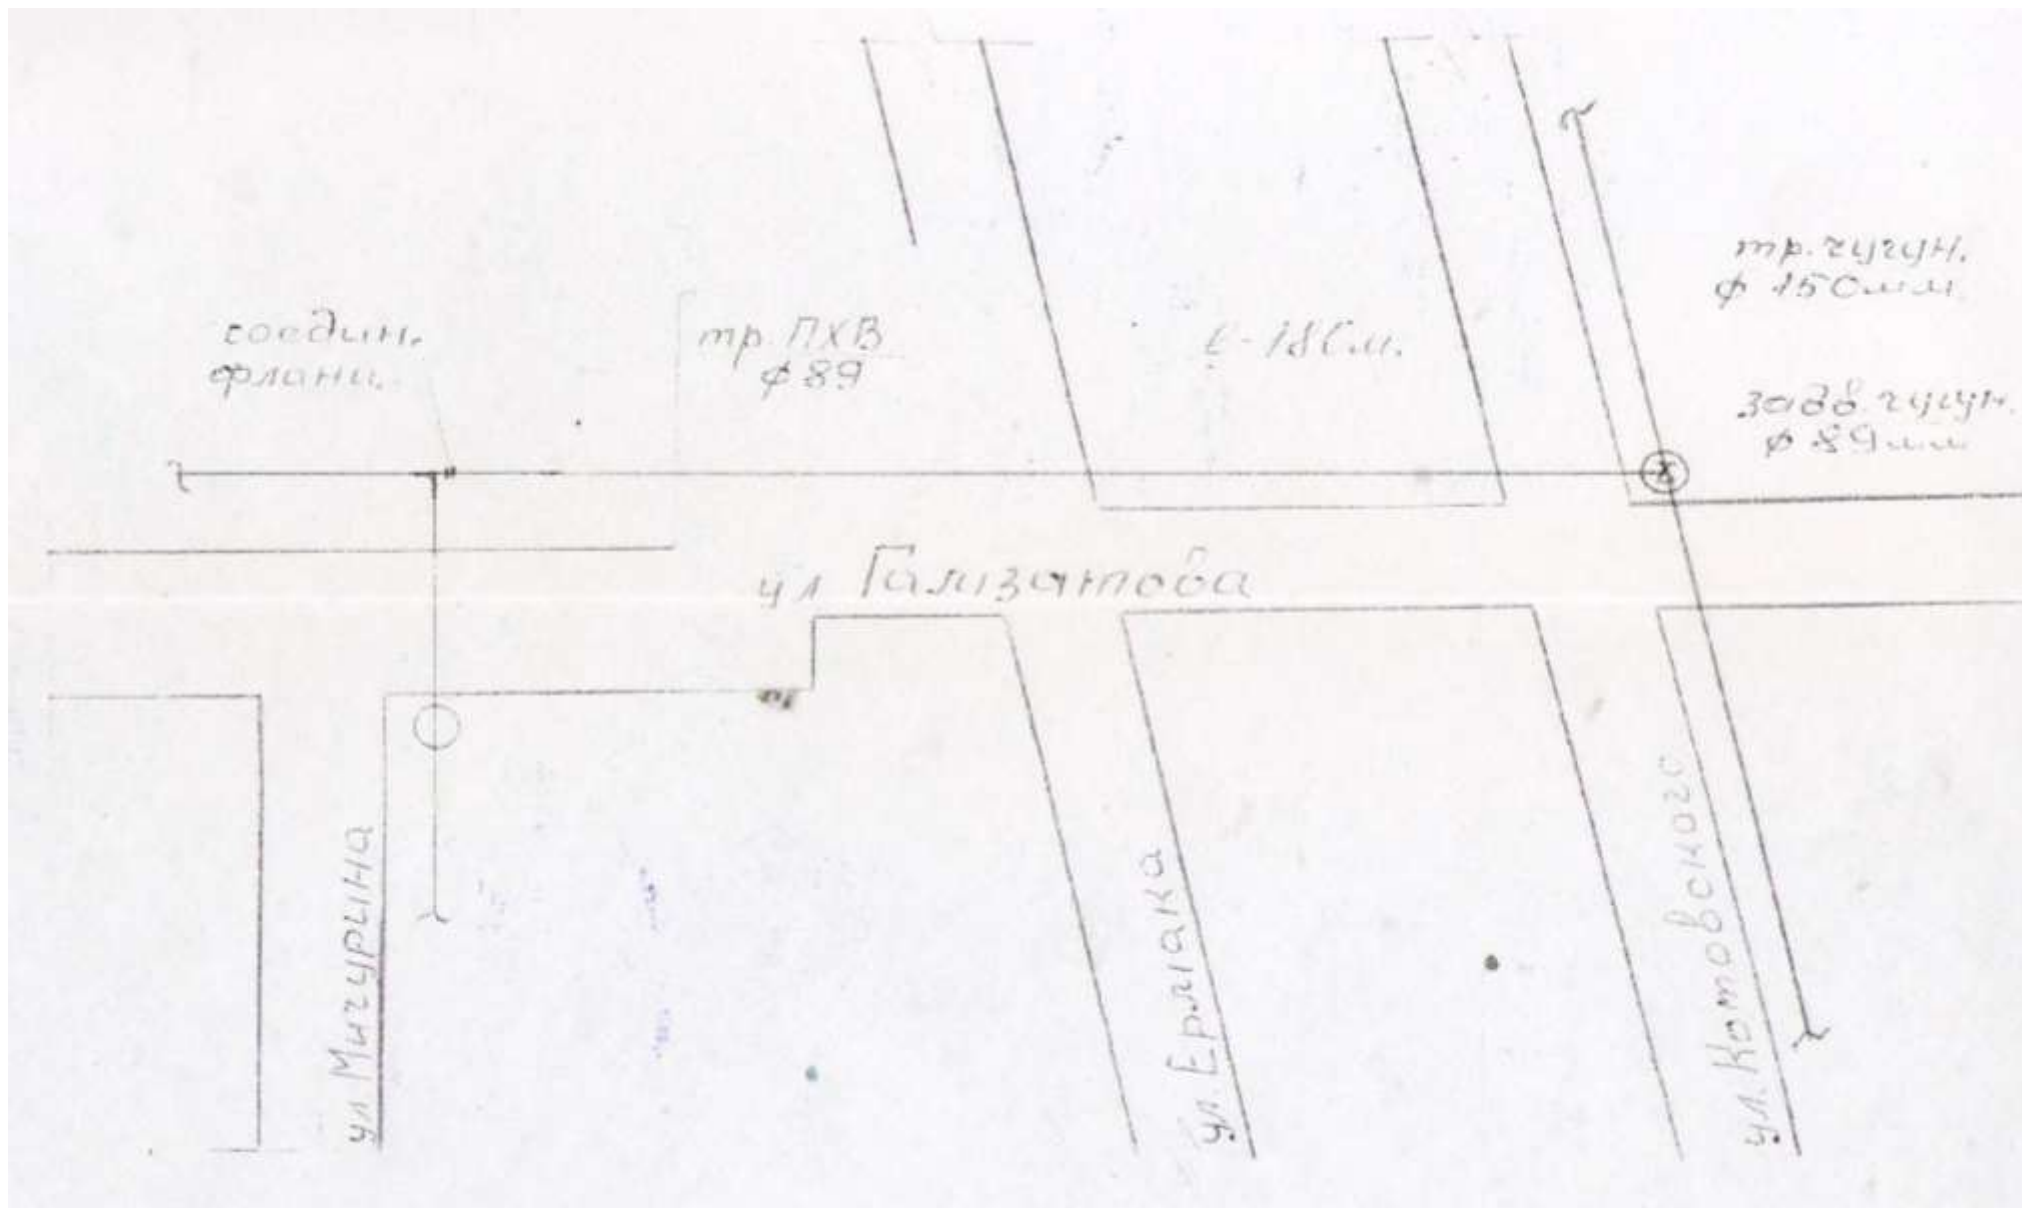


Схема водоснабжения и водоотведения МО ГО «г. Каспийск»

Приложение 144 Исполнительная схема водопровода ул. Гамзатова

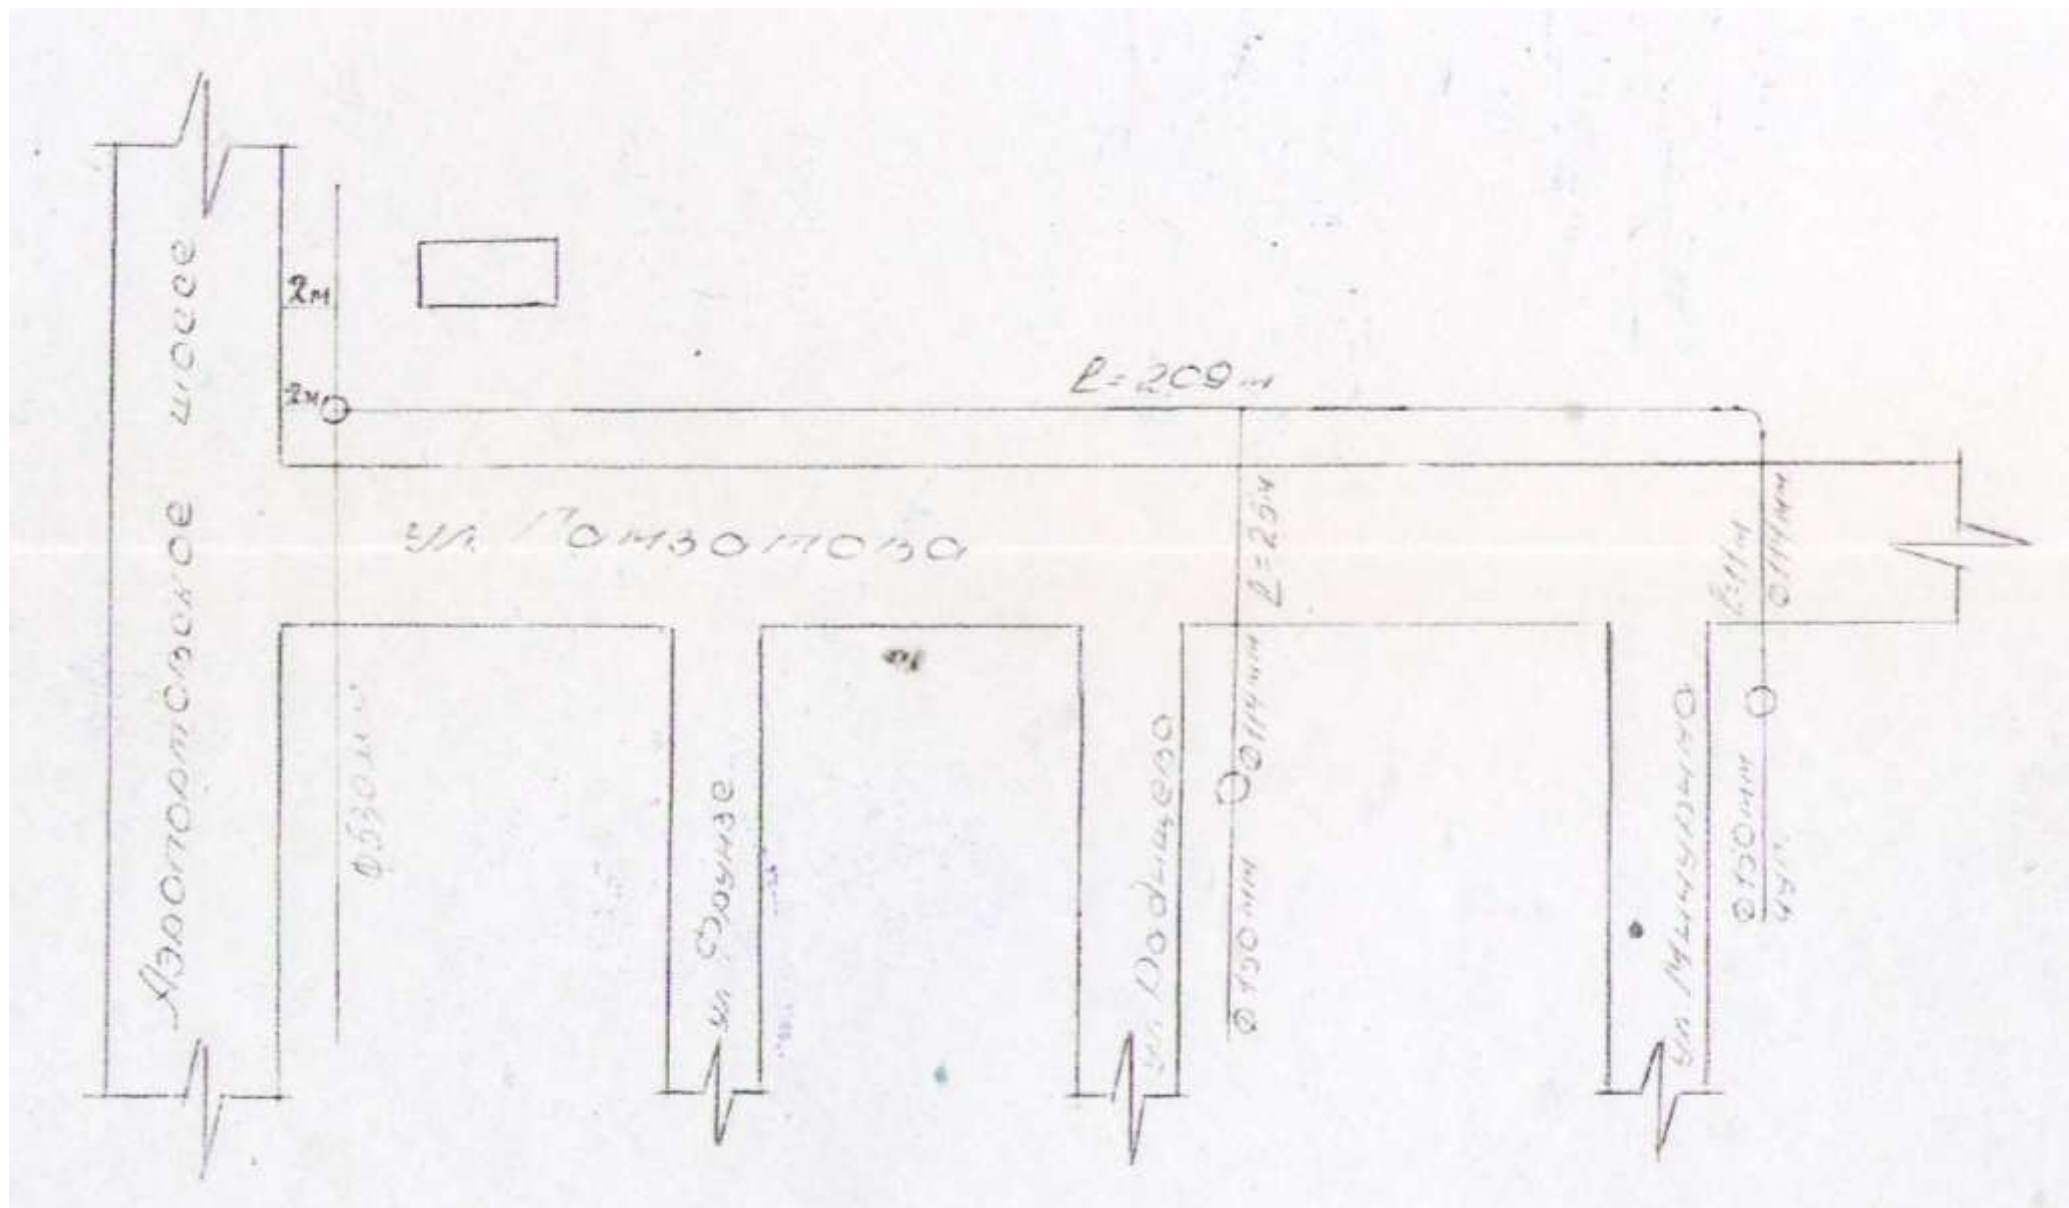


Схема водоснабжения и водоотведения МО ГО «г. Каспийск»

Приложение 145 Исполнительная схема водопровода ул. Нагорная от дороги ОСК до дома № 120

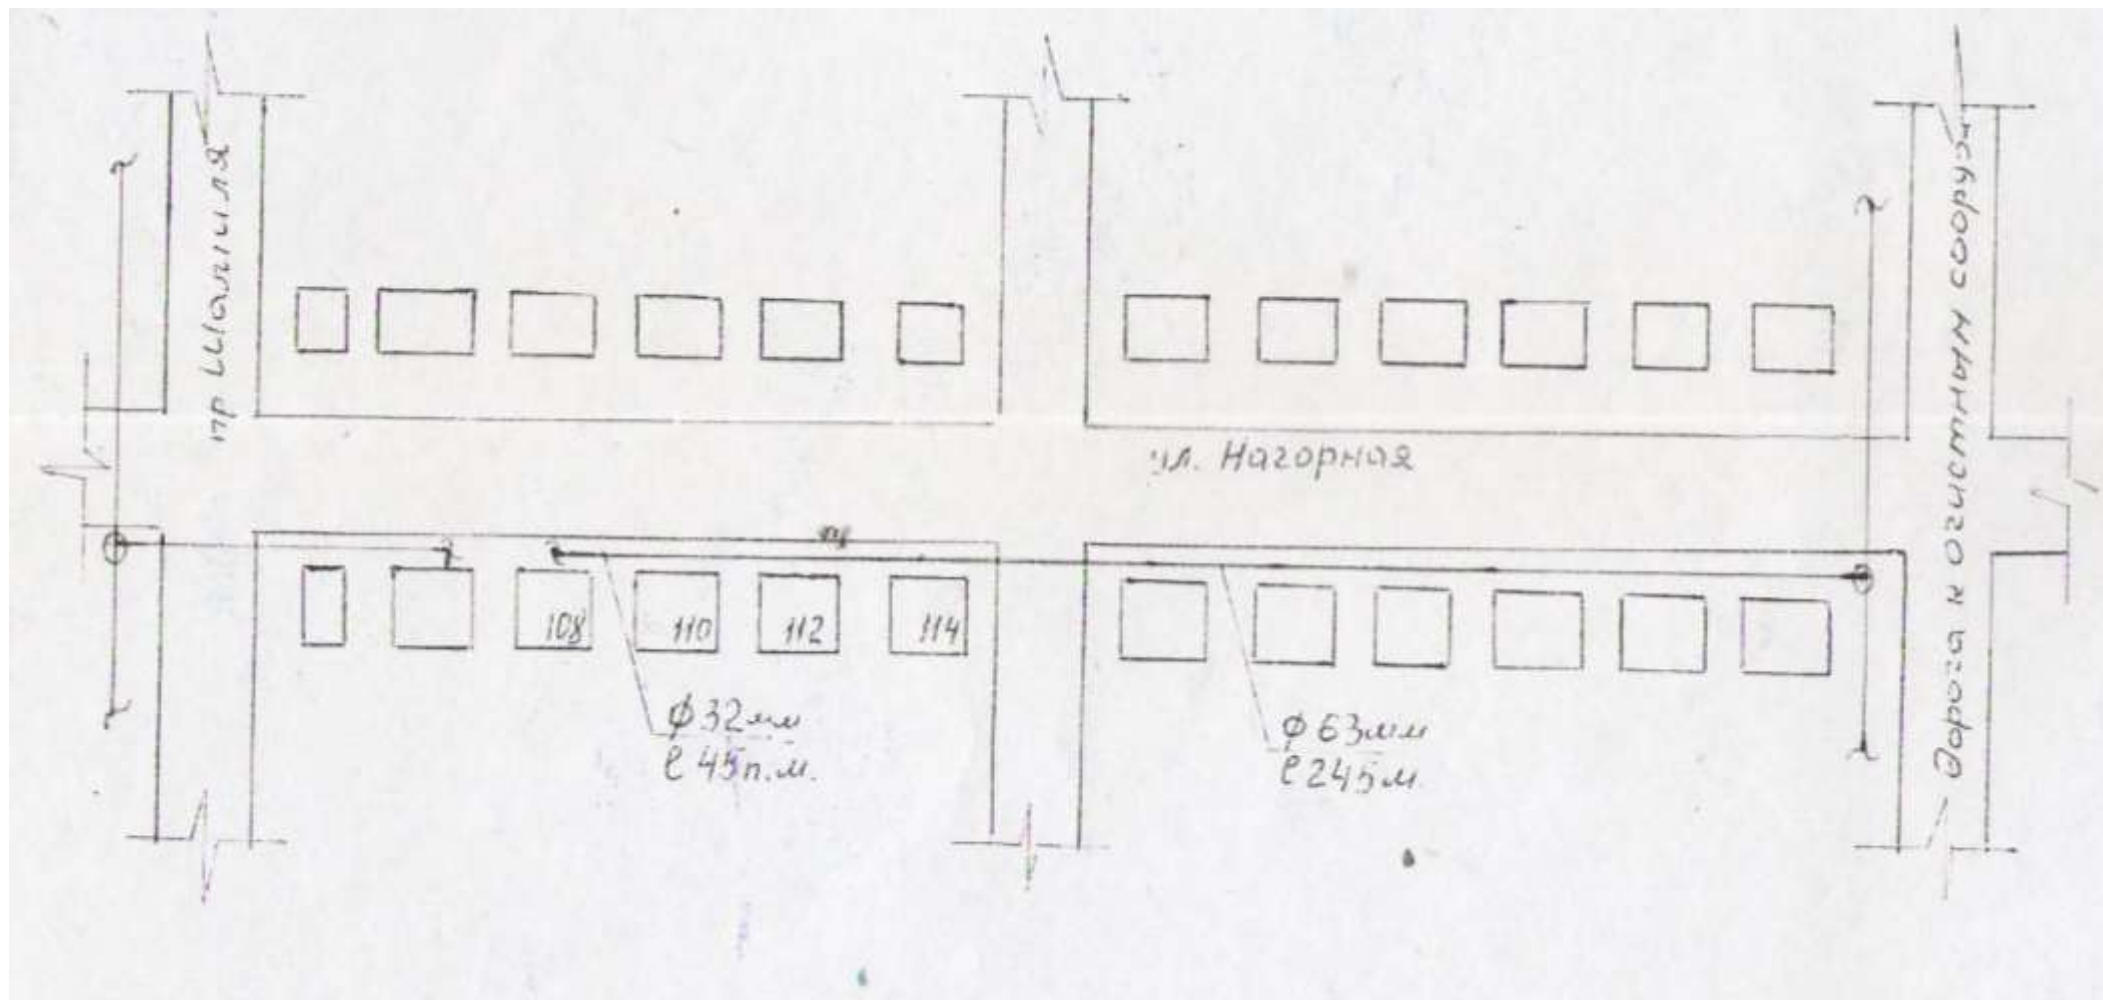
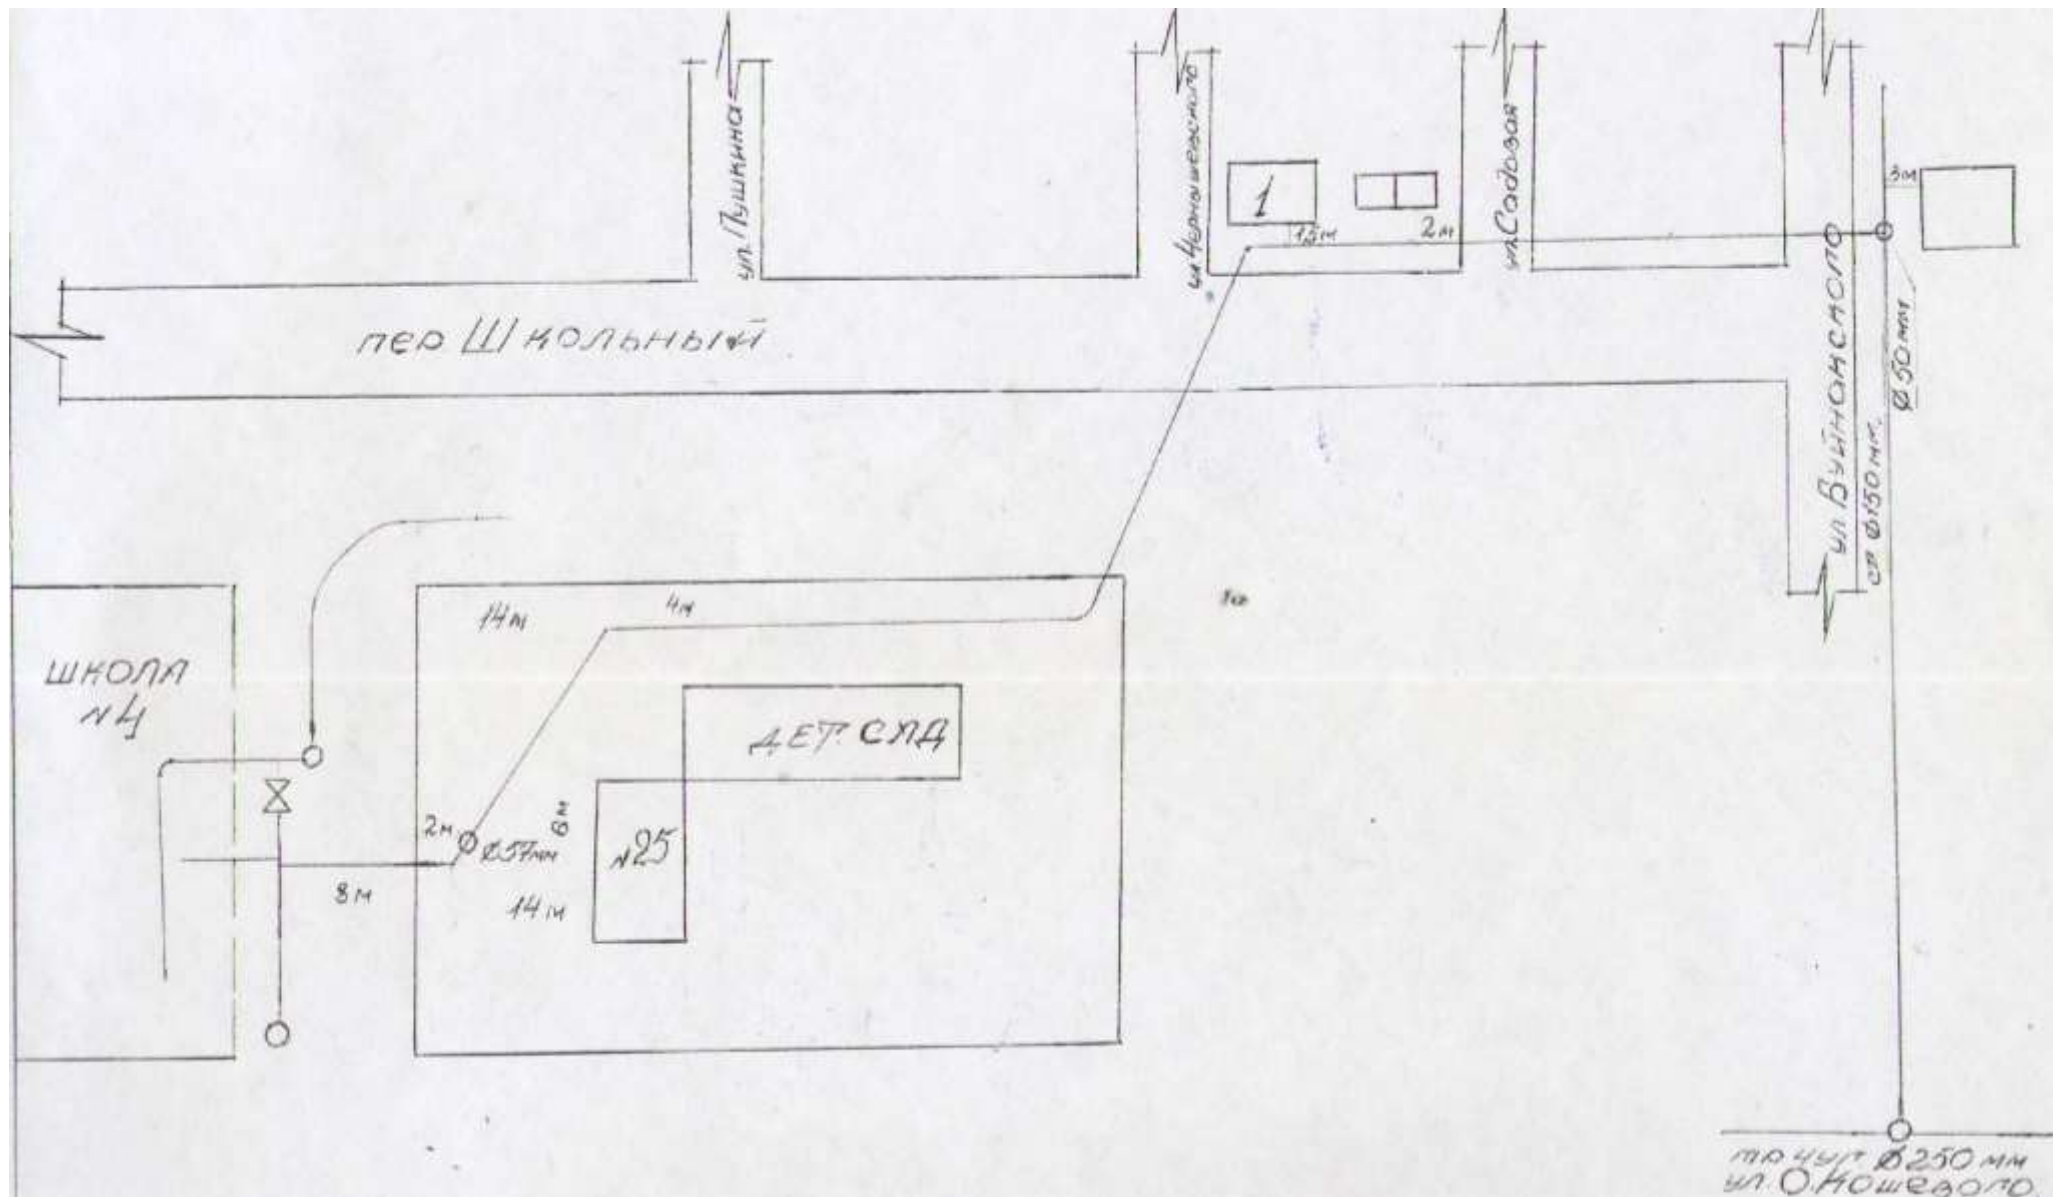


Схема водоснабжения и водоотведения МО ГО «г. Каспийск»

Приложение 146 Исполнительная схема водопровода детский сад № 25



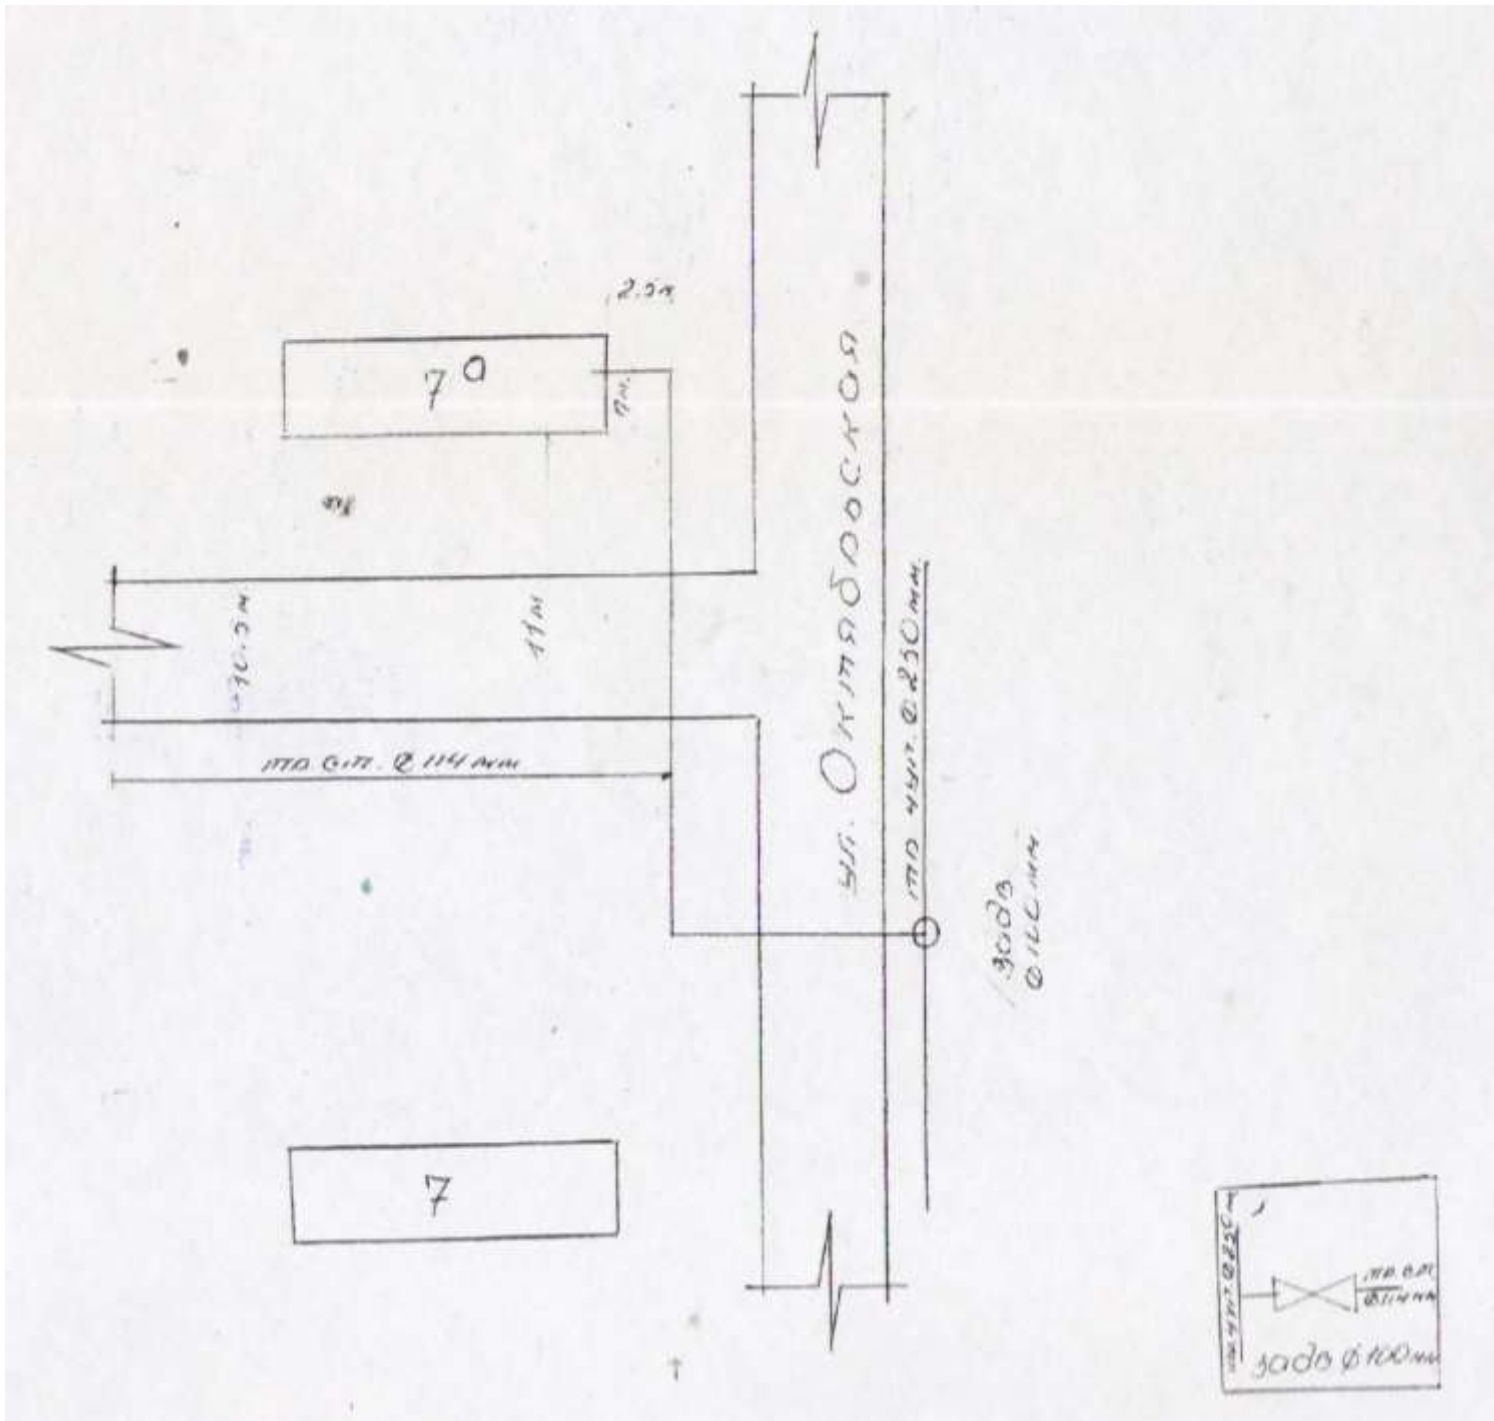
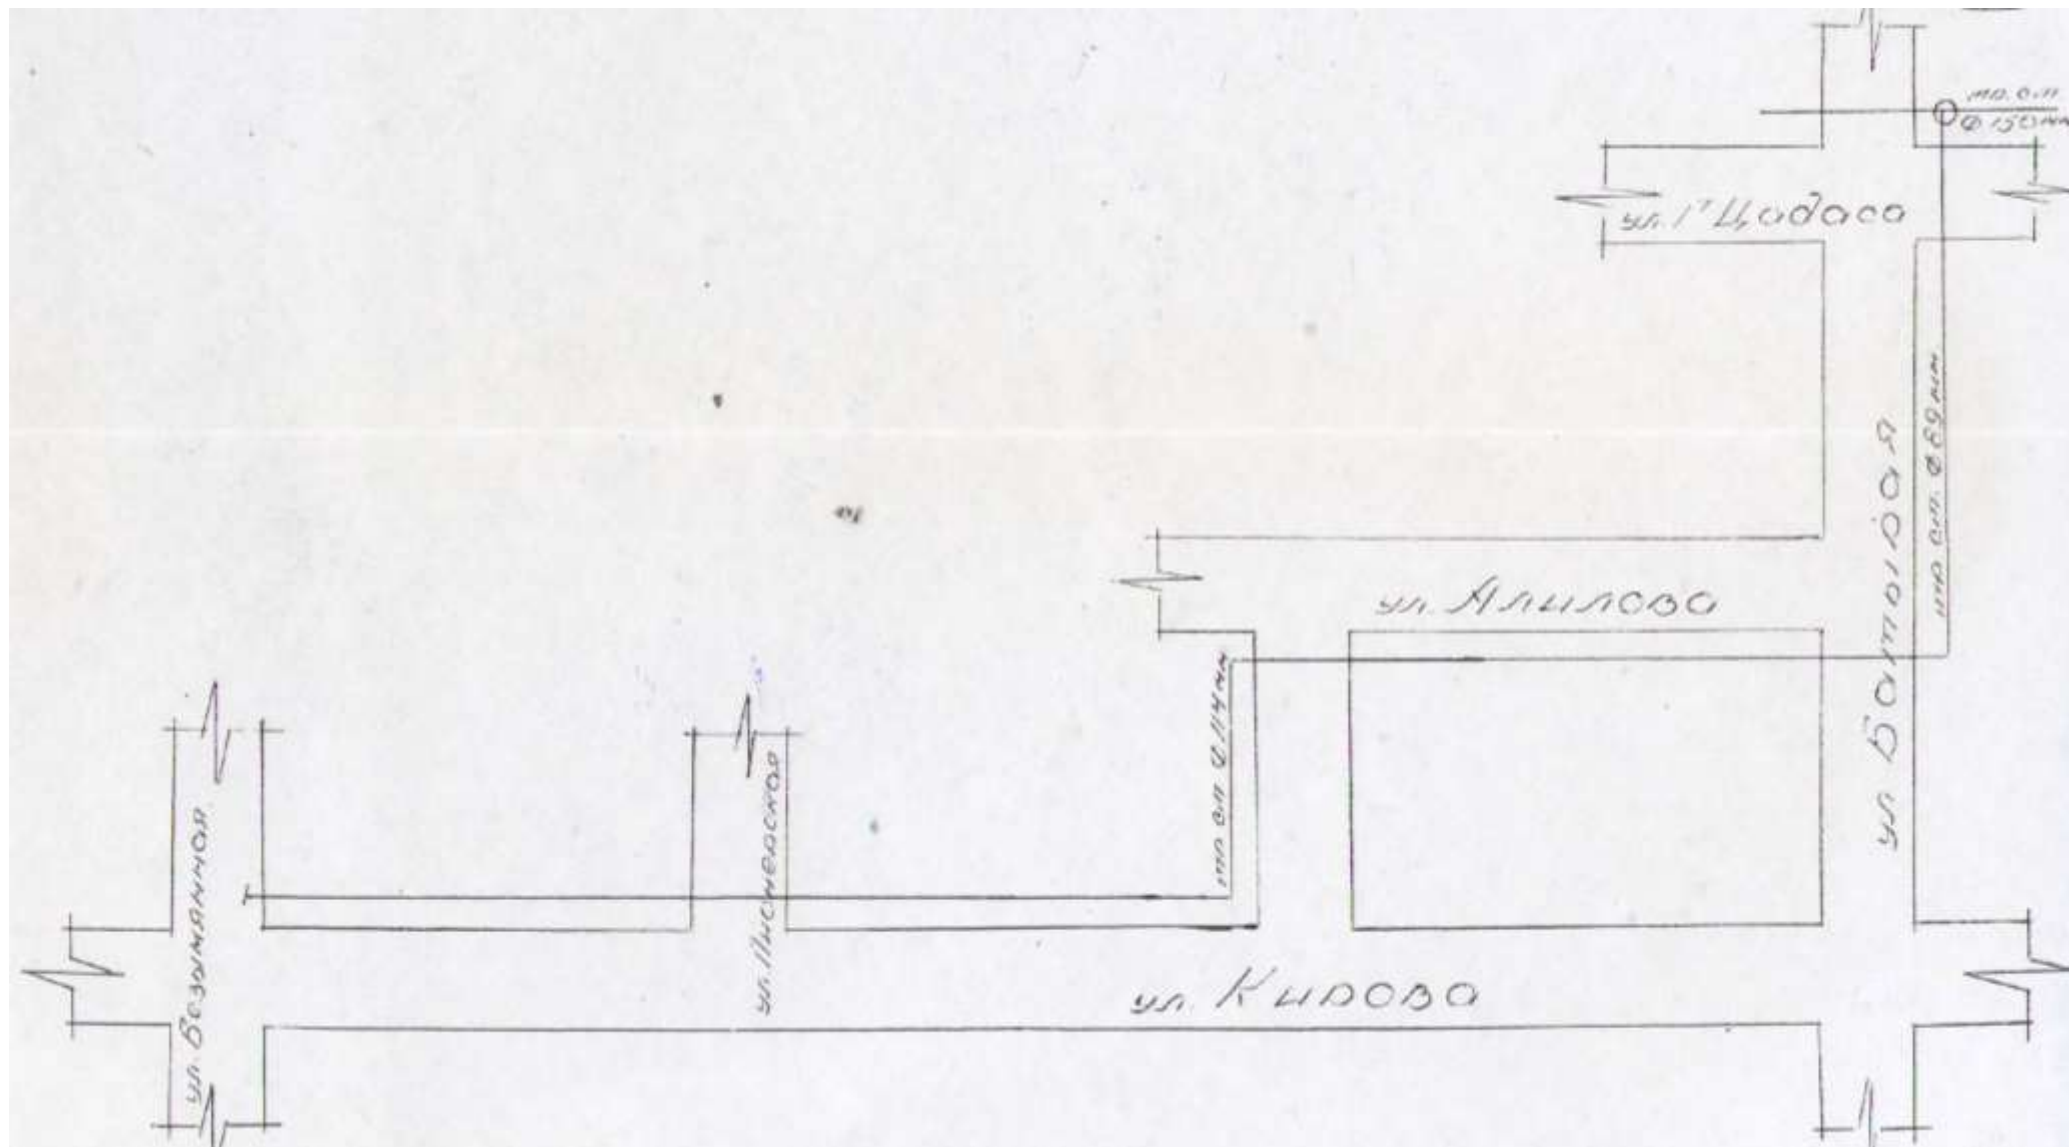
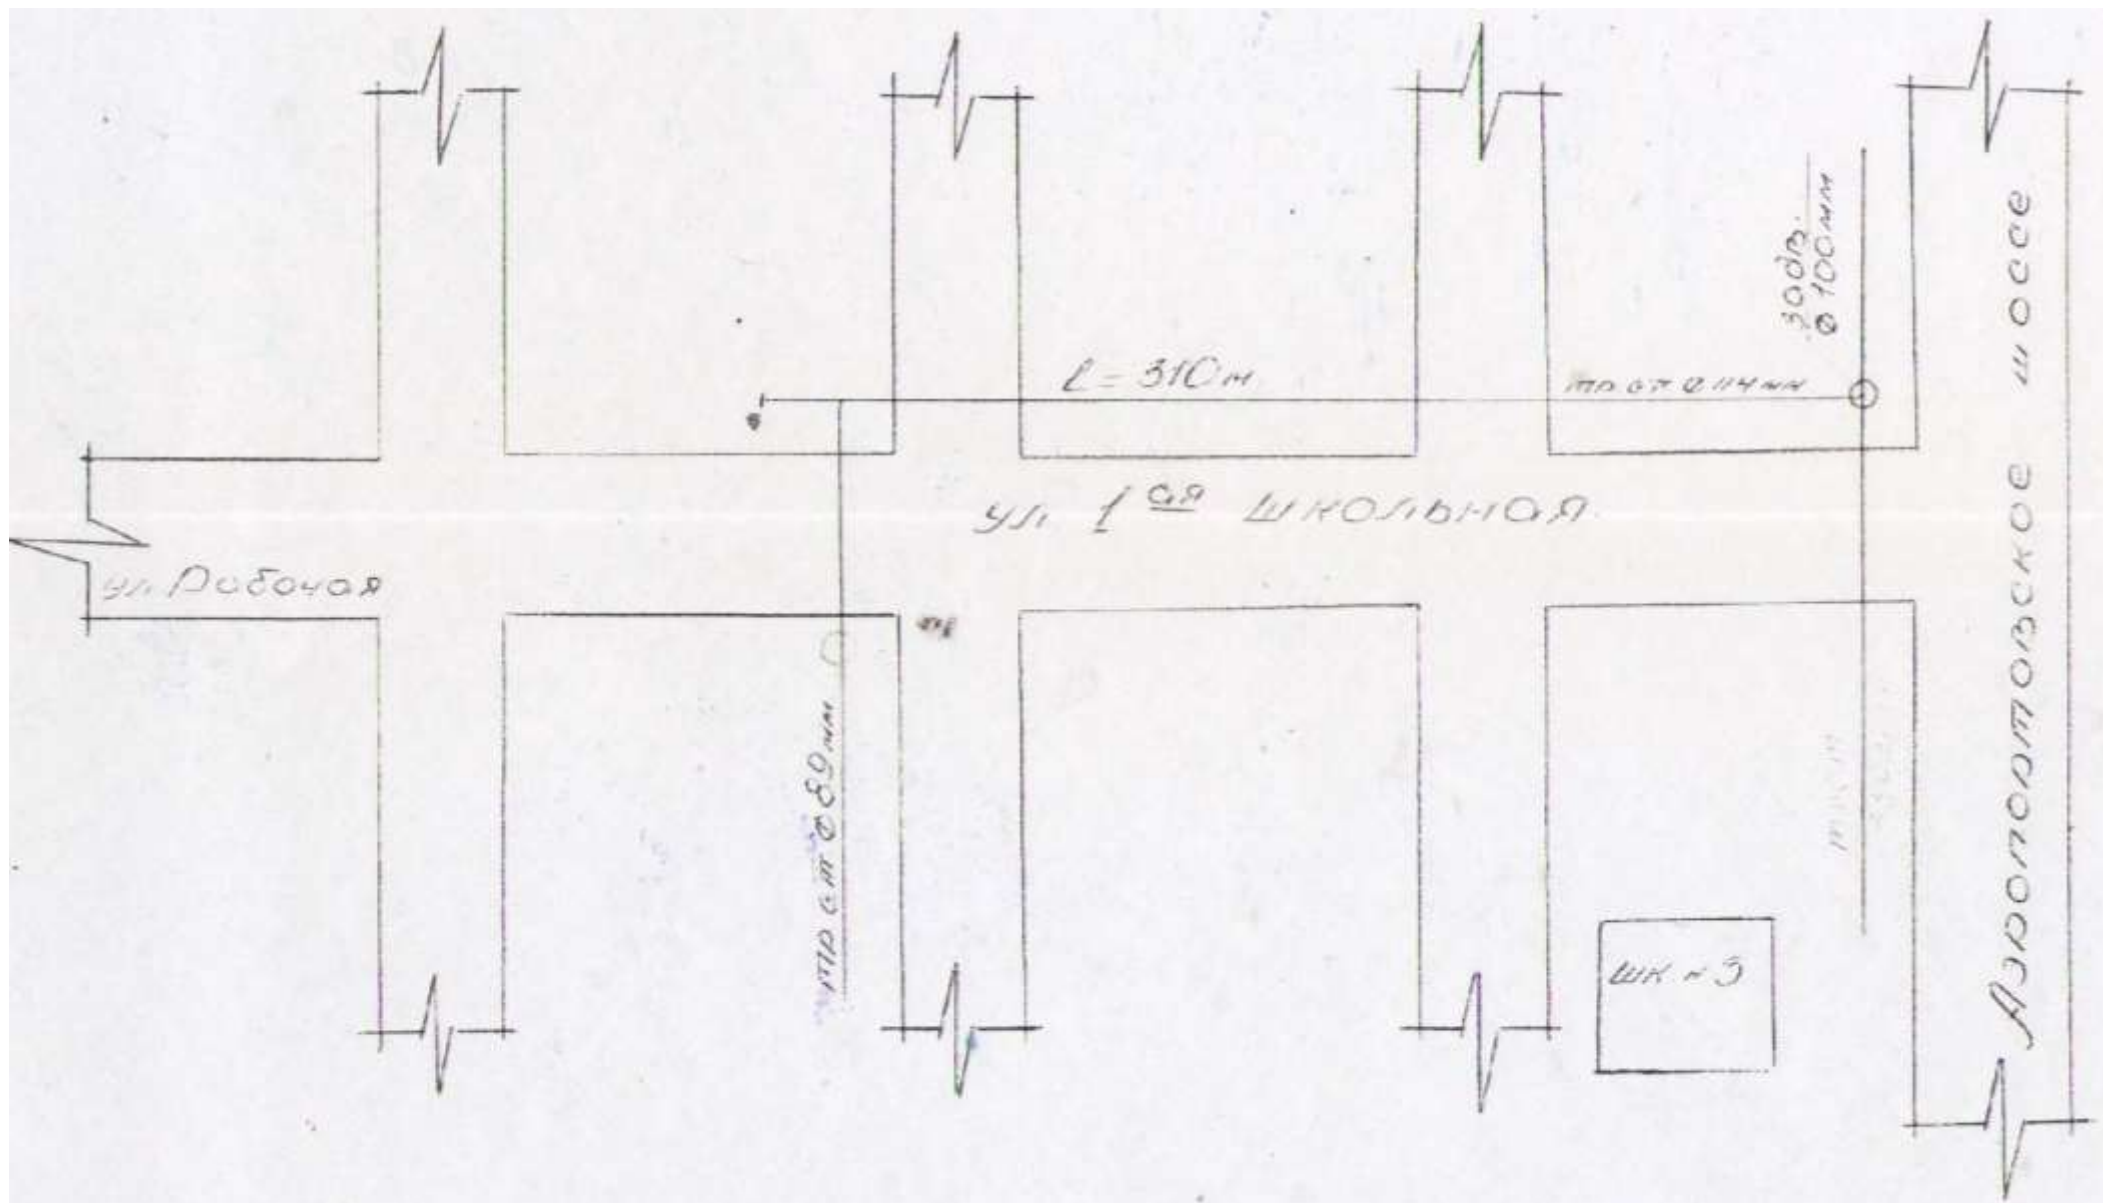




Схема водоснабжения и водоотведения МО ГО «г. Каспийск»

Приложение 148 Исполнительная схема водопровода





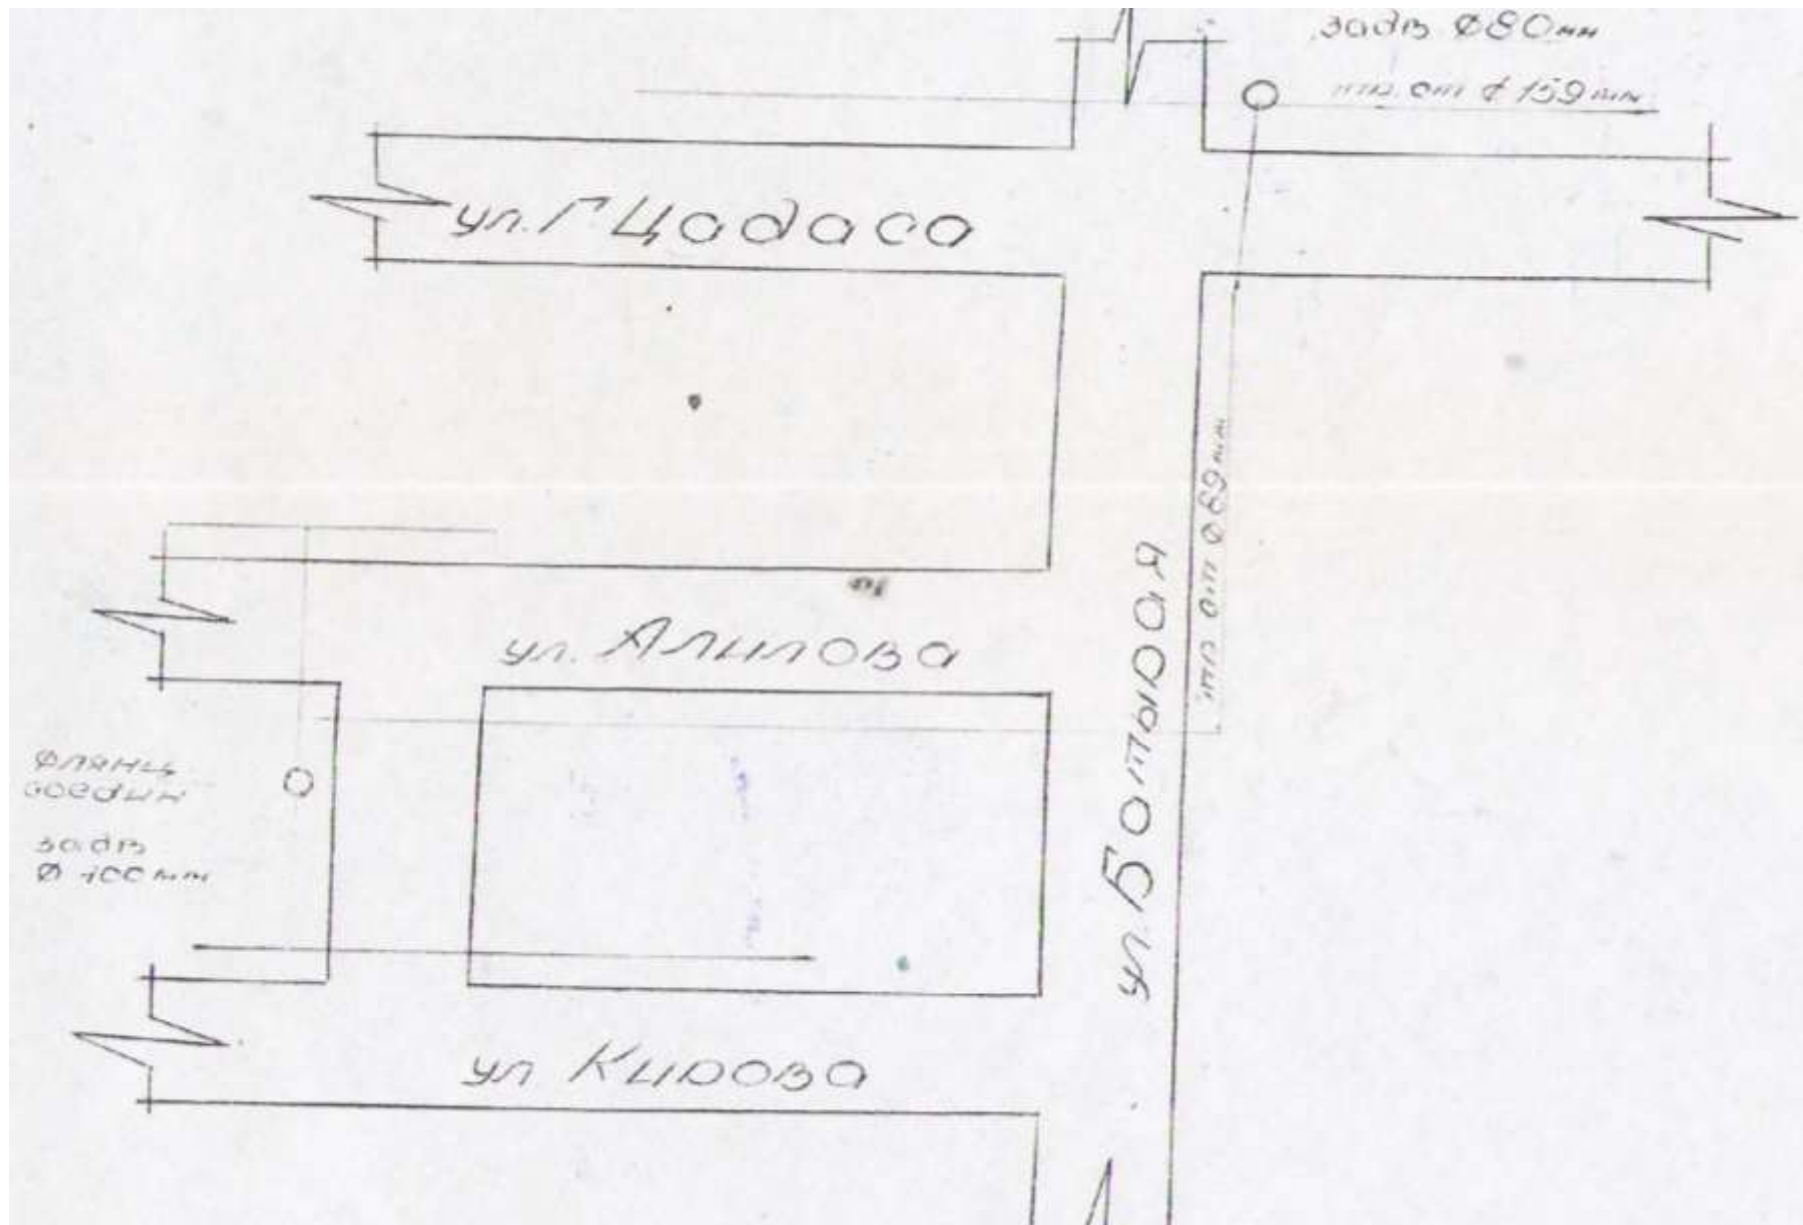
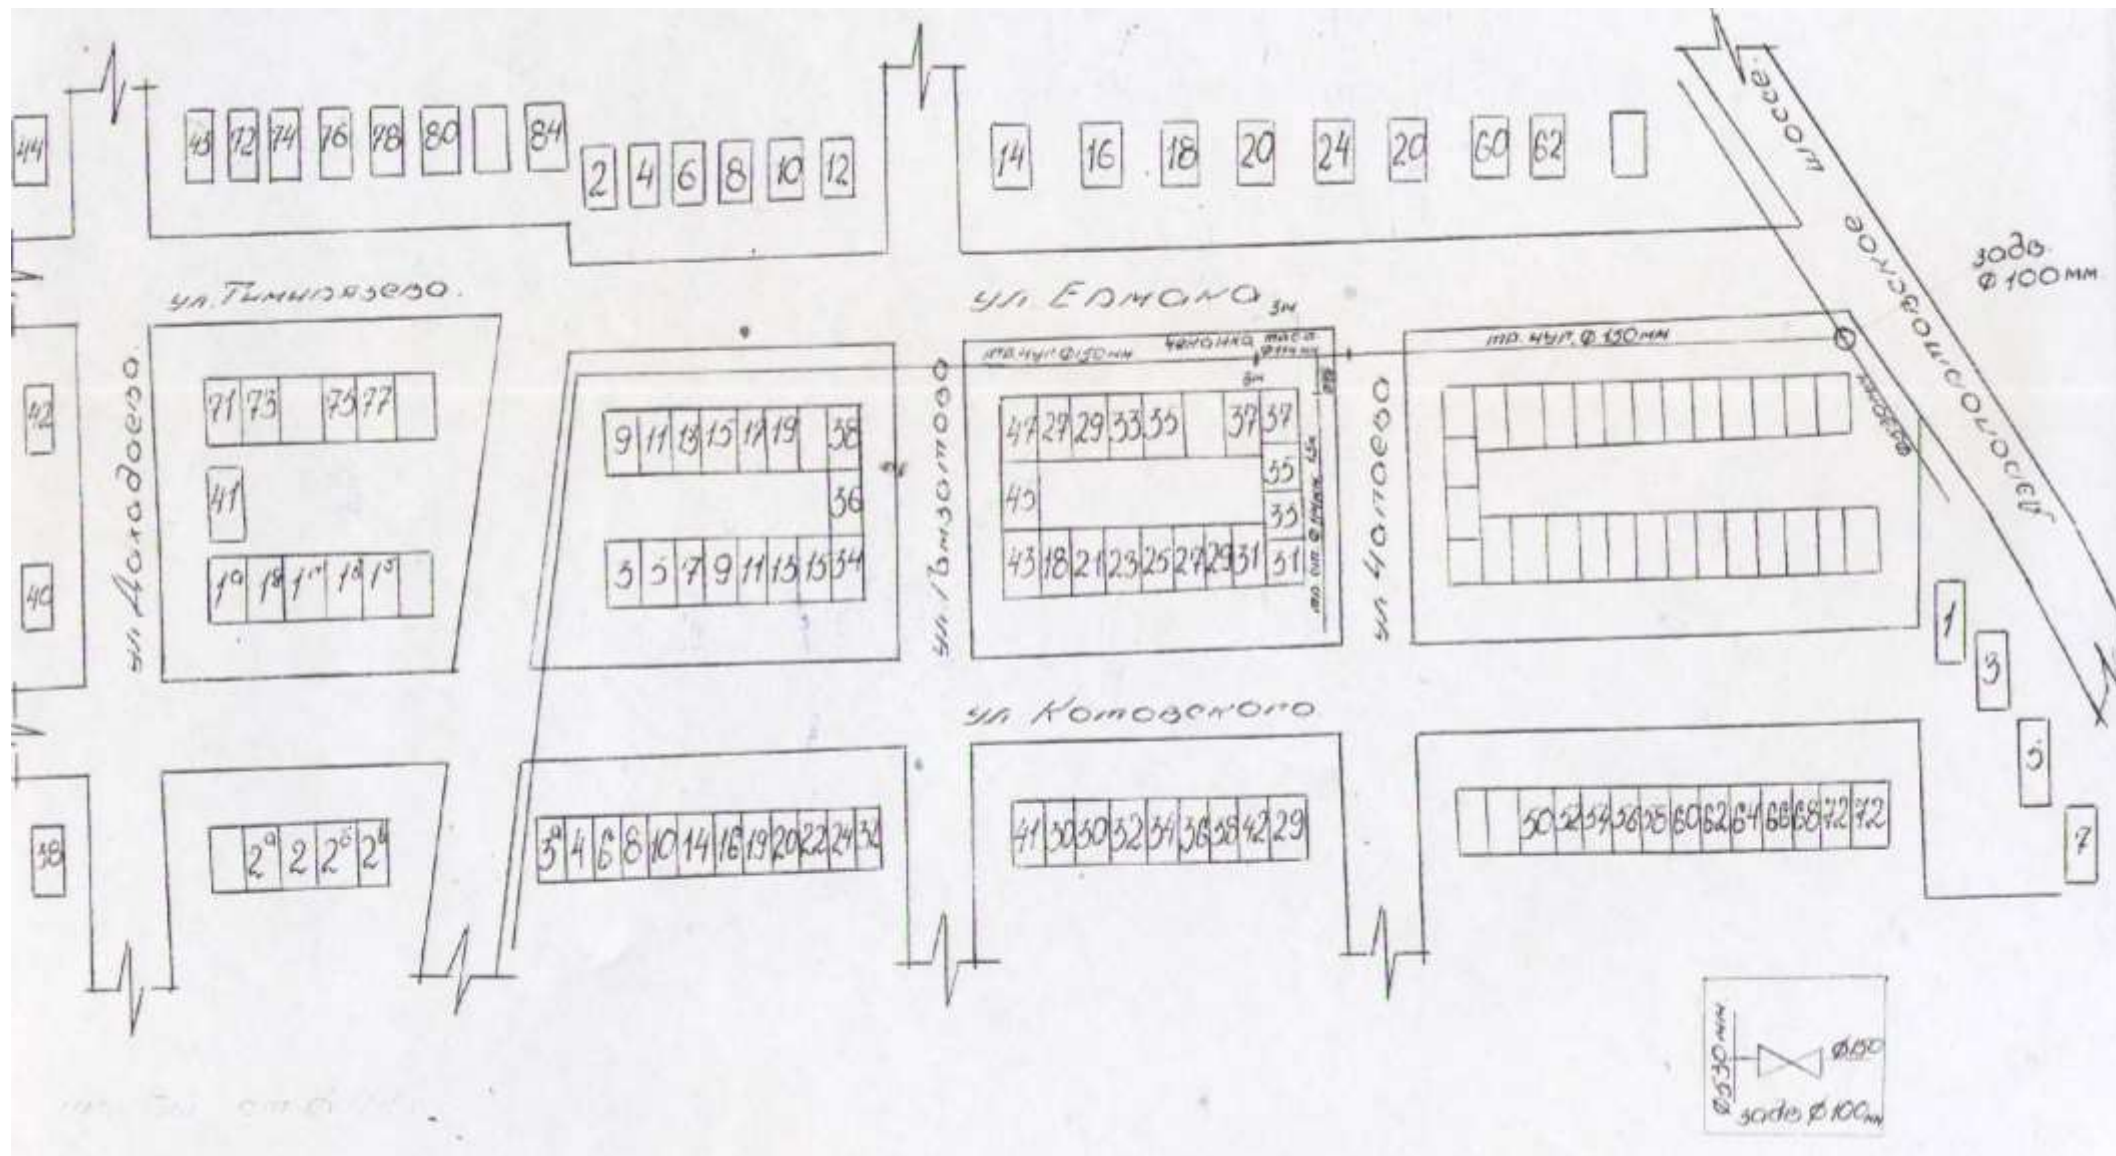


Схема водоснабжения и водоотведения МО ГО «г. Каспийск»

Приложение 151 Исполнительная схема водопровода ул. Ермака, ул. Котовского



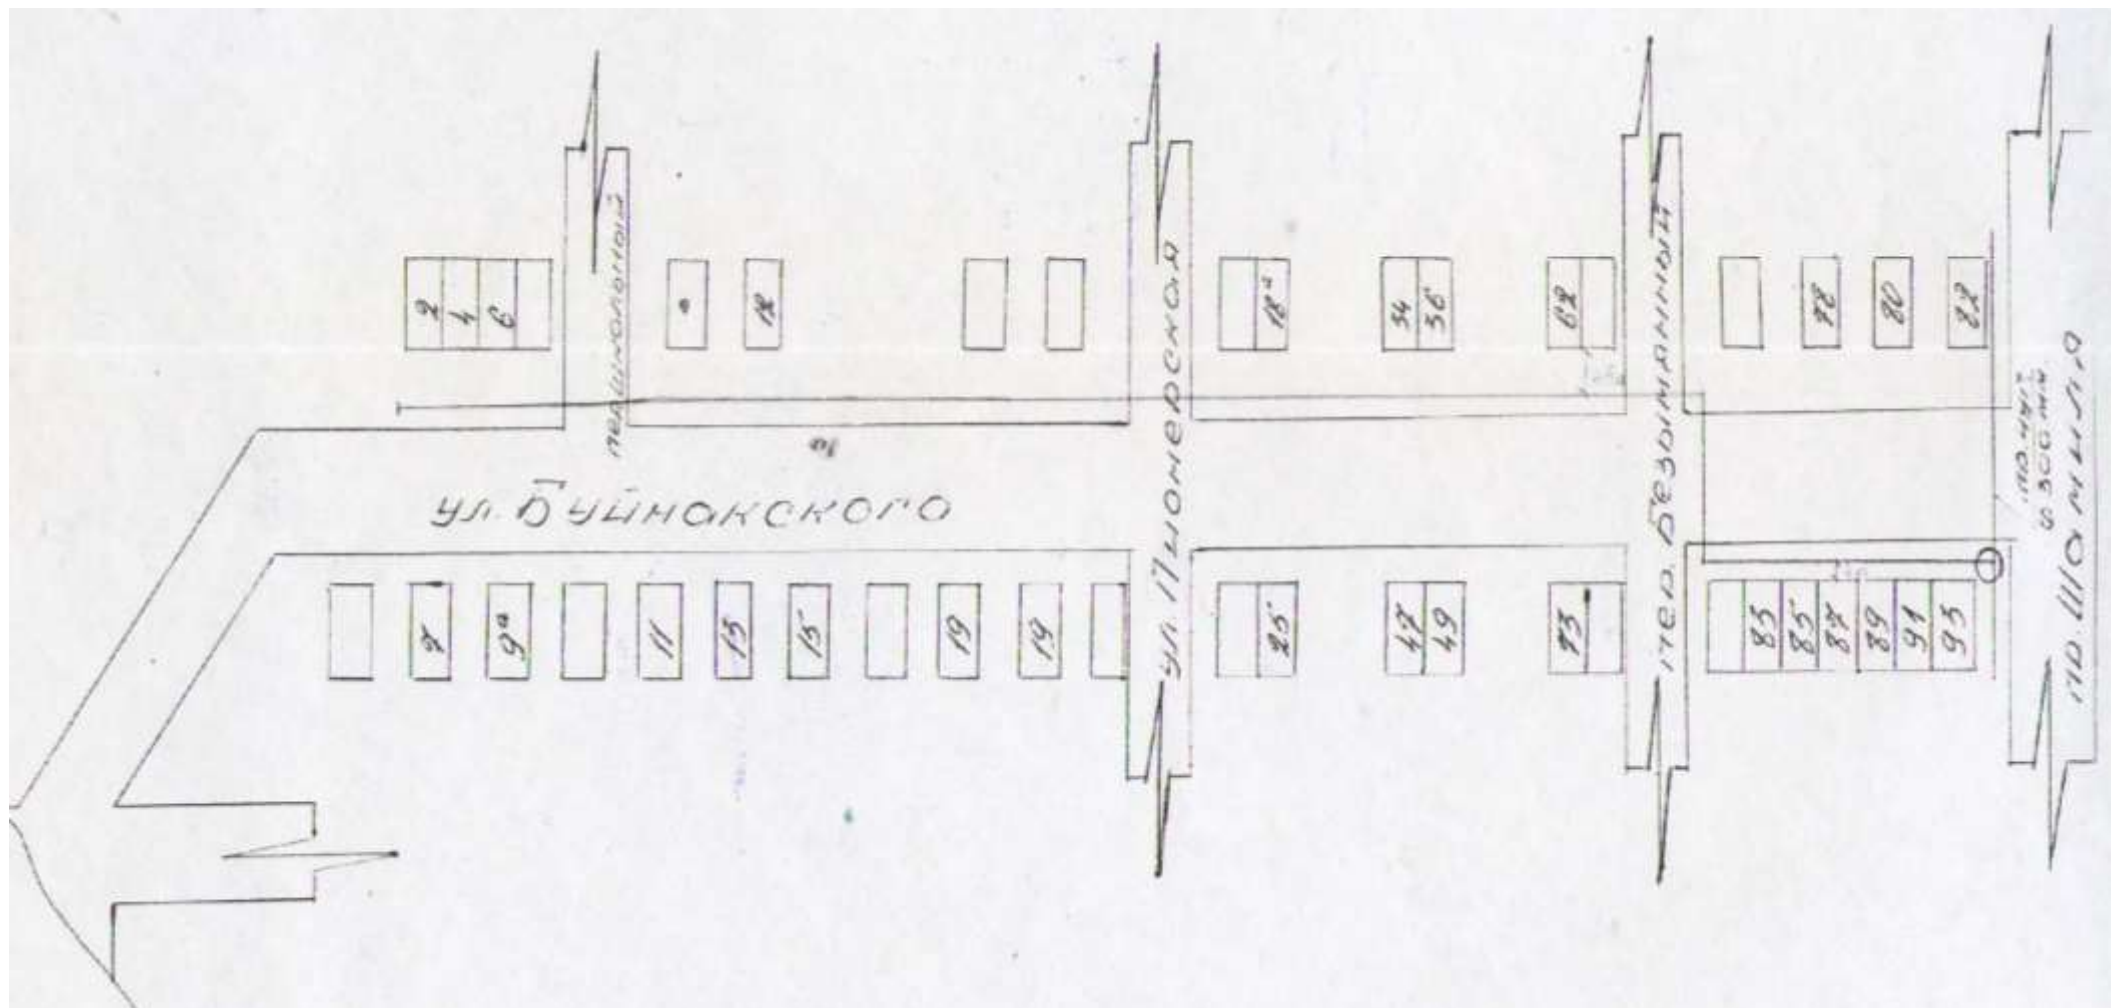


Схема водоснабжения и водоотведения МО ГО «г. Каспийск»

Приложение 153 Исполнительная схема водопровода ул. Лермонтова

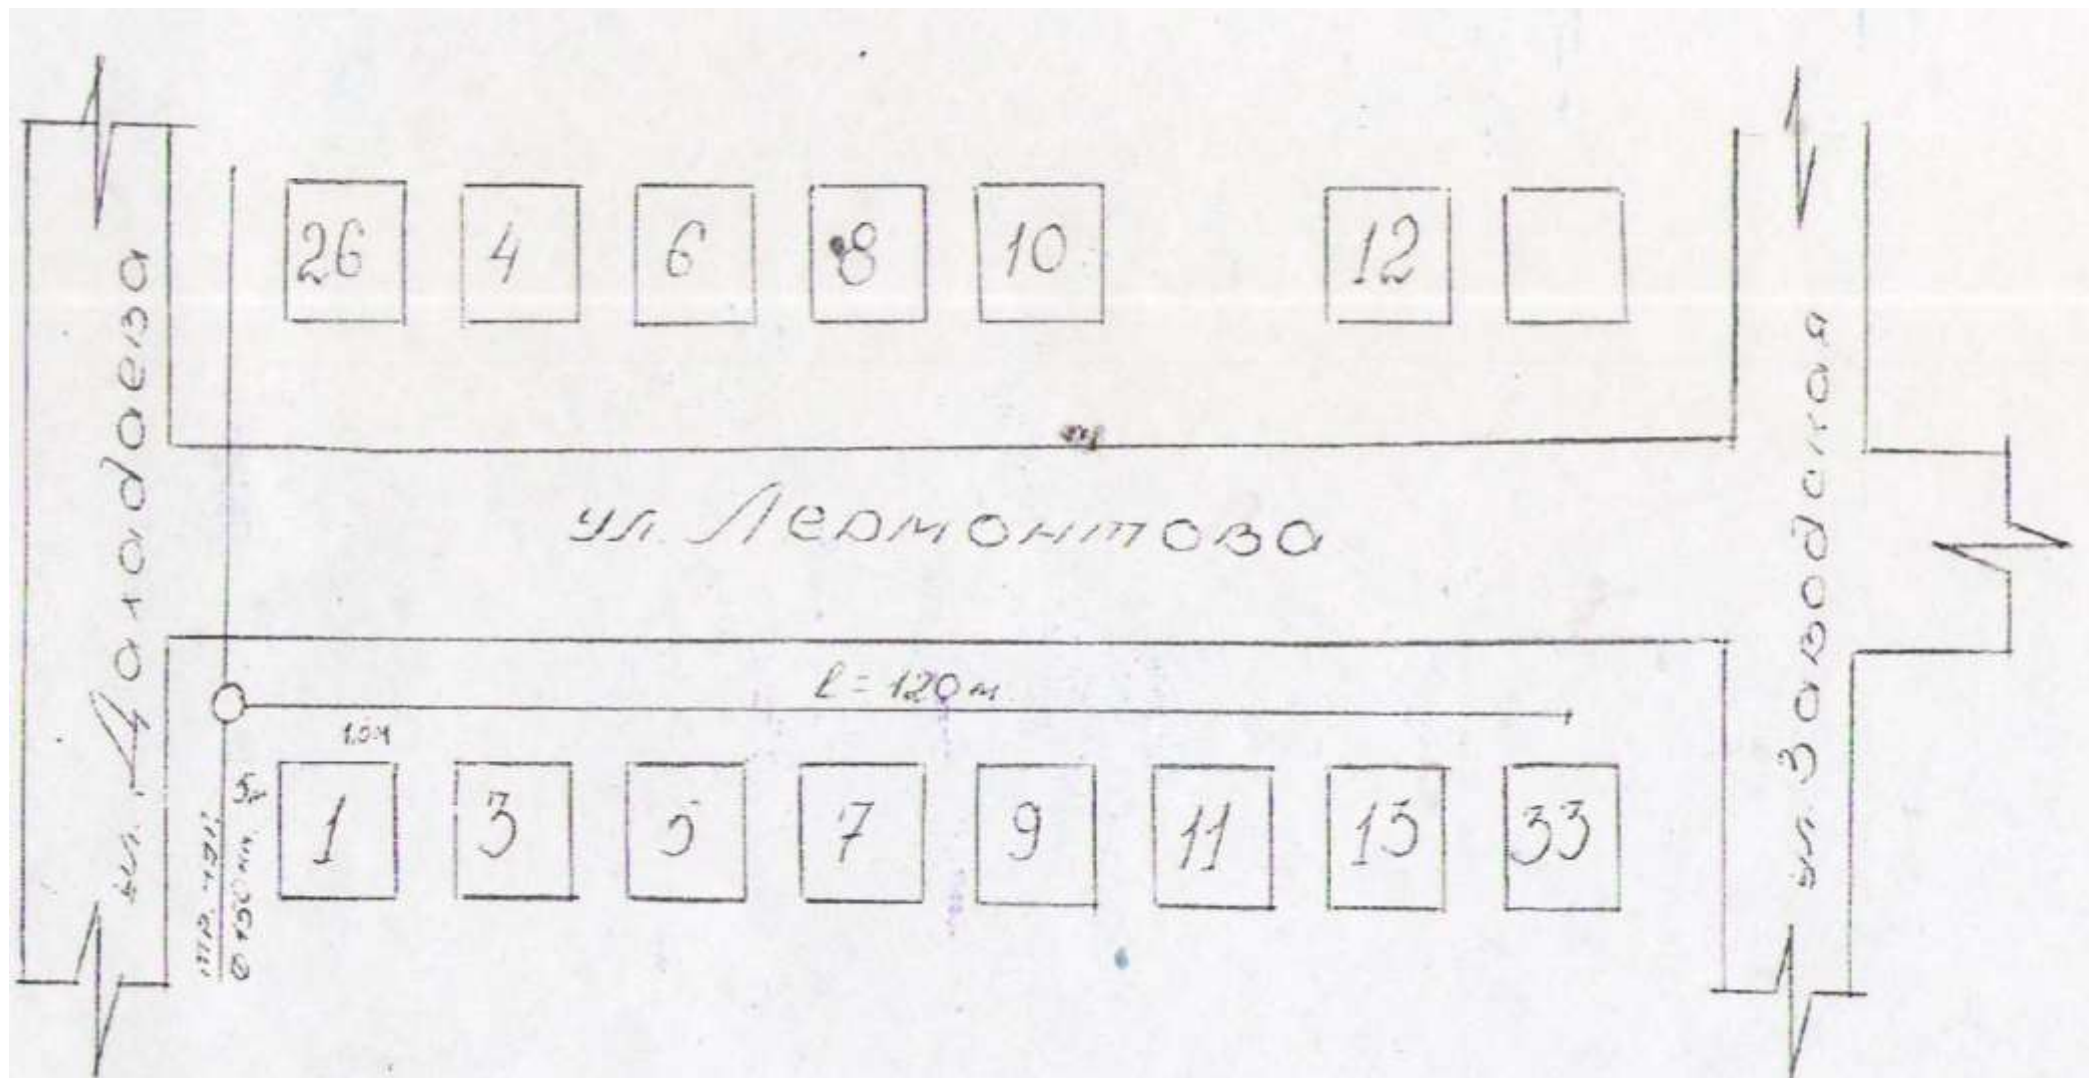


Схема водоснабжения и водоотведения МО ГО «г. Каспийск»

Приложение 154 Исполнительная схема водопровода ул. Г. Цадасы

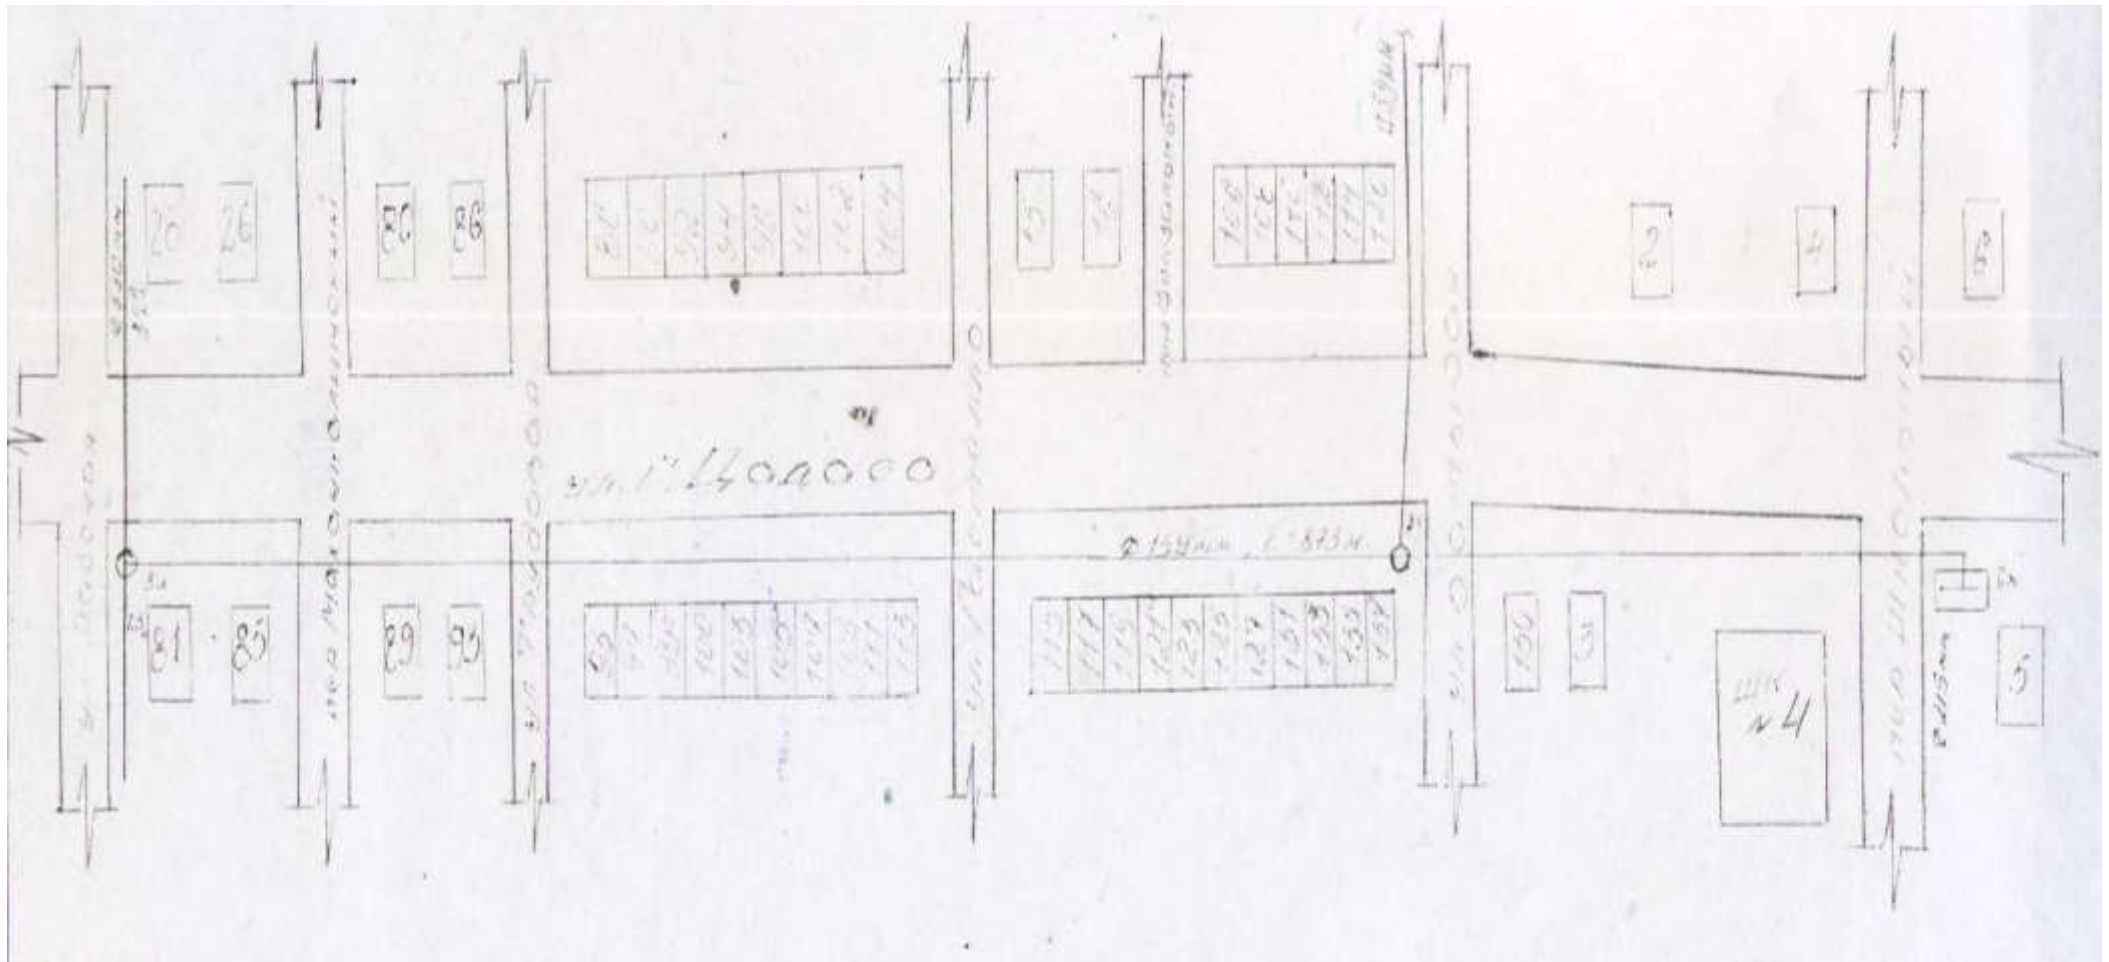


Схема водоснабжения и водоотведения МО ГО «г. Каспийск»

Приложение 155 Исполнительная схема водопровода ул. Г. Цадасы

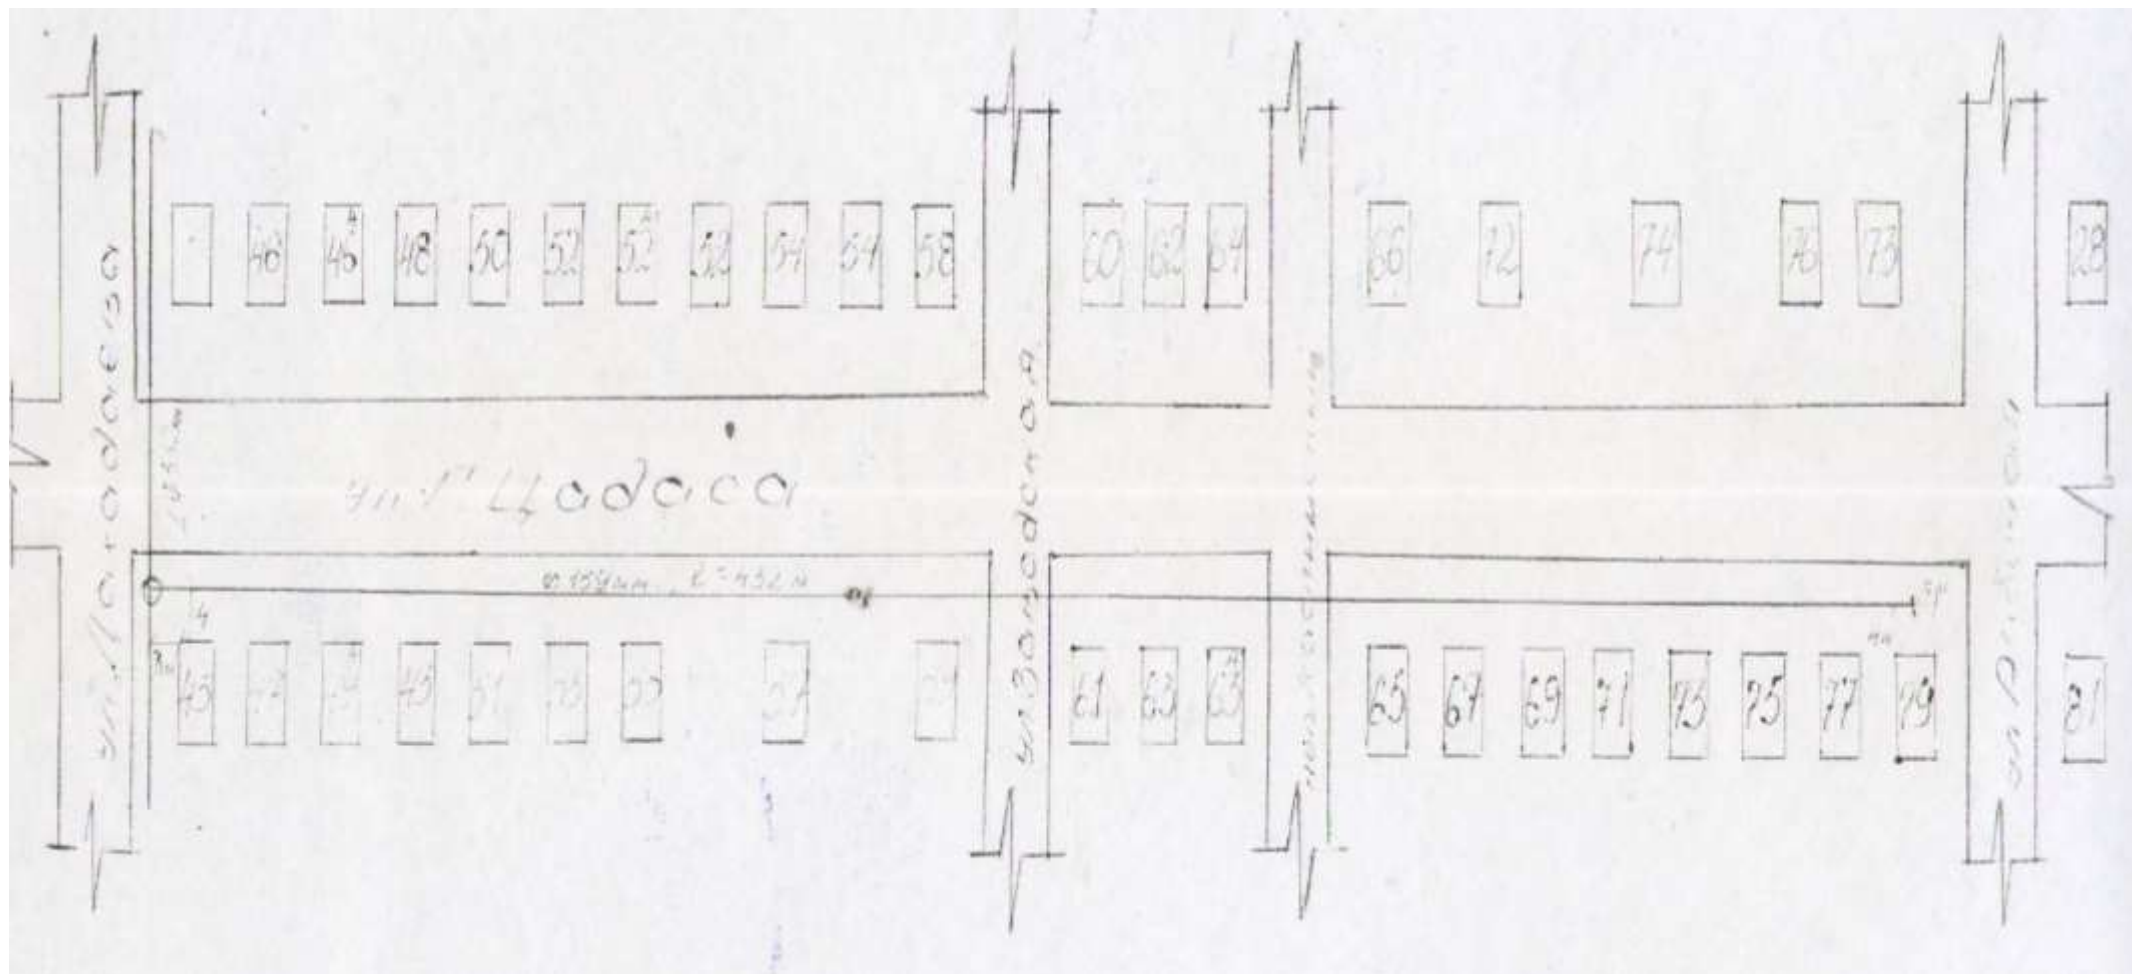




Схема водоснабжения и водоотведения МО ГО «г. Каспийск»

Приложение 156 Исполнительная схема водопровода ул. Циалковского



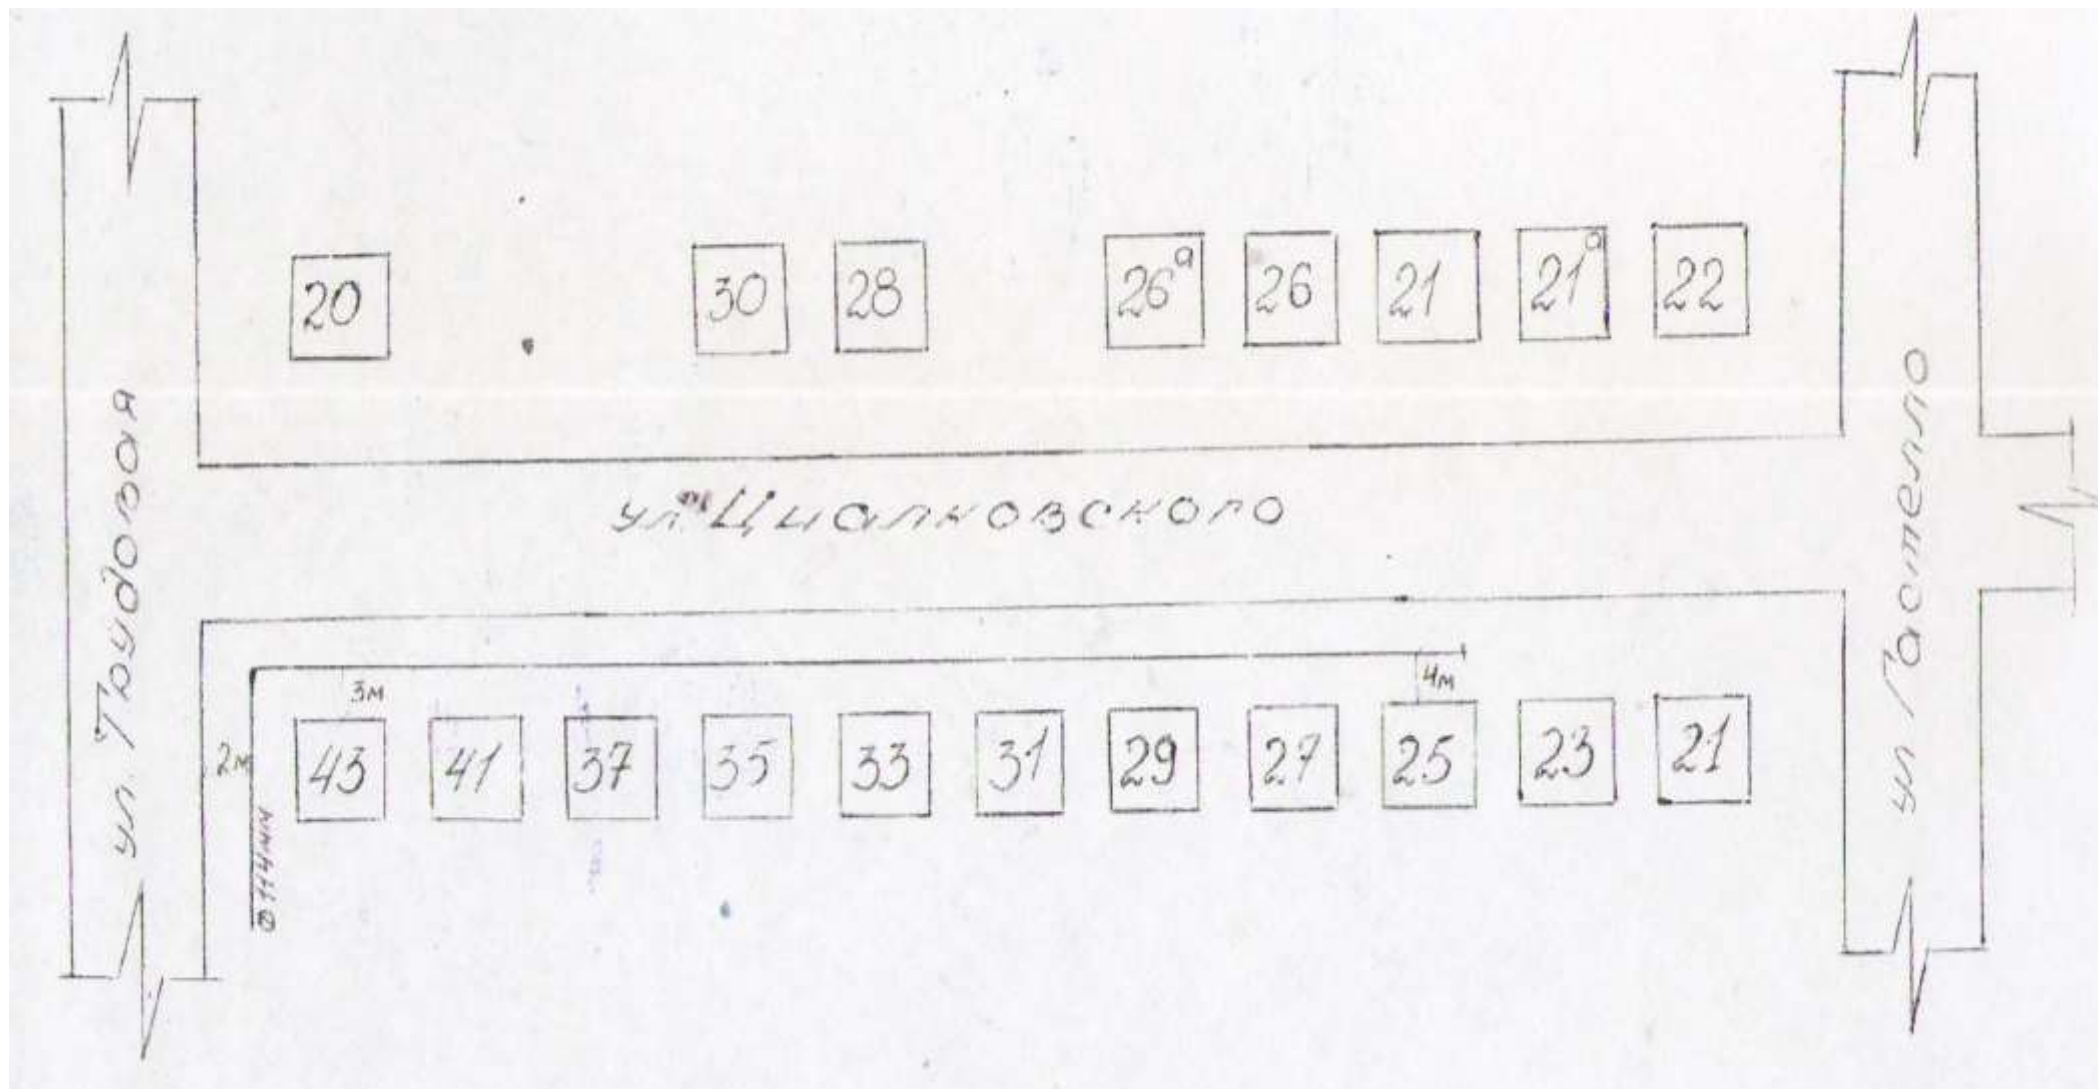



Схема водоснабжения и водоотведения МО ГО «г. Каспийск»


Приложение 157 Исполнительная схема водопровода пер. Мичурина

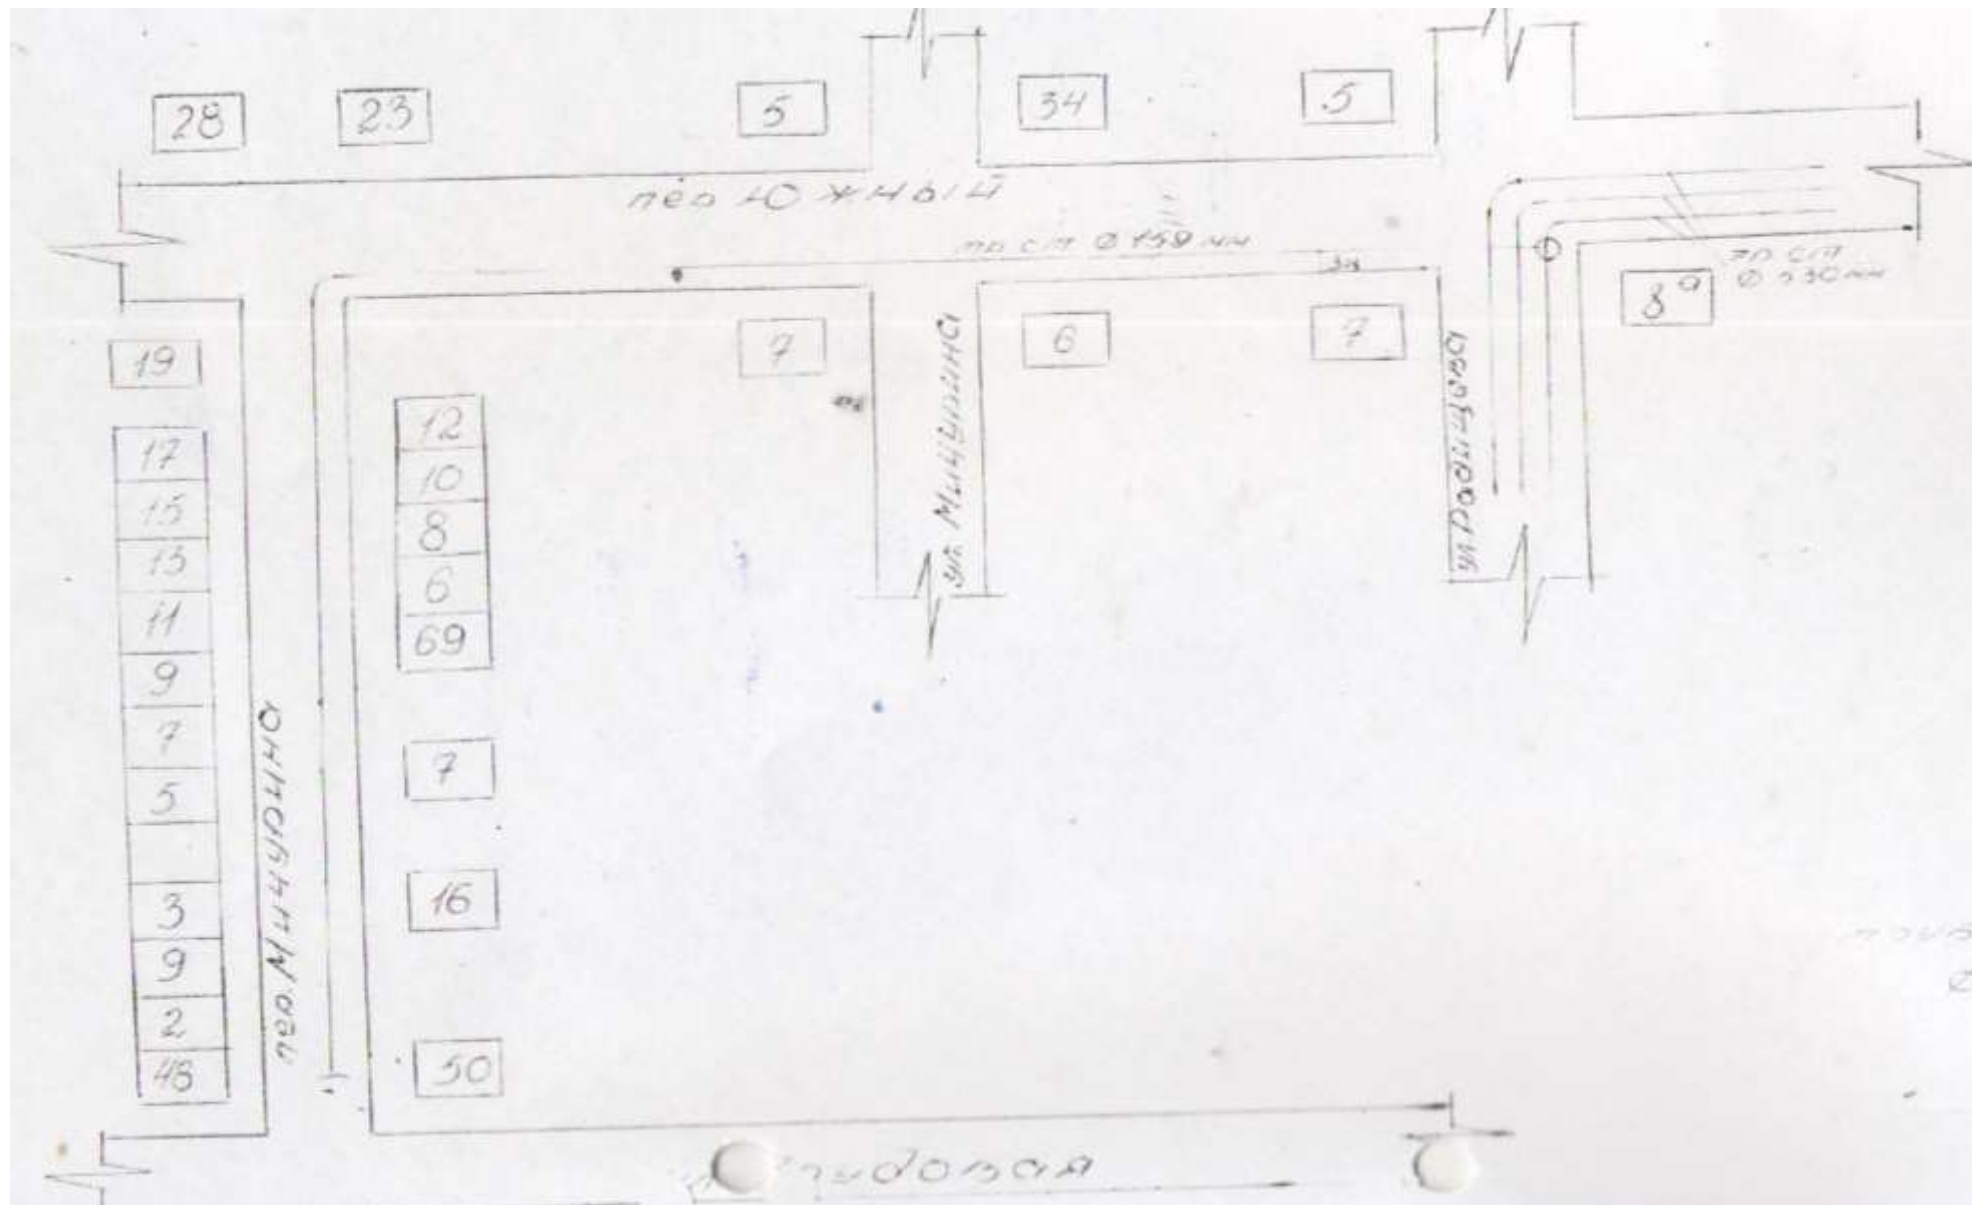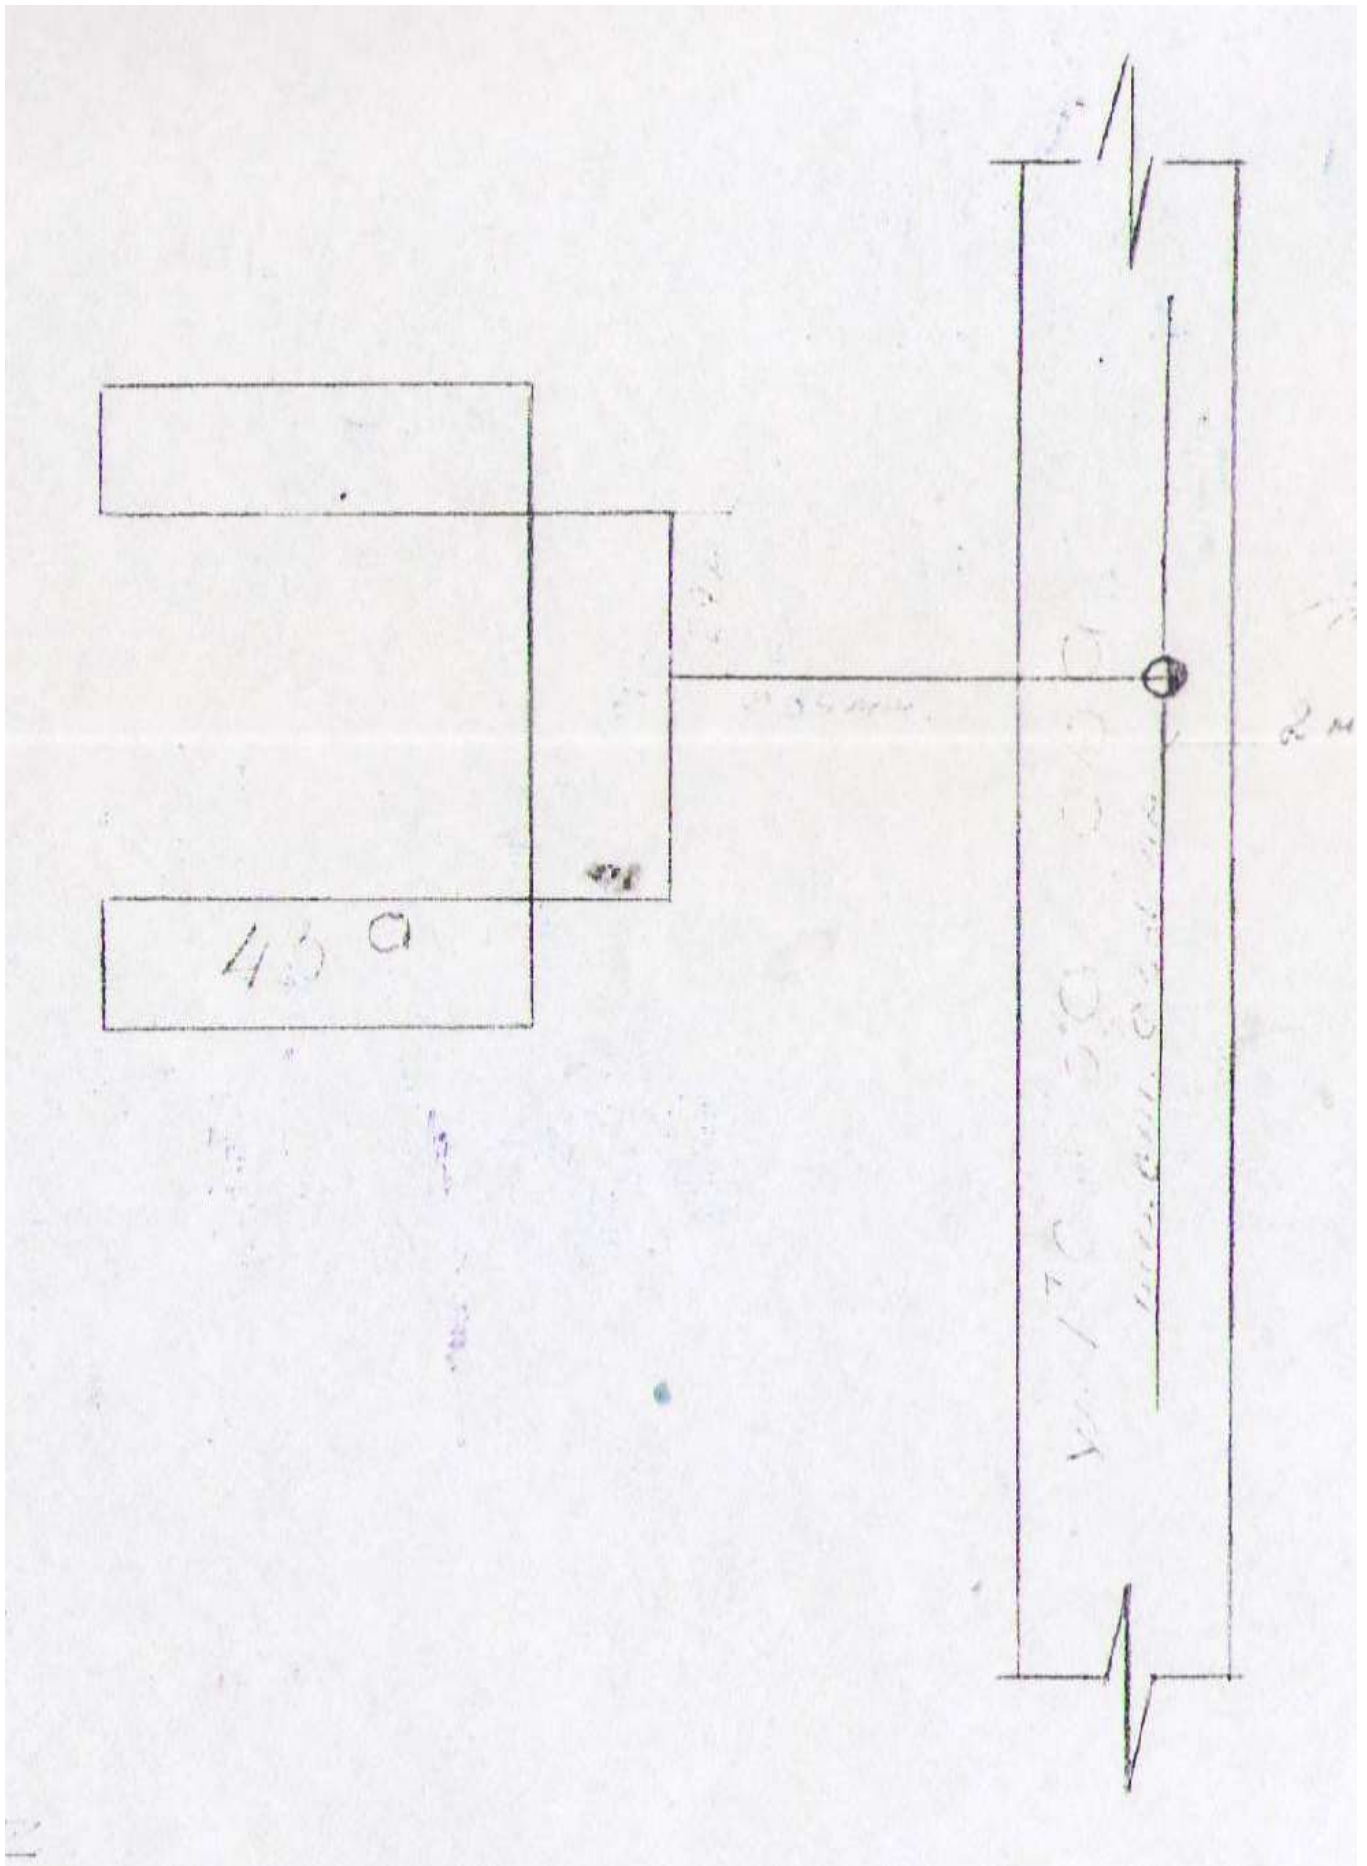

Приложение 158 Исполнительная схема водопровода ул. Гамзатова 43 а



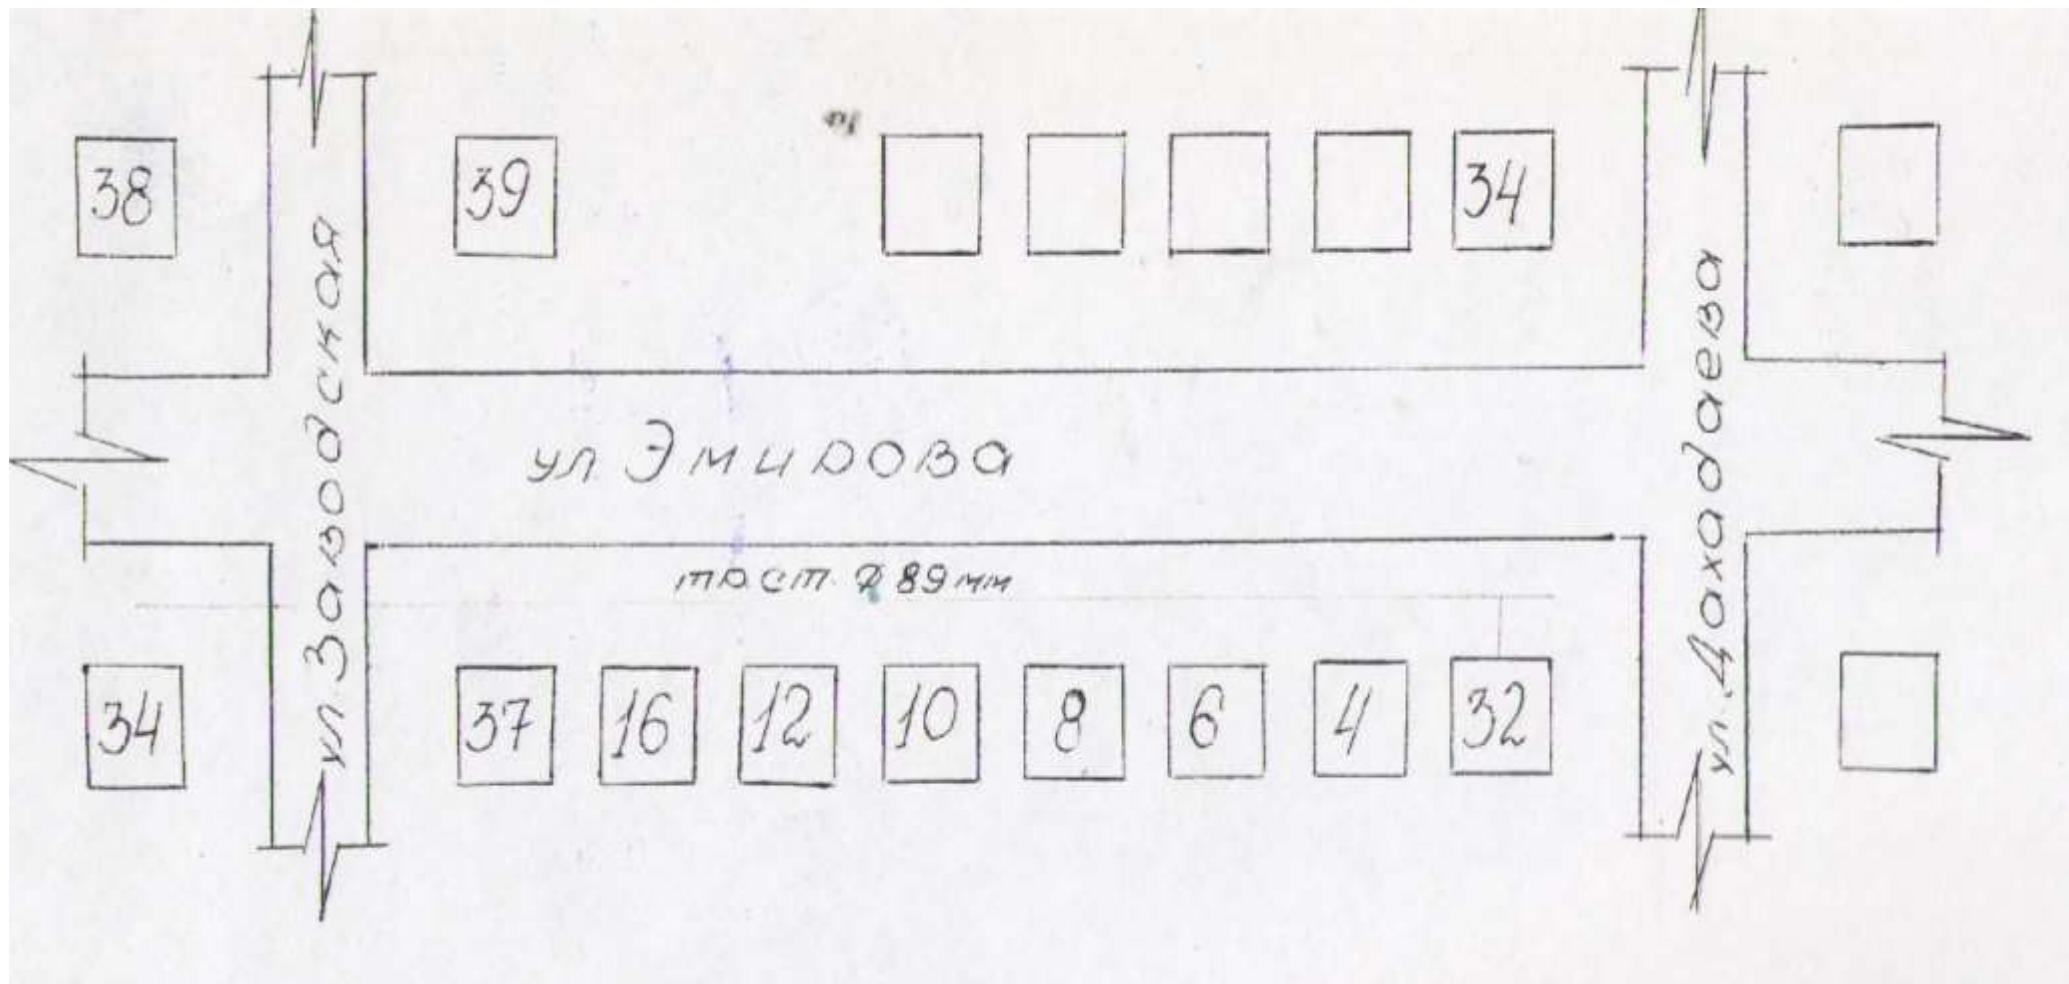

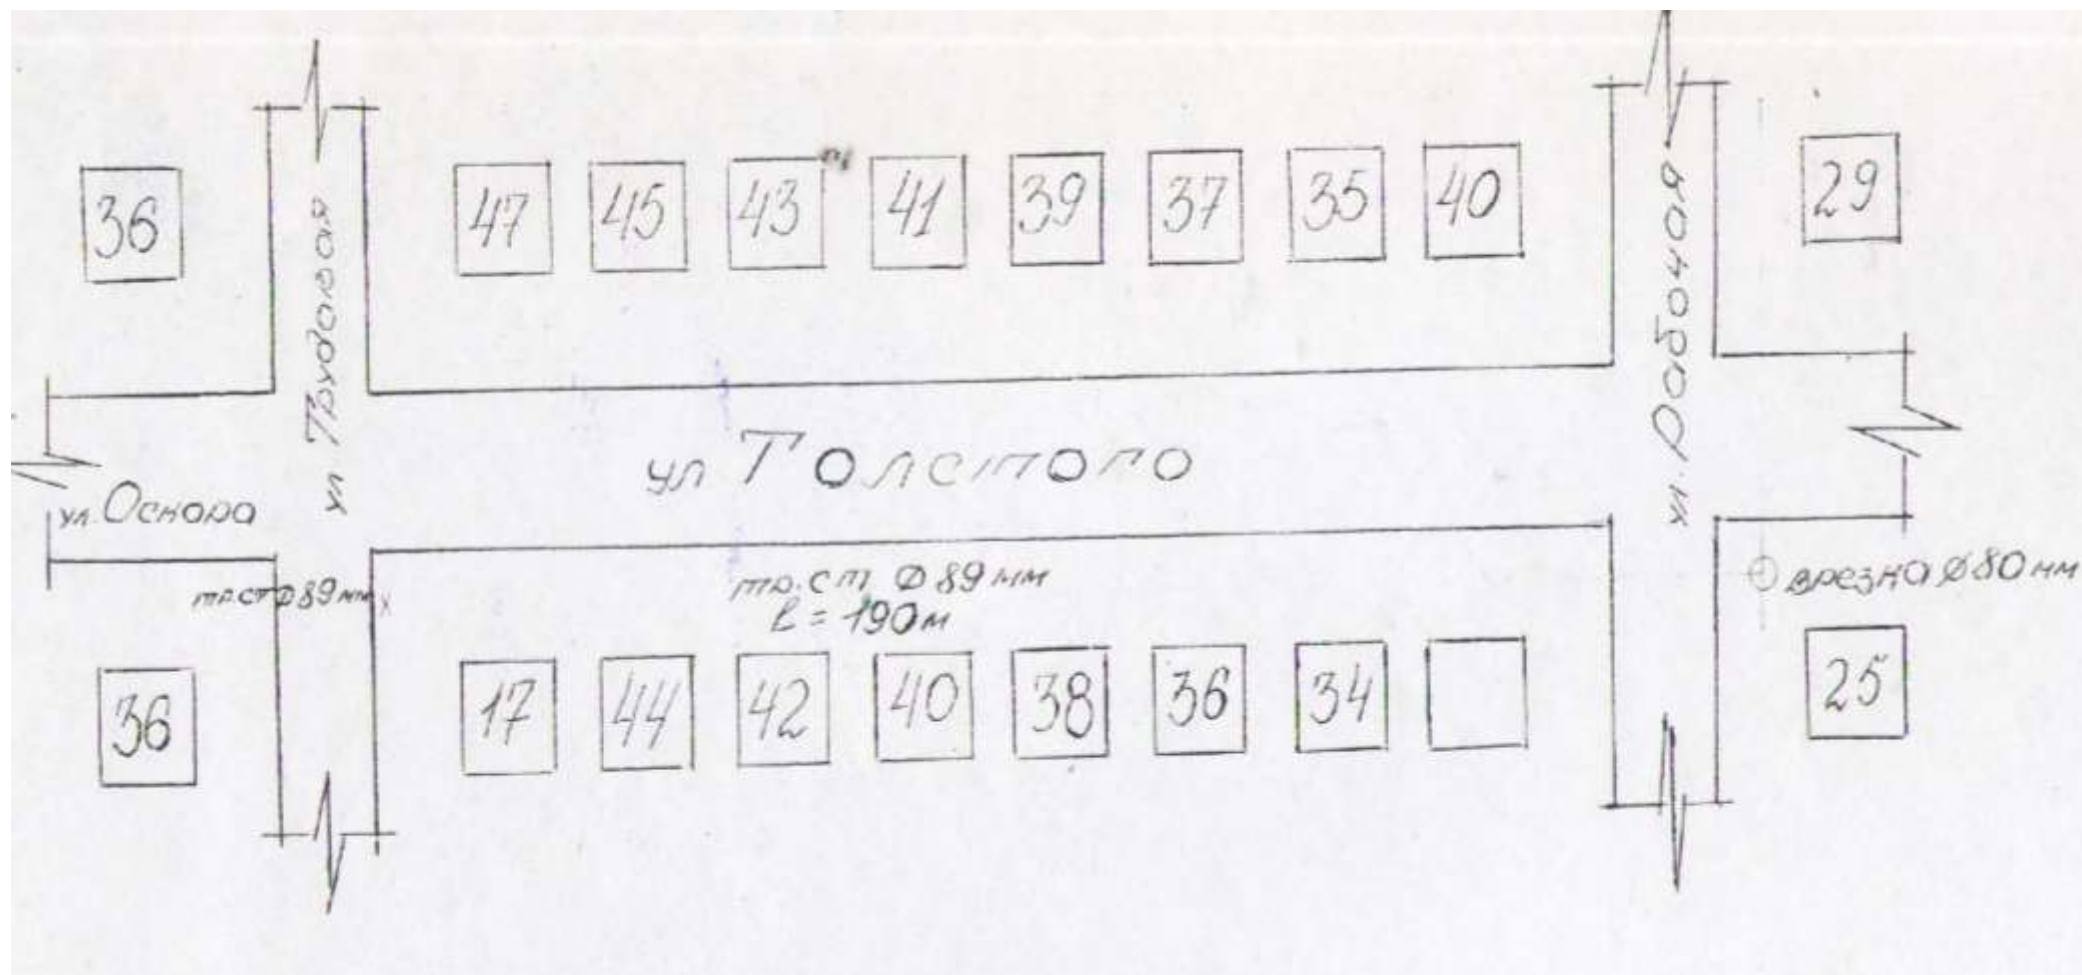


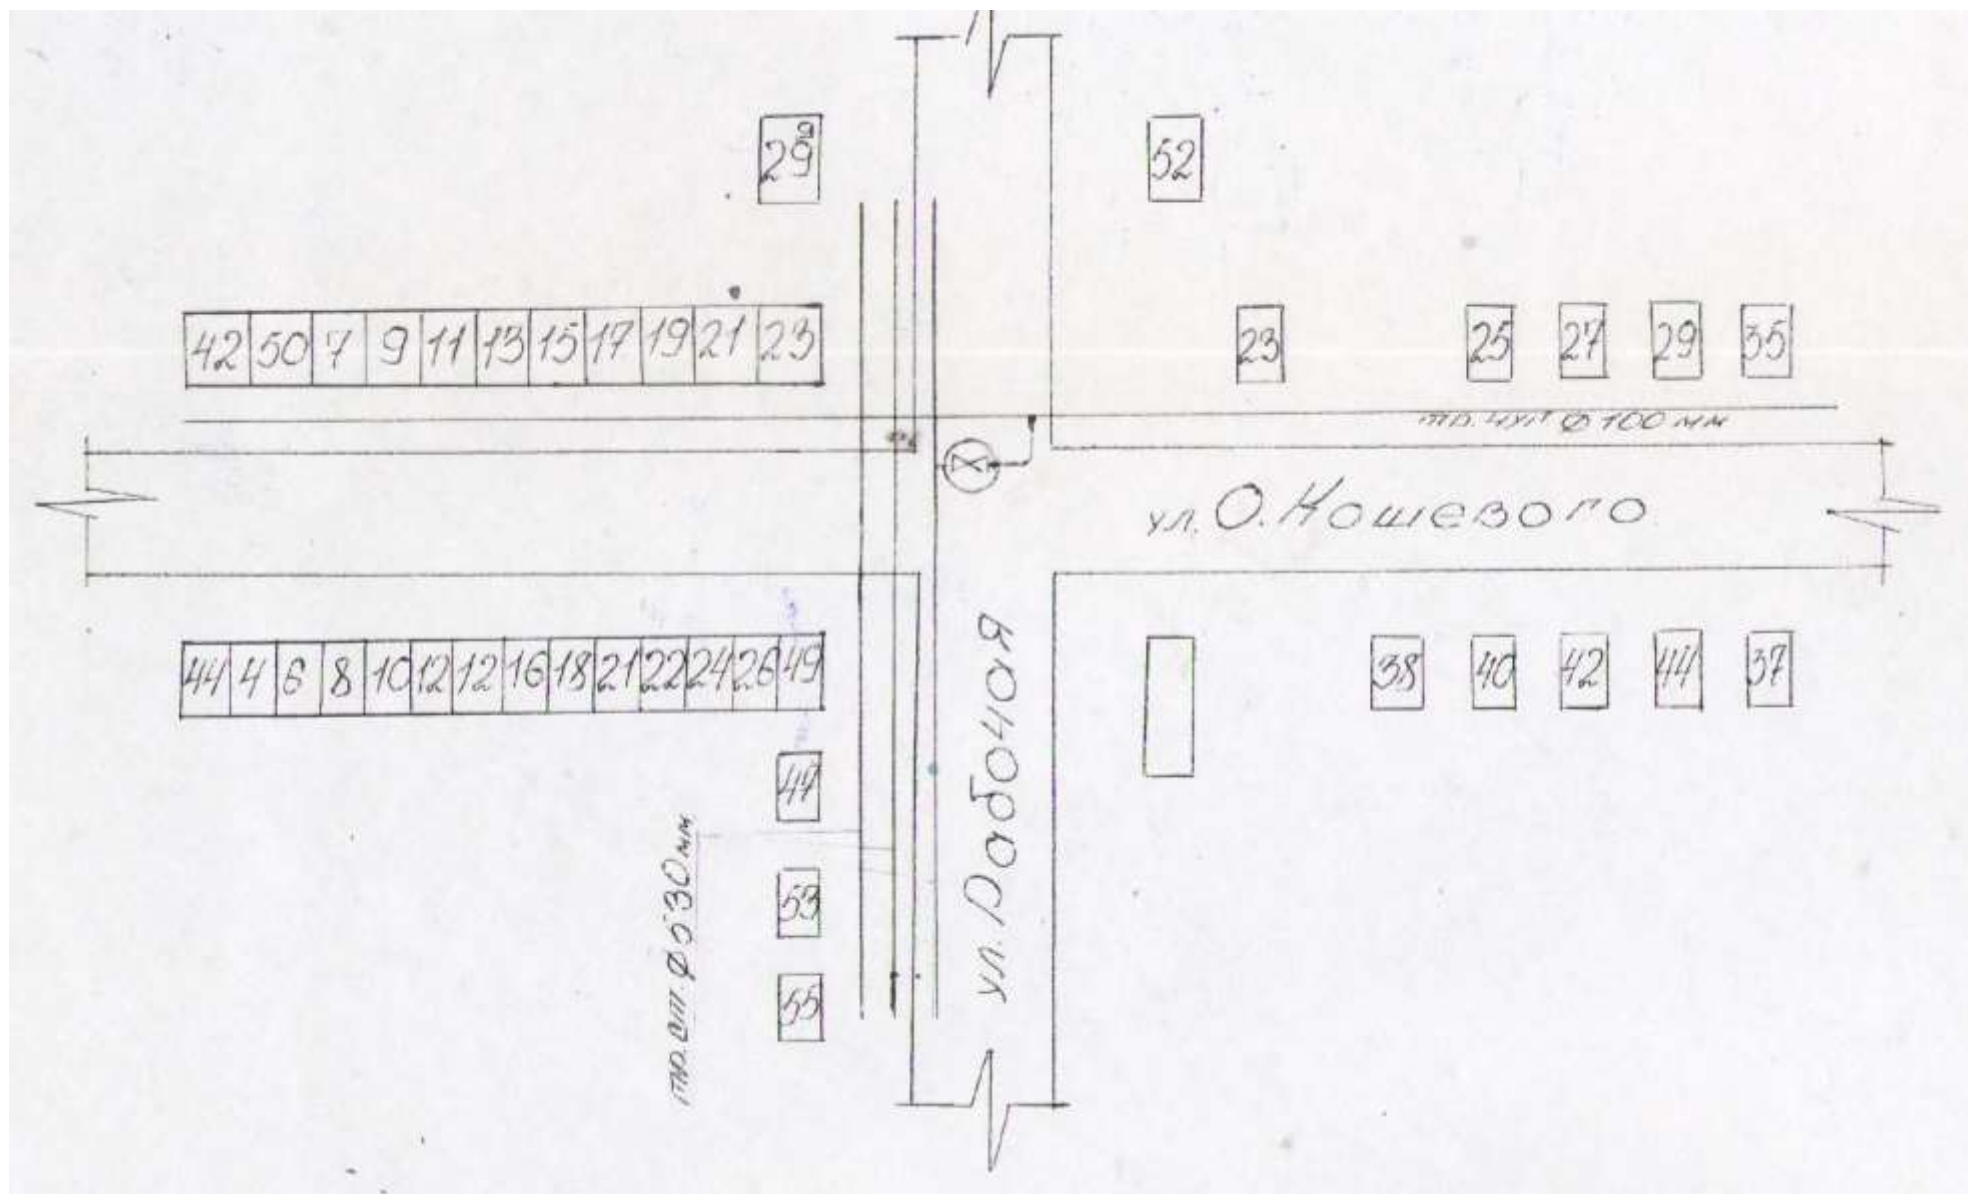


Схема водоснабжения и водоотведения МО ГО «г. Каспийск»

Приложение 162 Исполнительная схема водопровода детский сад № 25

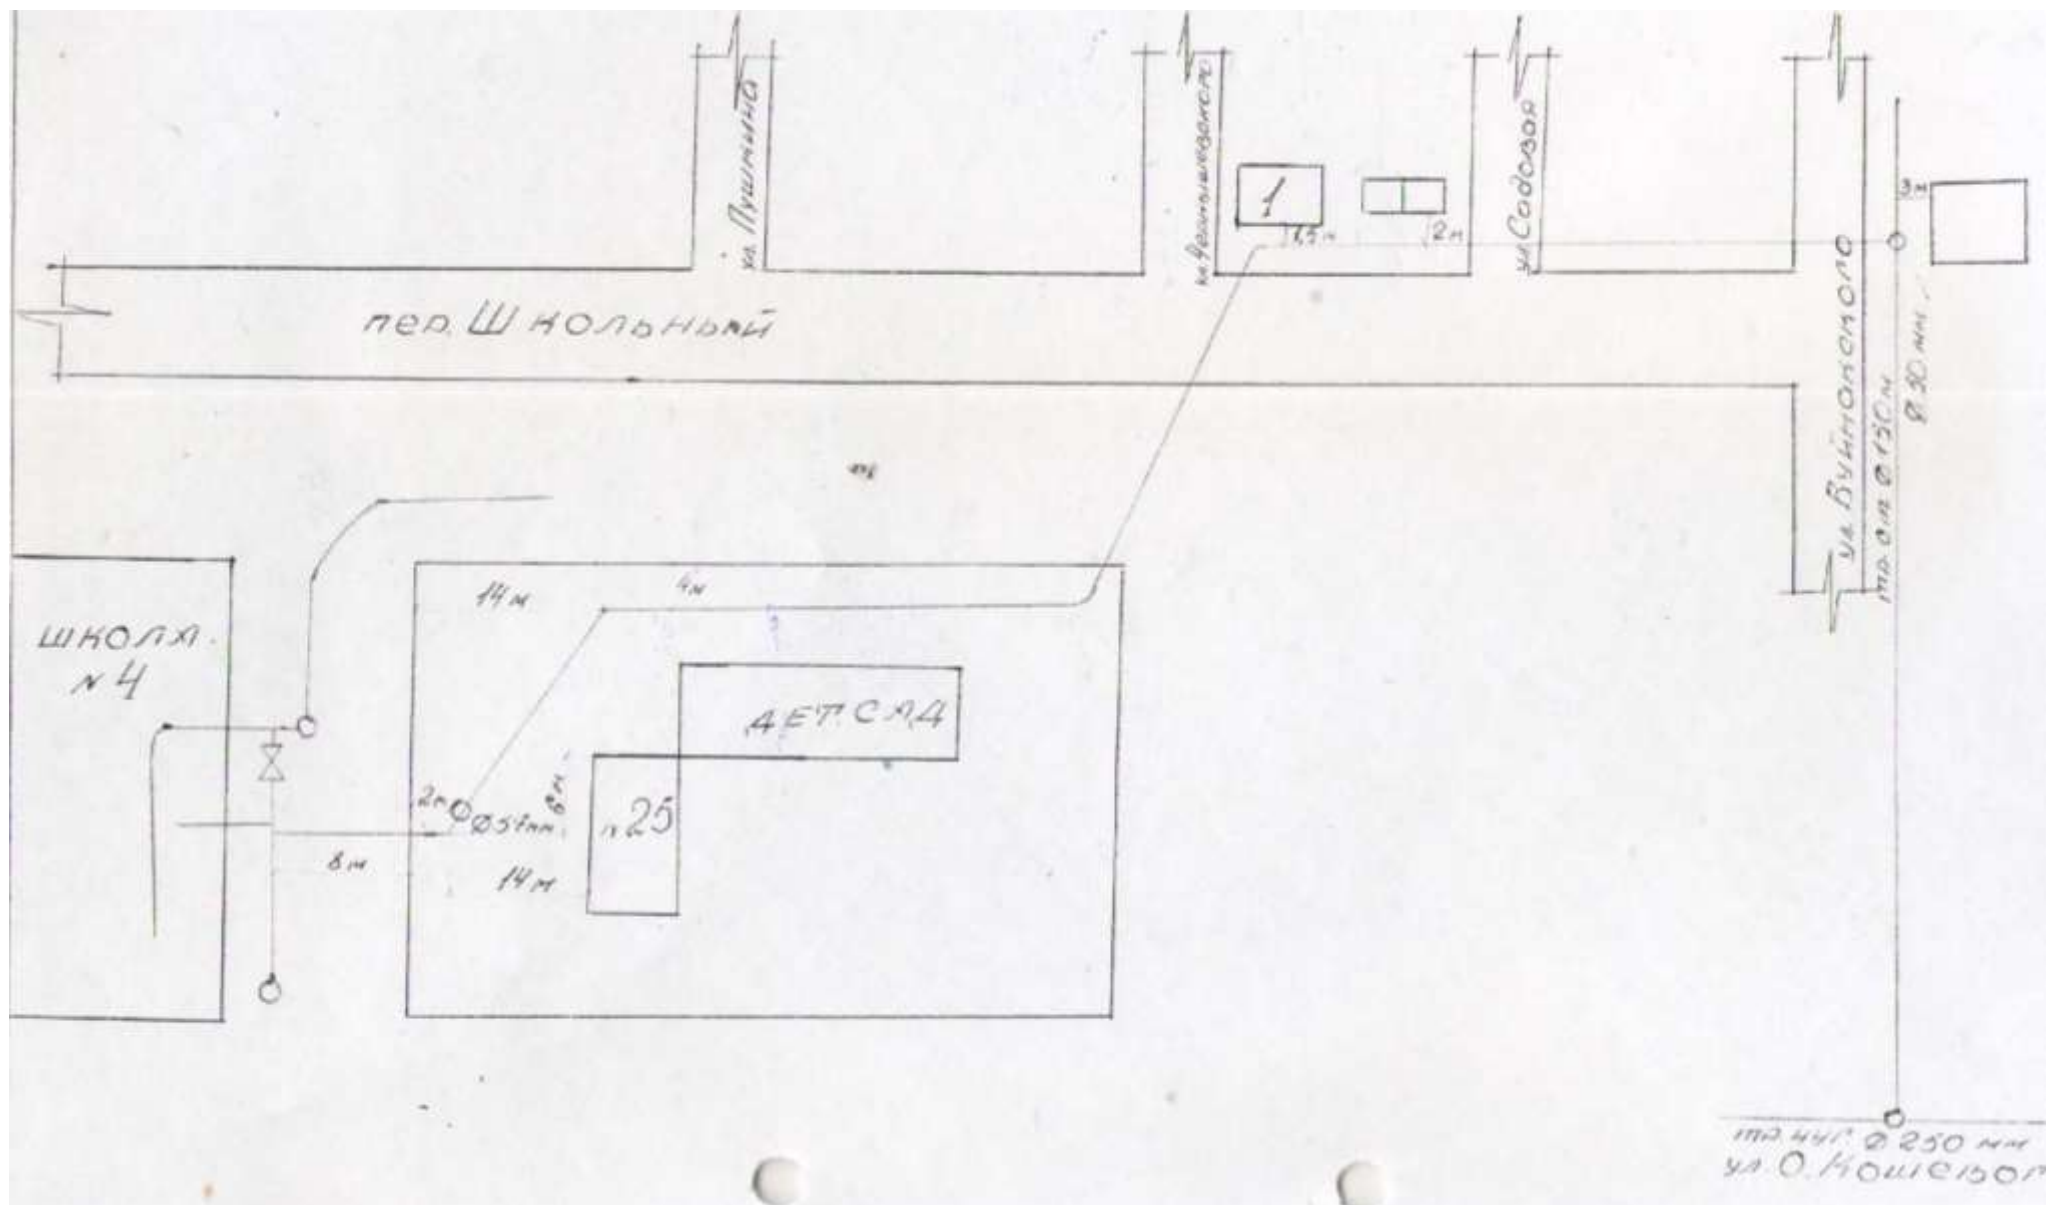

Приложение 163 Исполнительная схема водопровода пер. Алферова 4

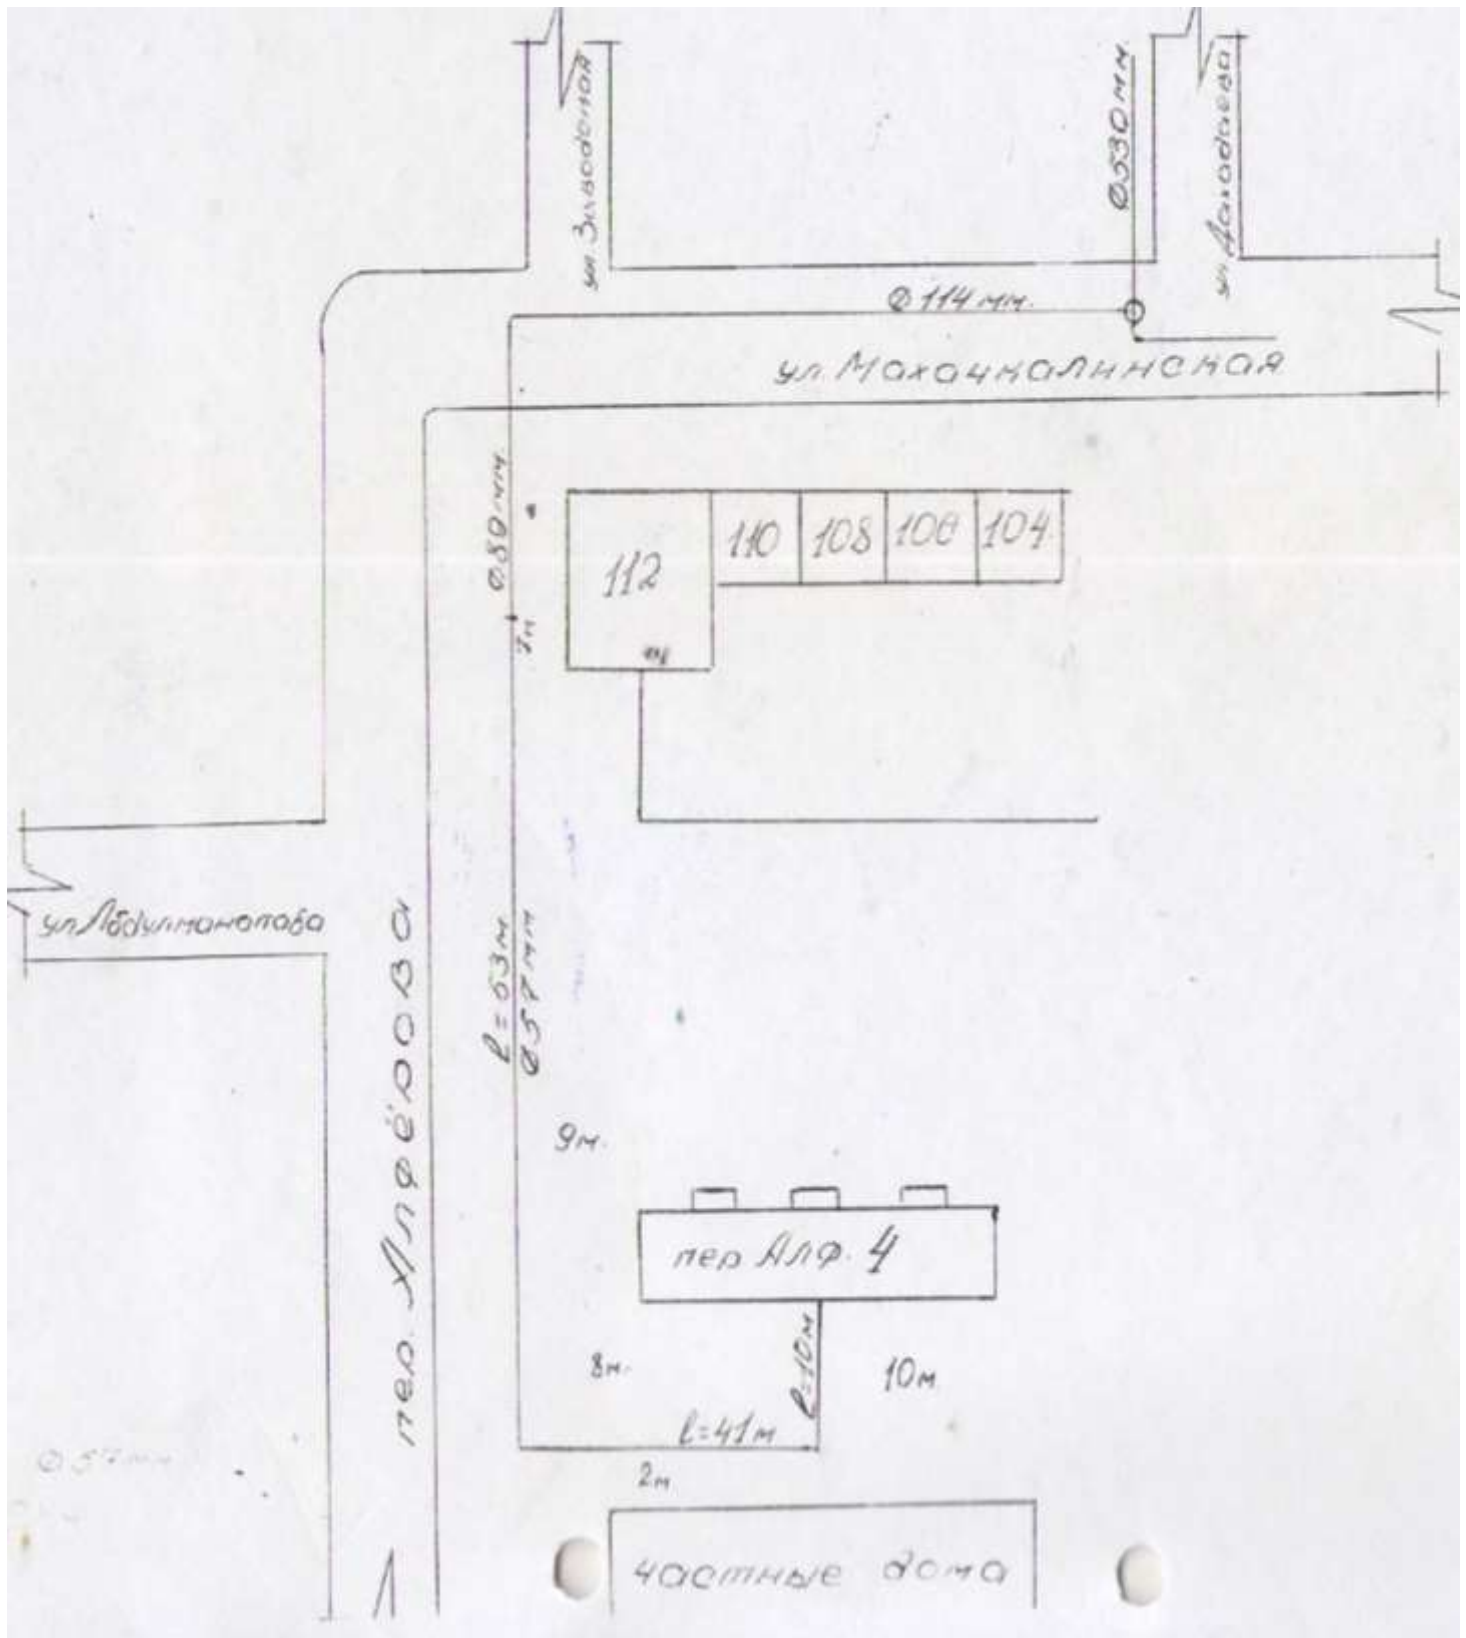




Схема водоснабжения и водоотведения МО ГО «г. Каспийск»

Приложение 164 Исполнительная схема водопровода Дахадаева 30, 30а, Октябрьская 7, 7а, Гамзатова 43

